

Afstöðumynd
mkv. 1:500

BYGGINGARLÝSING

Húsið er staðsteypt á hefðbundinn hátt og hvílir á sökkli og plötu úr járbentri steinsteypu. Á húsinu er timburpak klætt bárujárn. Innveggir eru ýmist staðsteyptir eða úr grind klæddri gipsi.

1-PAK. Pak er gert úr 225x50mm sperrum sem hvíla á steypum útveggjum og steypum bitum. Einangrað með 200mm þakull, klætt með borðaklæðningu, þar ofan ákemur soðin þappaklæðning og bárujárn á lektugrind. Neðan á sperrum er loftaklæðning, fest á raflagnagrind. Pakhalli er 6°.

2-ÚTVEGGIR. Útveggir eru staðsteyptir á hefðbundinn hátt, og einangrað að innan. Húsið er múrað að utan með kvartsáferð - litir eru ljósgrár og dökkgrár. Vönduð timburklæðning á framhlið - t.d. sedrus.

3-GLUGGAR. Gluggar eru hefðbundnir timburgluggar settir eftirá í útvegg. Tvöfalt K-gler er í gluggum og 14mm loftbil.

4-SÖKKULL OG GÓLFPLATA. Sökkull og gólfplata eru úr járbentri steinsteypu. Einangrað með 100mm steinullareinangrun.

5-INNVEGGIR. Innveggir eru ýmist staðsteyptir eða úr 90mm grind klæddri gipsi. Veggklæðningar í bilageymslu eru í flokki 1 - aðrar klæðningar eru amk í flokki 2.

6-LAGNALEIÐIR. Neysluvatnslagnir eru rör í rör plastlagnir í gólfplötum með deilikistum í bílskúr. Gólfhitagagnir verða í húsinu, en lagnir að ofnum verða rör í rör plastlagnir.

7-STÆRÐIR SKV. SKRÁNINGARTÓFLU:

Heildarflatarmál / birt flatarmál: 219,0m²
Heildarrúmmál: 829,2m³
Skiptarrúmmál: 694,062m³

Lóðarstærð er 626,3m², nýtingarhlutfall=0,35

KÓLNUNARTÓLUR (hámarksgildi):


Útveggir	0.4 W/m ² K
Útv. (vegið meðaltal)	0.85 W/m ² K
Pak	0.2 W/m ² K
Gólf á fyllingu	0.3 W/m ² K
Gluggar og gler	2.0 W/m ² K
Hurðir	3.0 W/m ² K

SKÝRINGAR:

HV=	Inntak hitaveitu
VV=	Inntak vatnsveitu
RV=	Inntak rafveitu
S=	Inntak síma
L=	Loftræst rými
NF=	Niðurfall
PNF=	Þakniðurfall

BRUNATÁKN:

	Björgunarpop
	Veggir og hæðaskil með merktri brunamótstöðu.
	Hurðir og gluggar með merktri brunamótstöðu.

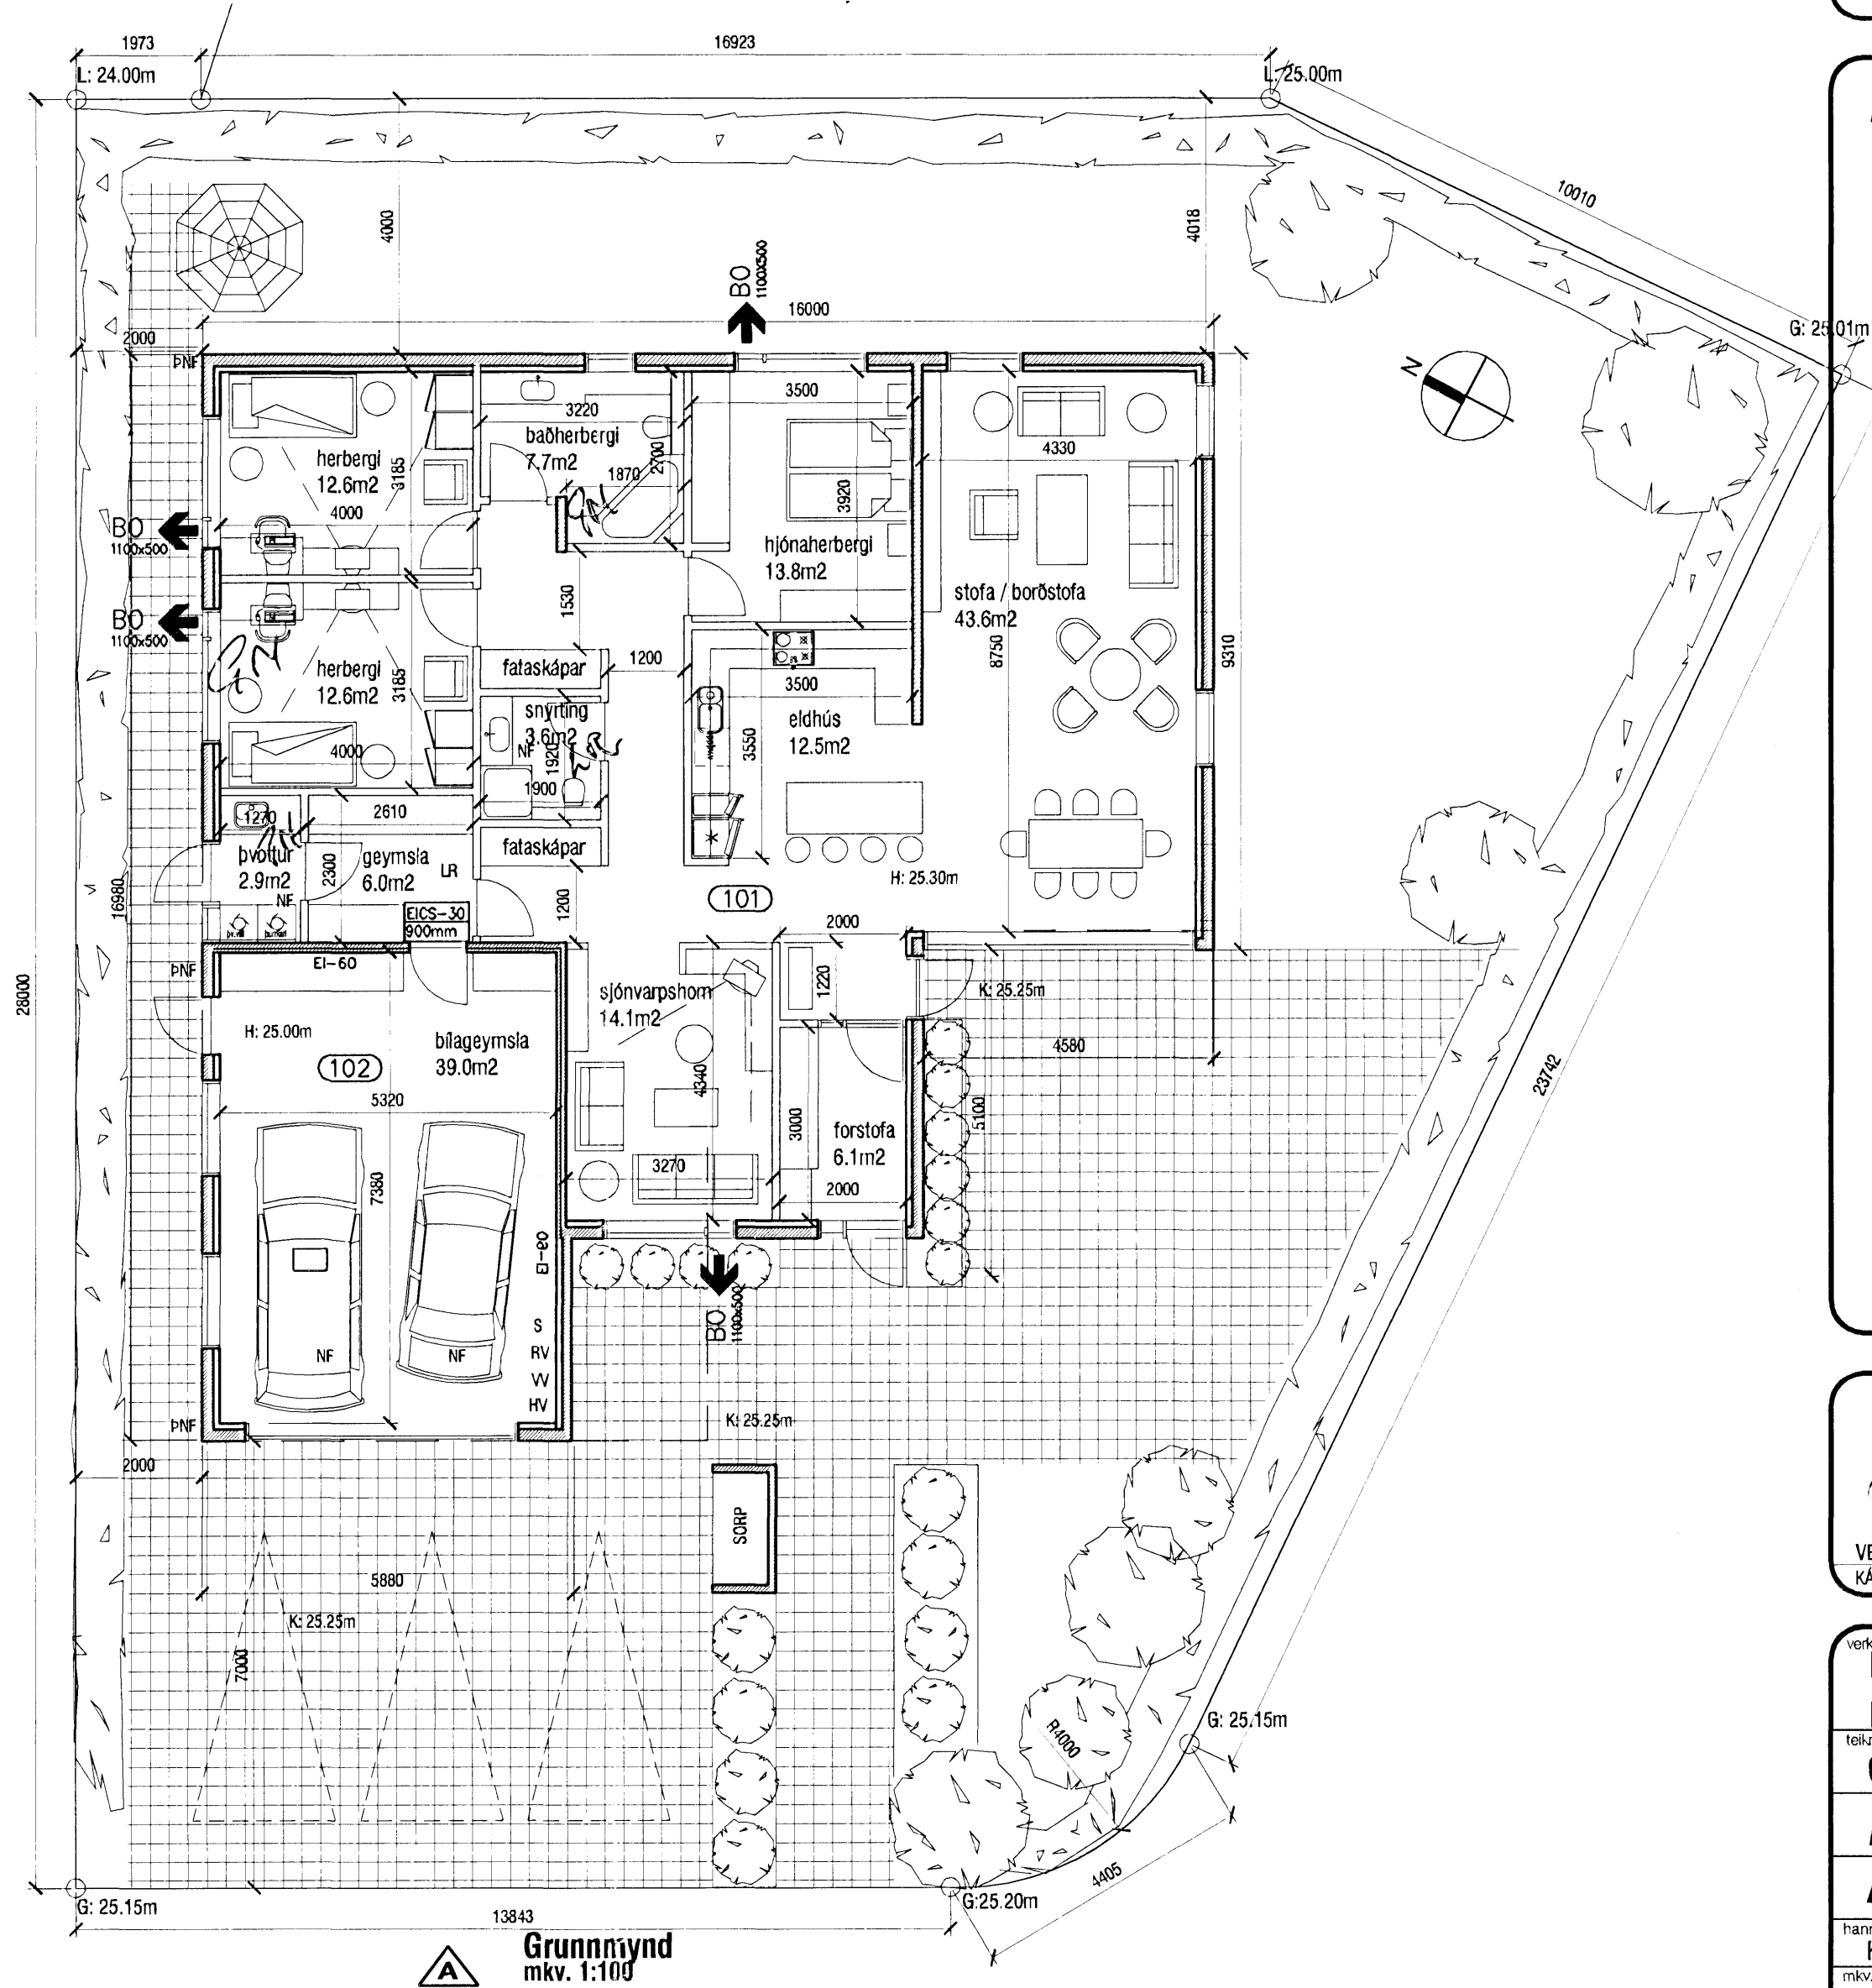

A Grunnmynd
mkv. 1:100

Samþykkt þann
07 FEB. 2007
Byggingafulltrúinn í Hafnarfirði
F.h. Kristján Þórarinnsson

A - 22.01.2007 - breyting á sorpgeymslu og útliti

VERKSTÆÐI ÁRKITEKTA ehf - Gunnarssundi 5 - 220 Hfj. - sími: 565 9779
KÁRI EIRÍKSSON arkitekt FAI - kt: 070385-4059 - email: kari@aok.is - www.aok.is

verk
Fjóluvellir 13 - Hafnarfjörður
EINBYLISHÚS
teikning
Grunnmynd
teikning nr.
0517 201
Afstöðumynd - Lýsing
ADALUPPDRATTUR
hannað
KE
teiknað
KE
dags
12.sept 2005
mkv.
1:100 / 500
tövuuskra
0517-201.dwg
prentað

bláðstærð
Öll mál eru í millimetrum. Öll vafatríði skal bera undir hönnuð. Mælió ekki af teikningum, öll mál athugist á staðnum. Öll afnot og afritun teikningar, að hluta eða í heild, er háð skriflegu leyfi höfundar.

A2