



Samþykkt þann  
28 FEB. 2007  
Byggingafulltrúinn í Hafnarfirði  
F.h. Kristján Þórarinnsson

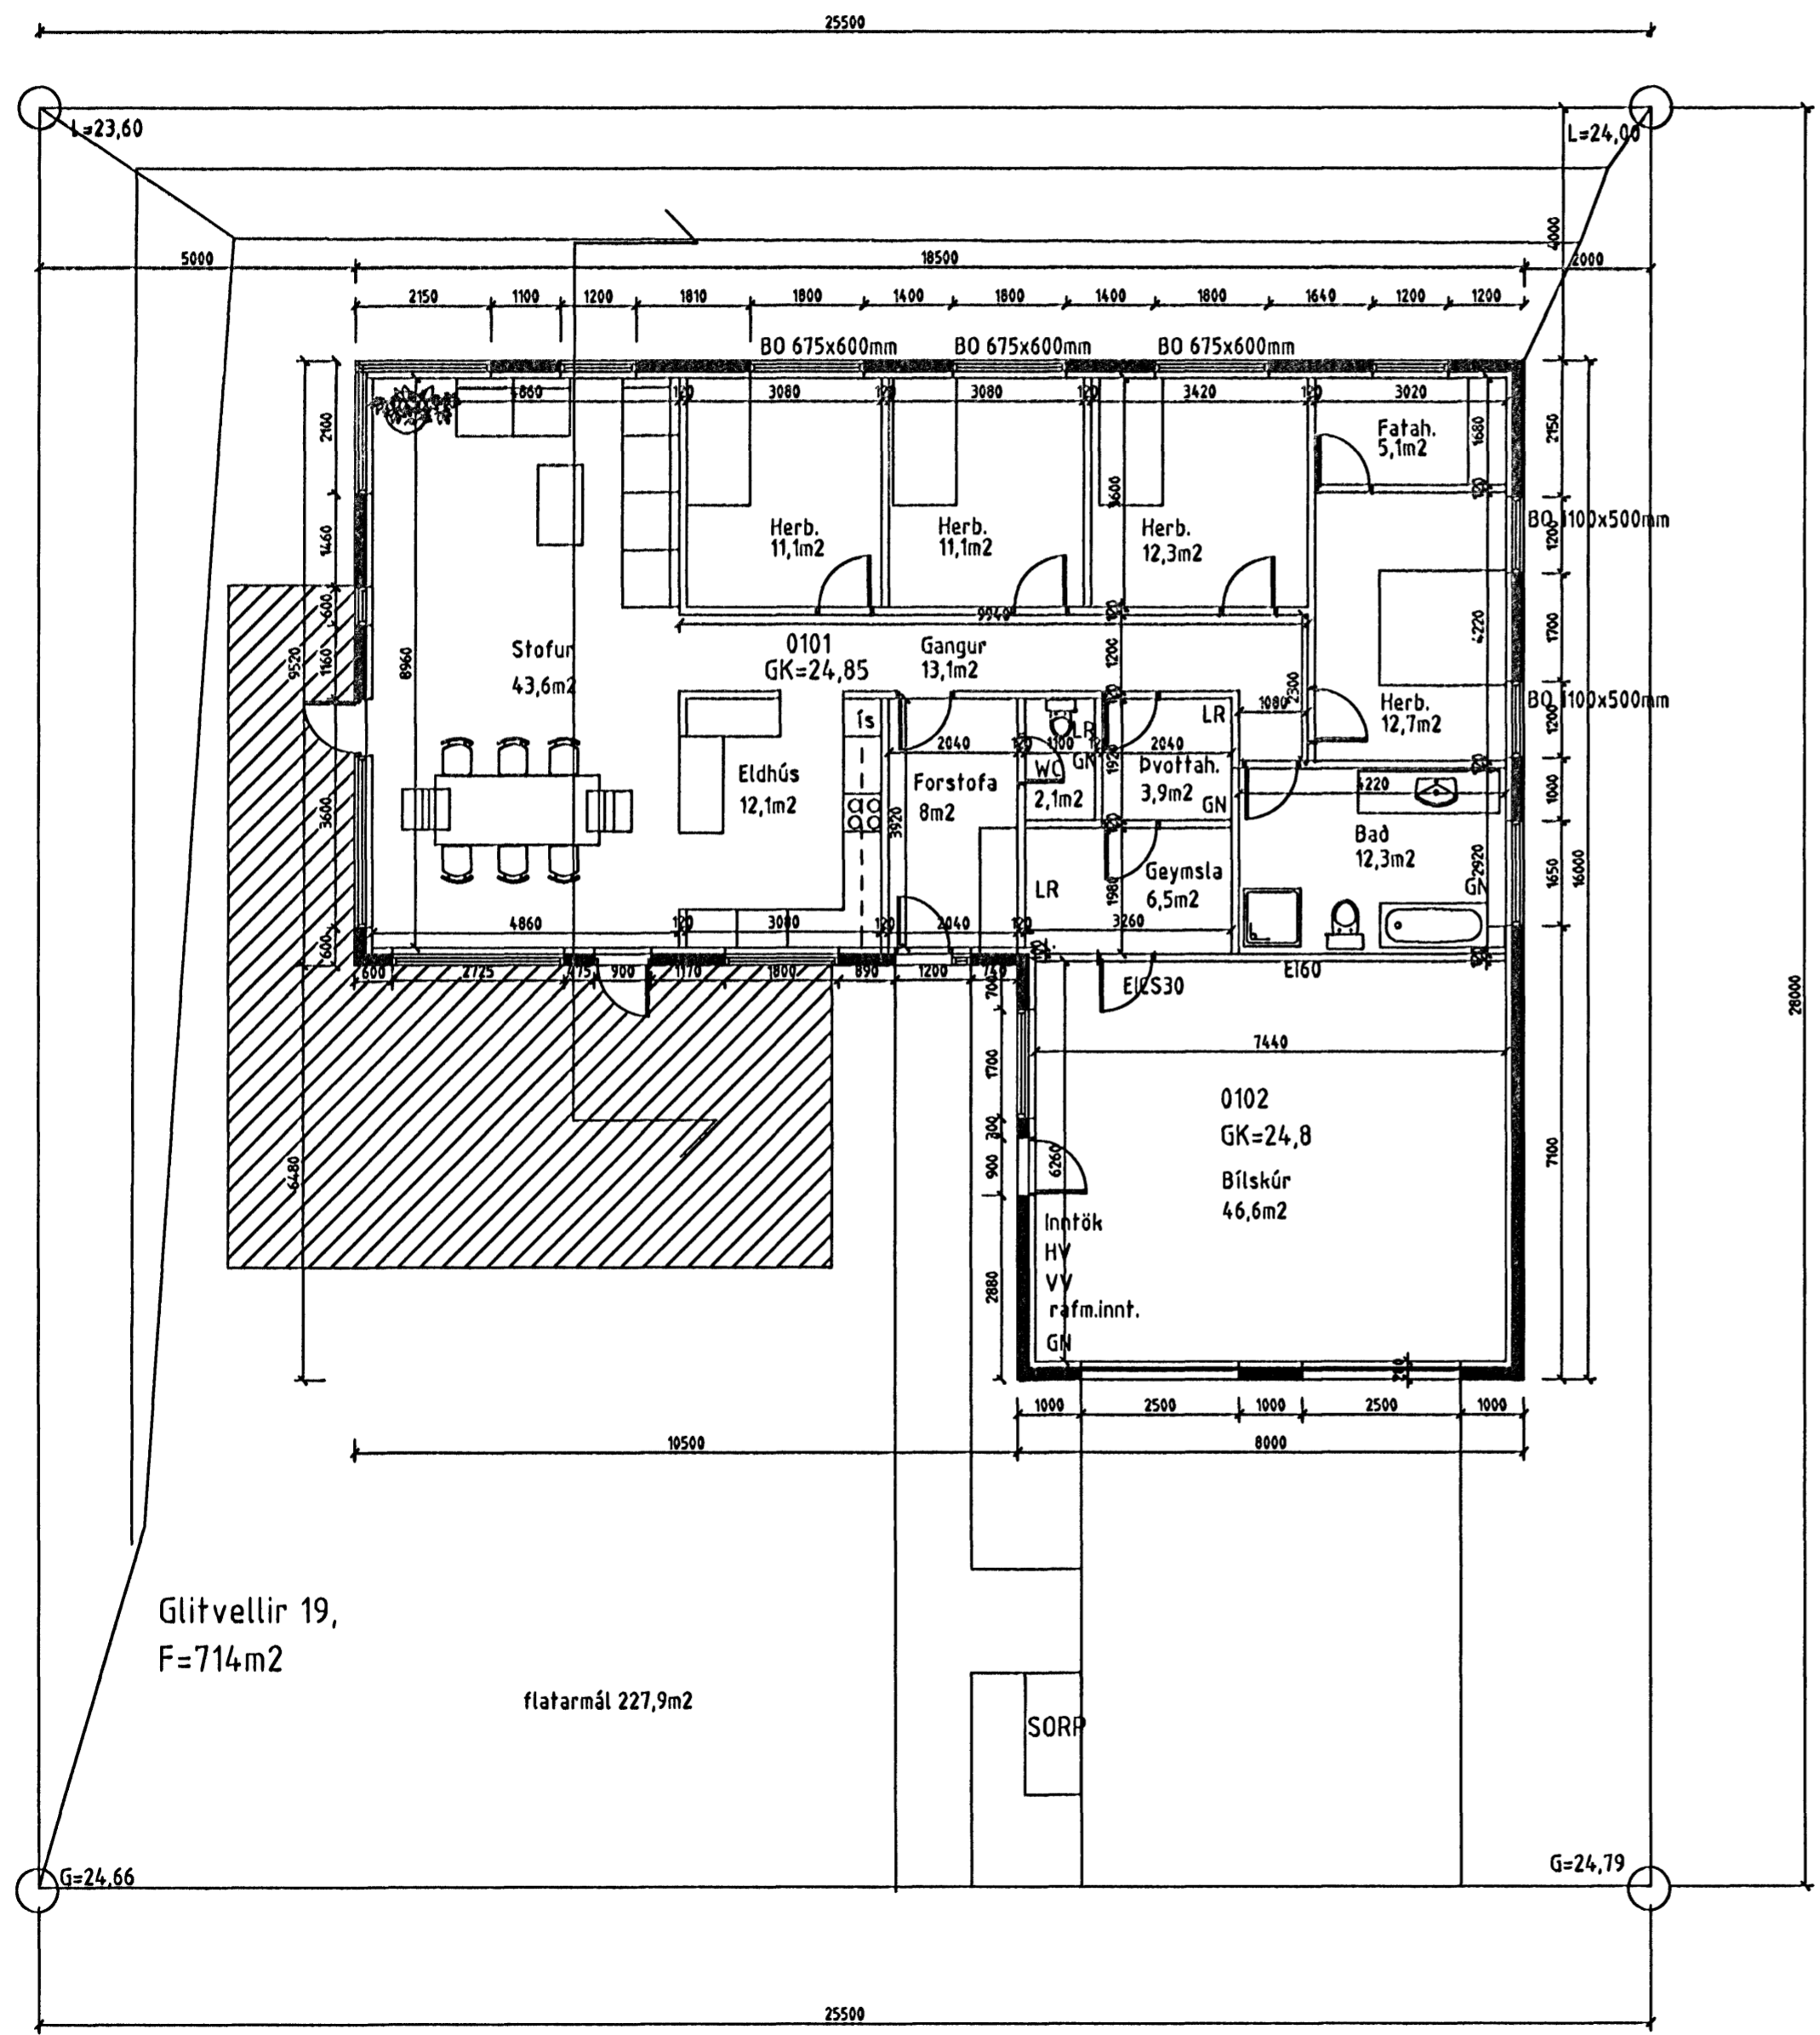

Glitvellir 19,  
F=714m<sup>2</sup>

flatarmál 227,9m<sup>2</sup>

SORP

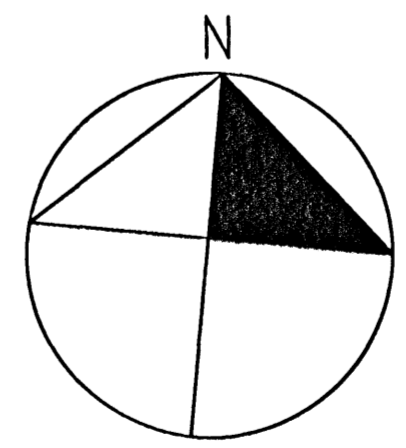

Breytingar: Dags: 06.02.2007  
Gluggi á vesturhlíð bílskúrs tekinn út (inntök f. innan)  
Þverpóstar breyttir í stofu/borðstofuglugga.

Staðgreinir 27700190  
Landnúmer: 204298

Glitvellir 19

Grunnmynd  
hannað Kristín S. Jónsdóttir  
mk. 1:100  
nr. 2 dags. 01.11.2006

undirskrift: *Kristín S. Jónsdóttir*  
OKarkitektar ehf s.820-5780  
Álfaheidi 14  
Kristín S. Jónsdóttir arkitekt kt.080751-4199  
netfang: ohjkj@hive.is/okarkitektar@isl.is