
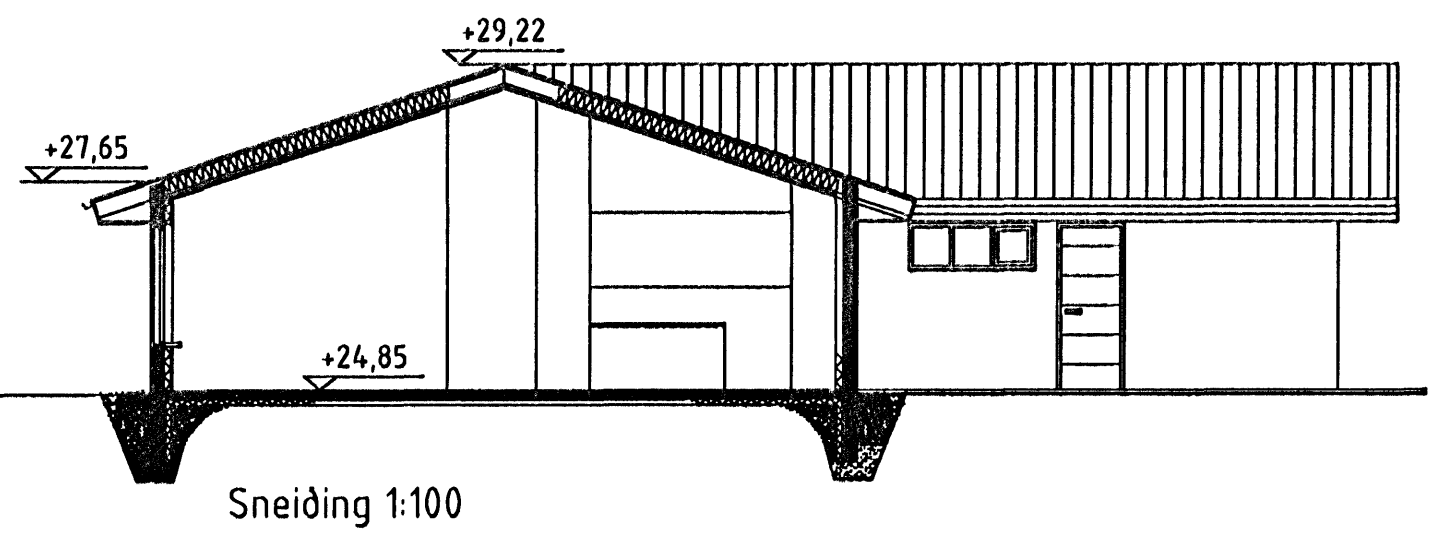


Samþykkt þann
28 FEB. 2007
Byggingafulltrúinn í Hafnarfirði
F.h. Kristján Þórarinnsson

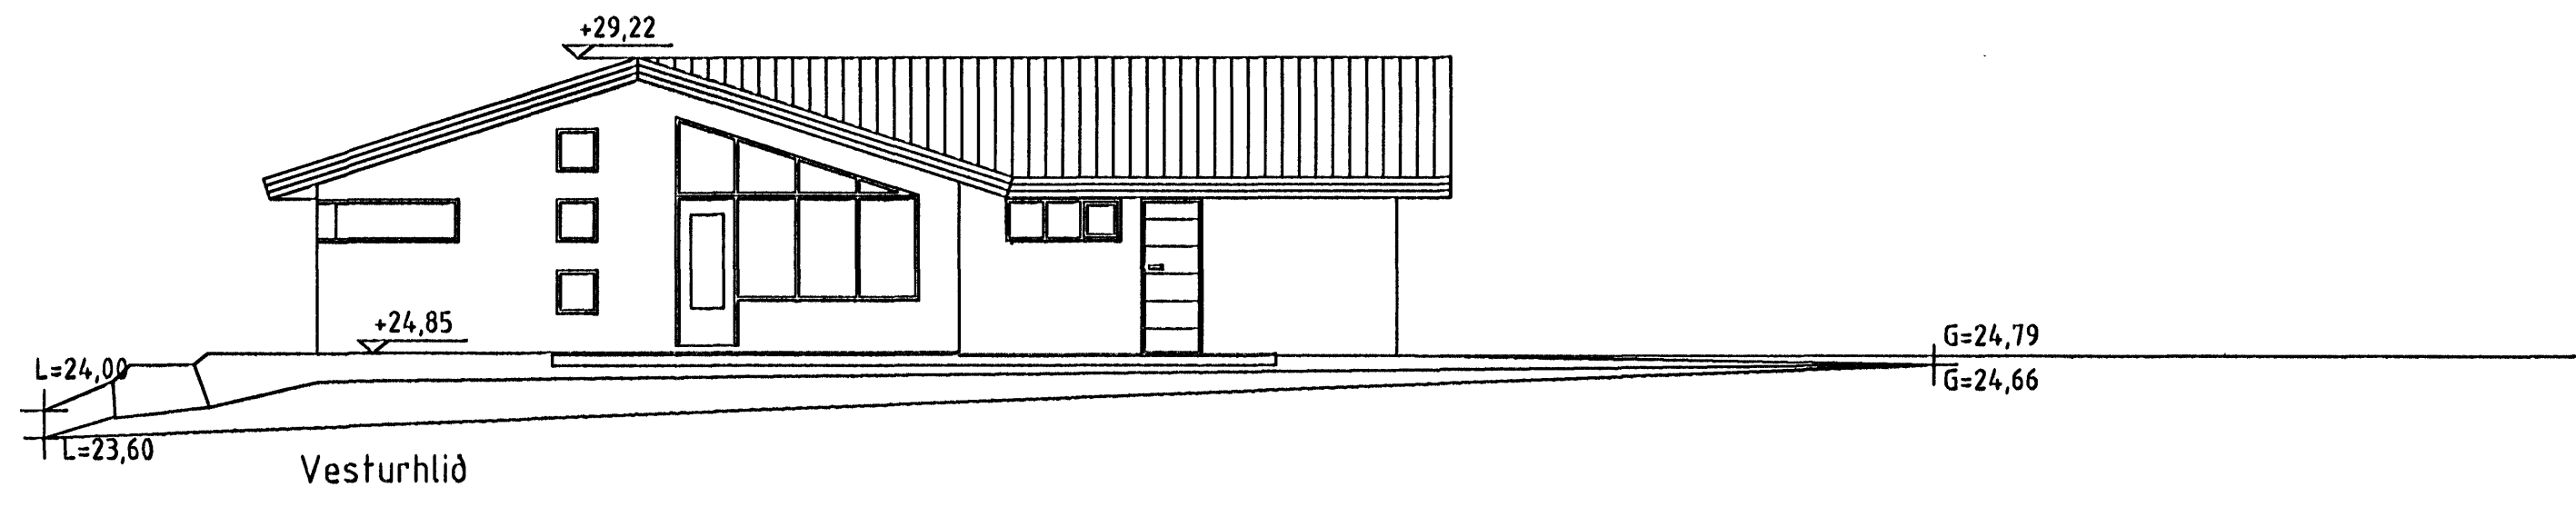

Breytingar: Dags: 06.02.2007
Gluggi á vesturhlíð bílskúrs tekinn út (inntök f. innan)
Þverpóstar breyttir í stofu/borðstofuglugga.

Staðgreinir 27700190
Landnúmer. 204298

Glitvellir 19

Hliðar og sneiðing
hannað Kristín S. Jónsdóttir
mk. 1:100
nr. 3 dags. 01.11.2006

undirskrift: *Kristín S. Jónsdóttir*

OKarkitektar ehf s.820-5780
Álfheiði 14

Kristín S. Jónsdóttir arkitekt kt.080751-4199
netfang: ohjkj@hive.is/okarkitektar@isl.is