



Samþykkt þann
 02 MAÍ 2007
 Byggingafulltrúinn í Hafnarfirði
 F.h. Kristján Þórarinnsson

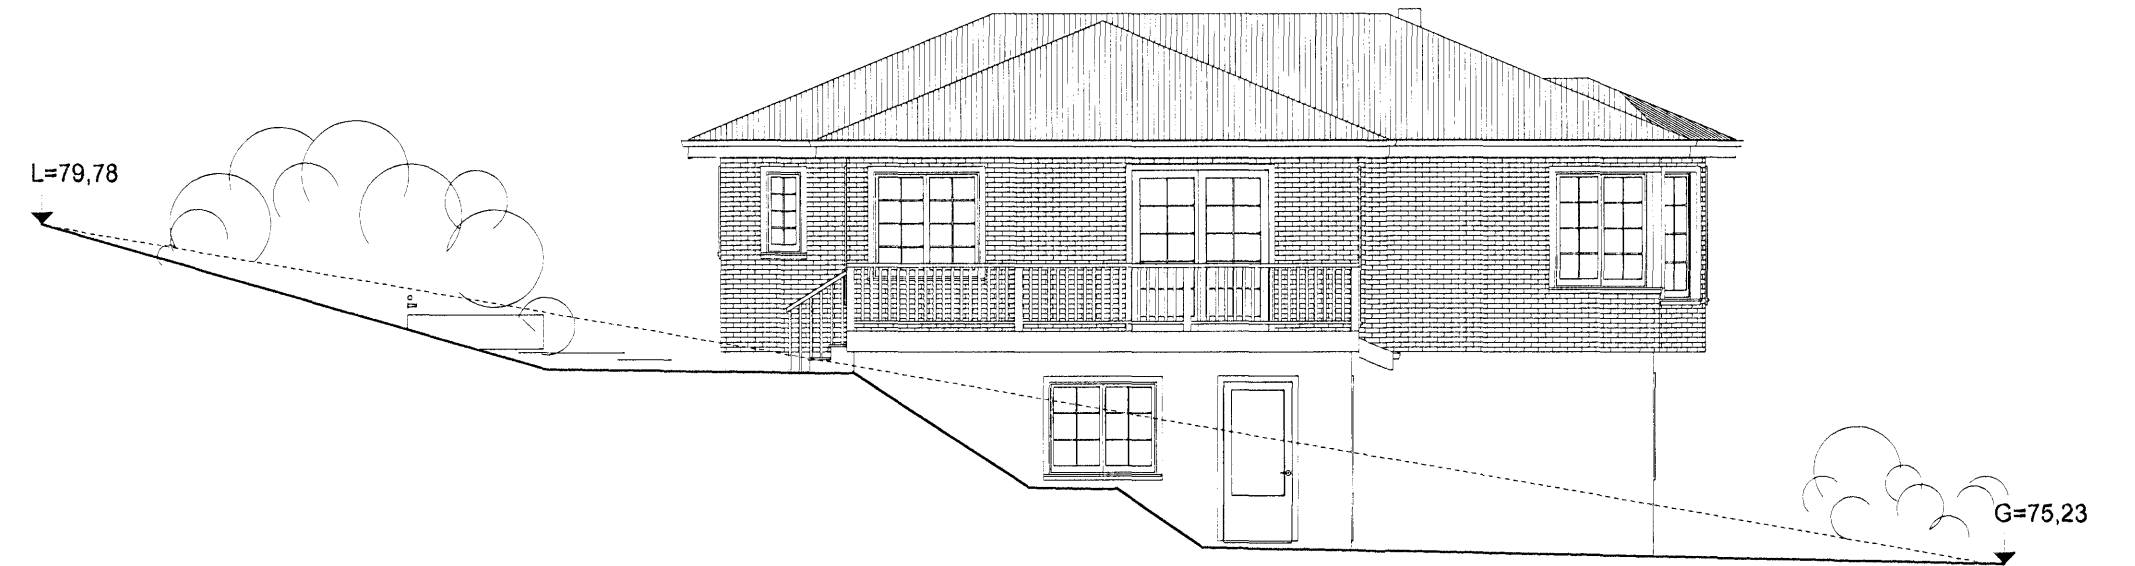


AUSTURHLIÐ, 1:100



SUÐURHLIÐ, 1:100

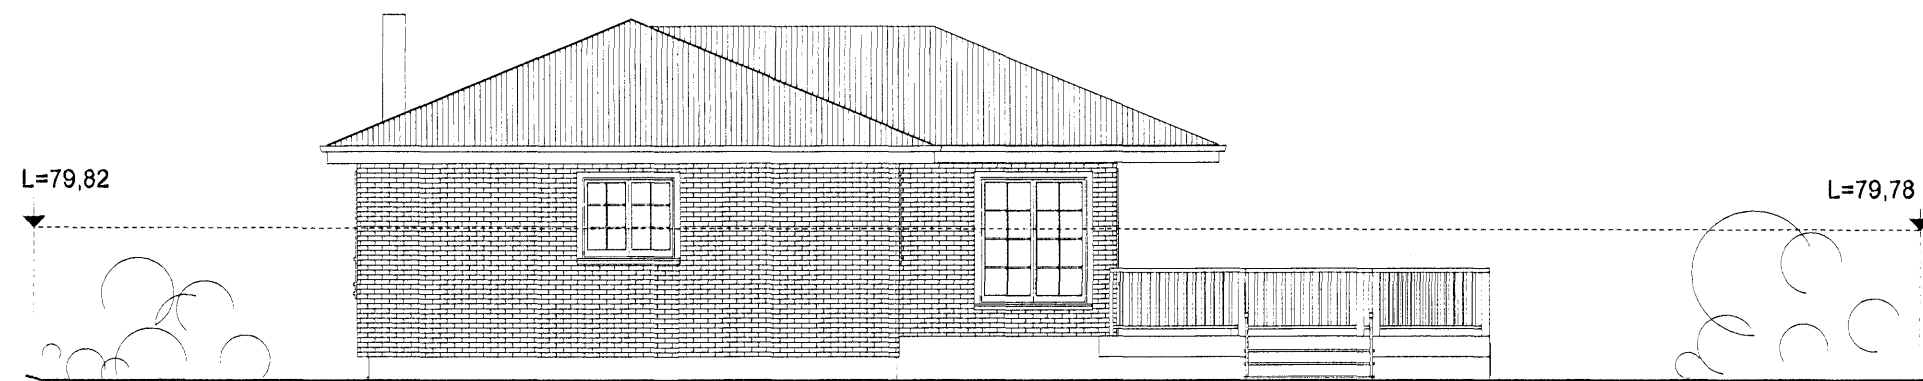

VESTURHLIÐ, 1:100

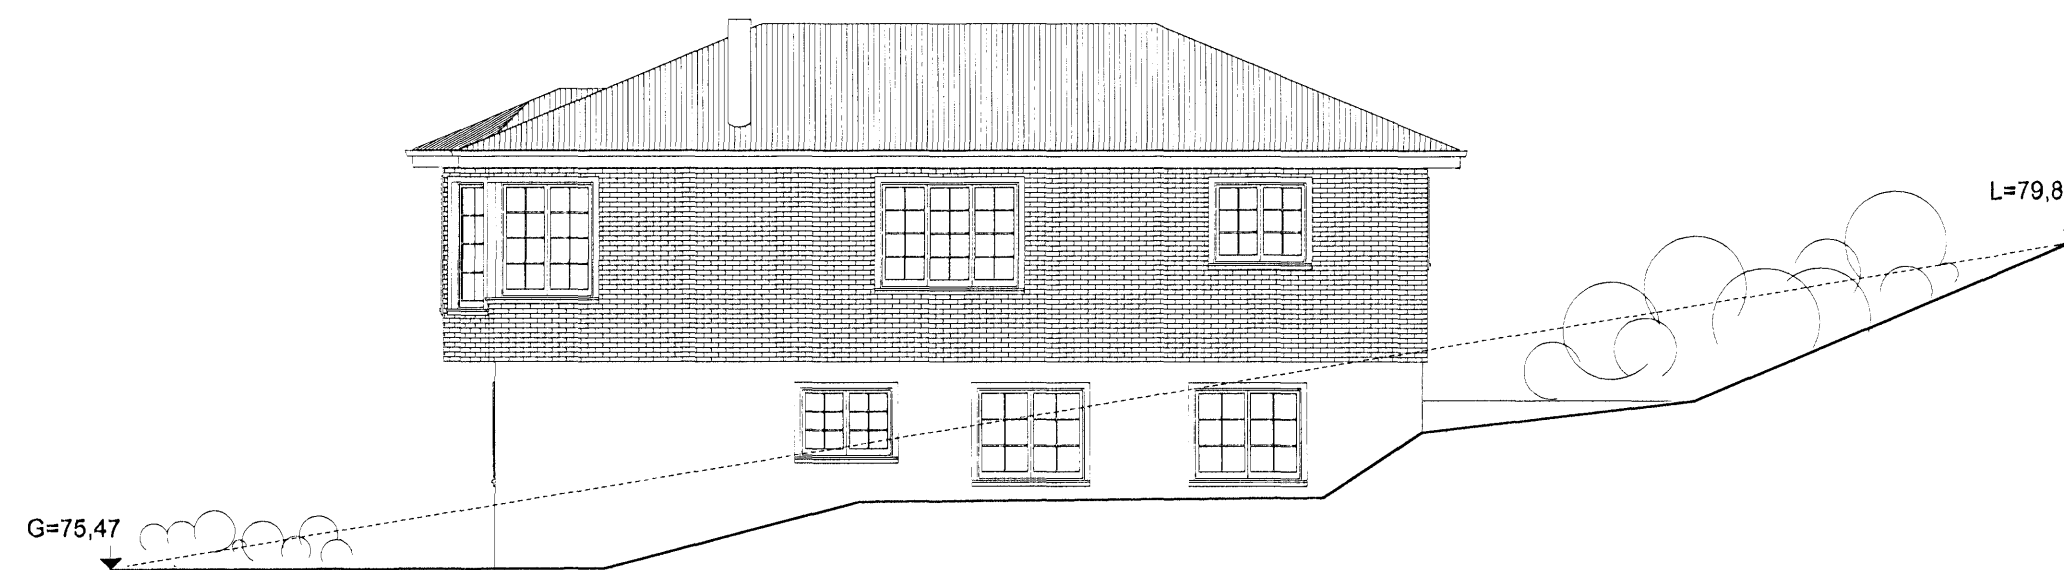

NORÐURHLIÐ, 1:100

Breyting: A-25.04.2007-Hæð handriðs á svölum

HUGVERK HÖNNUNARÞJÓNUSTA
 STEFÁN INGÓLFBSSON ARKITEKT
 stefanlax2@simnet.is s: 848-1316

Furuás 35, Hafnarfirði

Kópavogi 10.04.2007
 Verkefni nr. 0359

Stefán Ingólfsson
 010251-4359
 Teikning nr. 0359-sing-0003A