
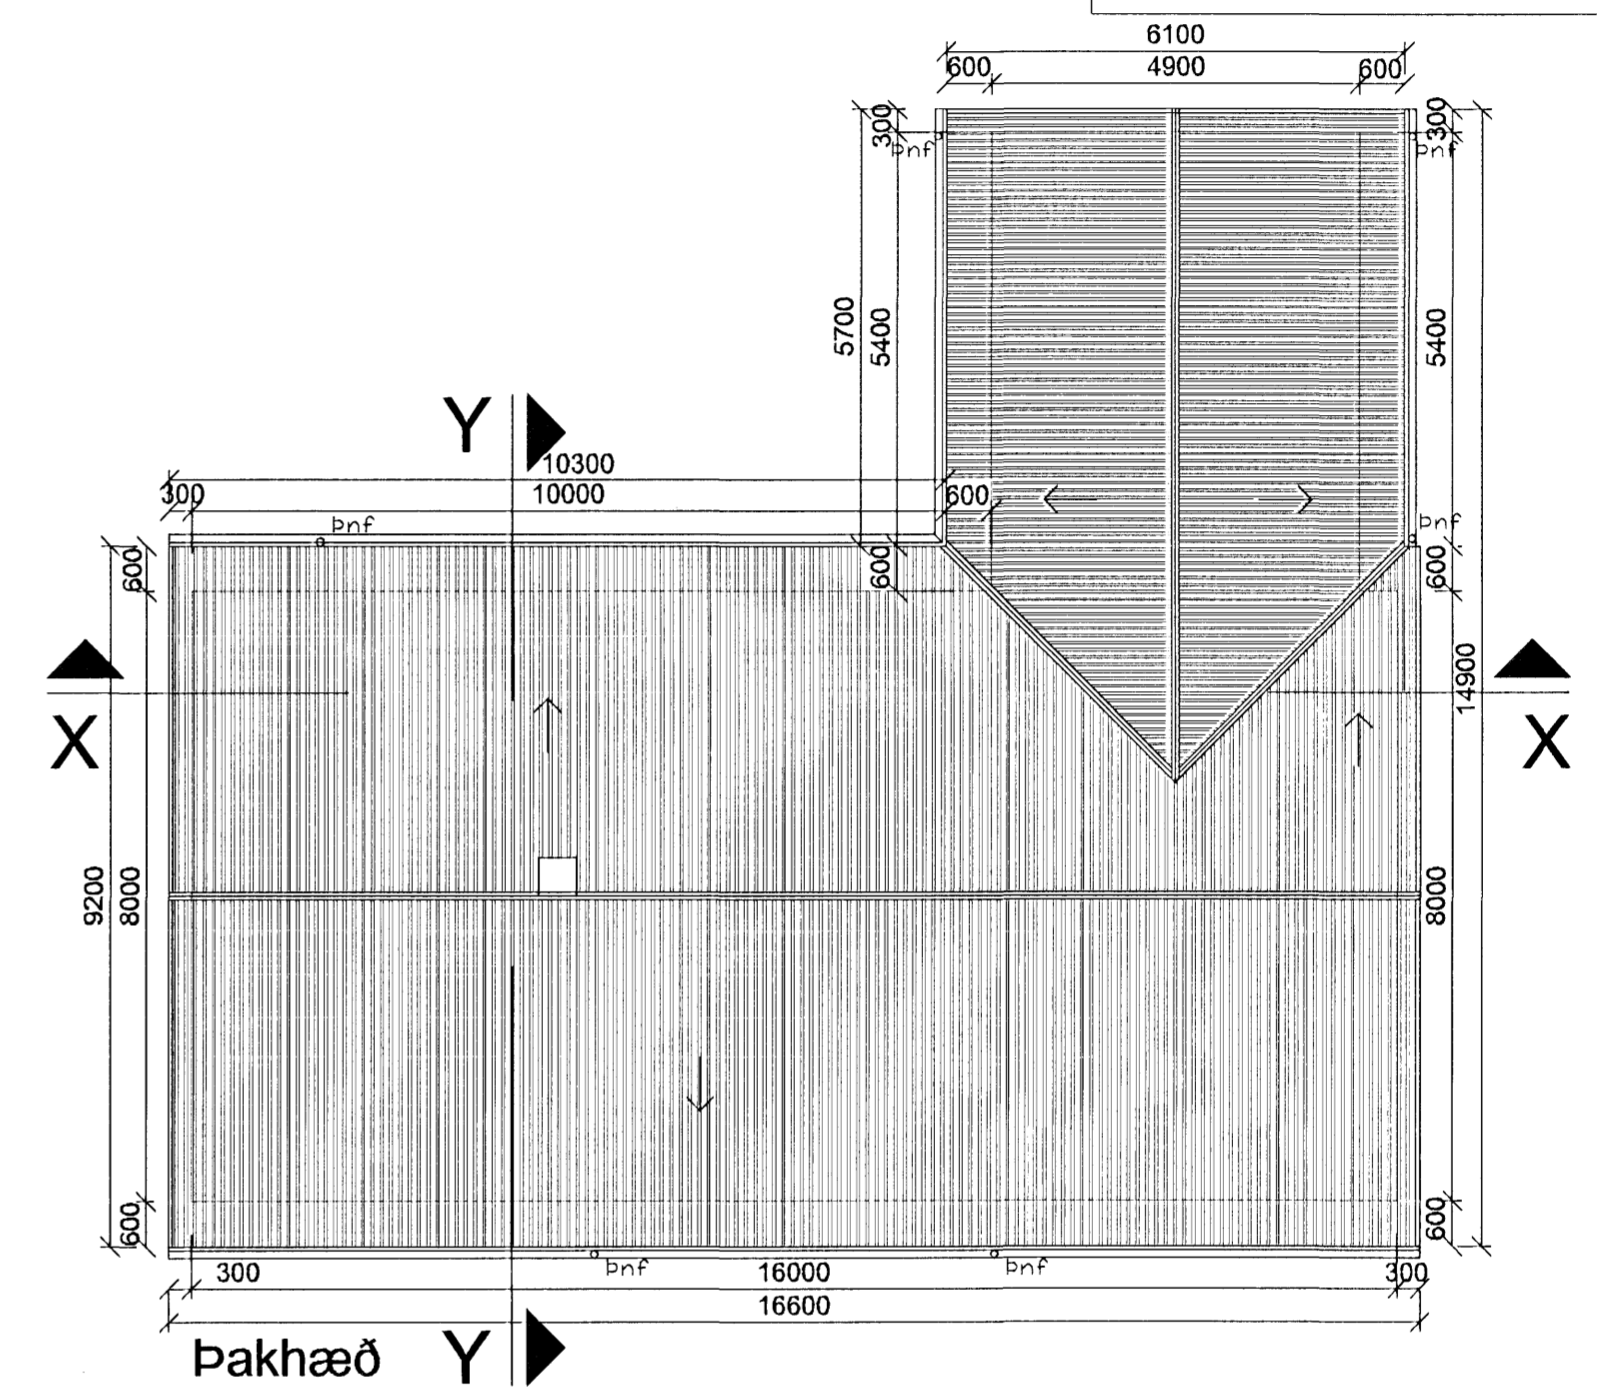


Samþykkt þann  
05 MAÍ 2007  
Byggingafulltrúinn í Hafnarfirði  
F.h. Kristján Þóráinsson

- R - reykskynjari
- lr - lofttræsting
- NF - gólfniðurfall
- bnf - bakniðurfall
- SL - handslökkvitæki
- BD - björgunarop

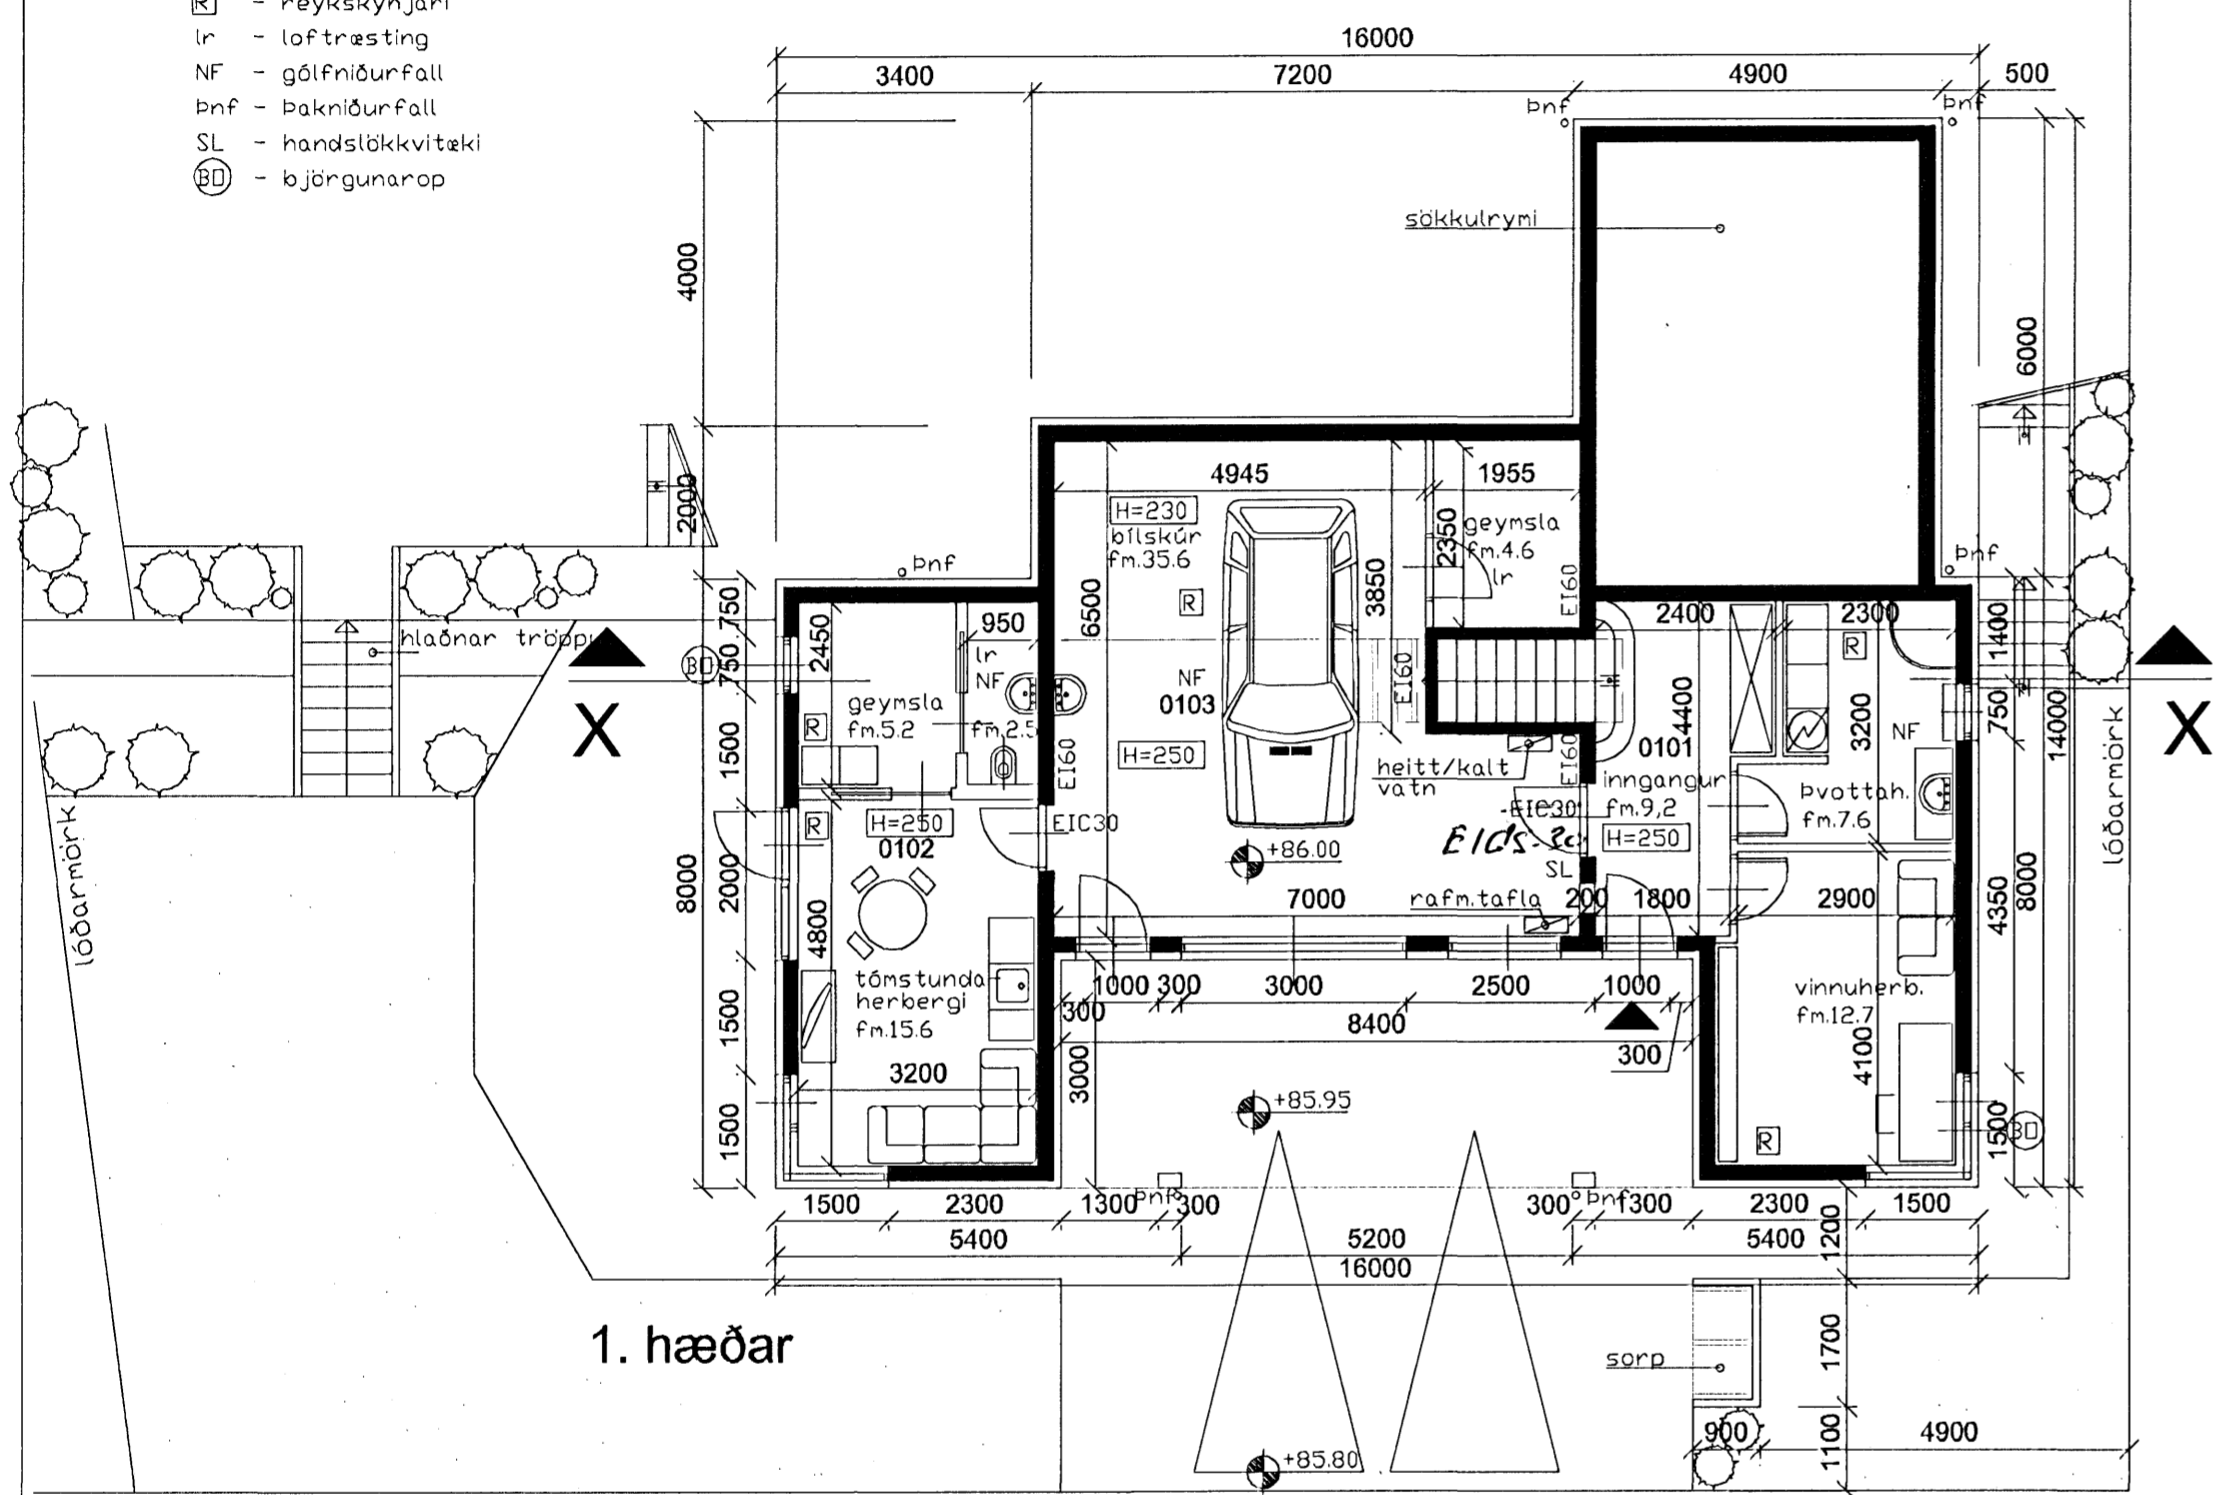

# HLÍÐARÁS

3	DAGS 02.05.2007	BREYTING; skjólveggar við pott, einangrun
2	DAGS 12.04.2007	BREYTING; einangrun að utan, breyting á gluggum á 2 hæð
NR.	Dags. 19.01.2007	BREYTING; hús minnkað, heilur pottur og málsetningar

**Hlíðarás 27**  
Hafnarfirði

Luigi Bartolozzi  
arkitekt  
kt. 130659-2099  
túngötu 11  
225 Álfanesi  
sími og fax 5552477

Grunnmynd 1.hæðar  
Grunnmynd þakhæðar

Dags. 13.12.2006    Teikn. nr. 2

*Luigi Bartolozzi*