



DREKAVELLIR 18 HAFNARFIRÐI.

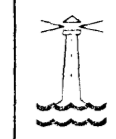

Byggingarfulltrúi
samþykkir erindið.

22 FEB. 2007

Bent skal á að samþykkt þessi verður ekki virk fyrr en eftir fúlgis sögu eignaskiptasíðlingarinnar og skráningu hennar hjá Fastegnamati ríkisins.
Byggingarfulltrúinn í Hafnarfirði
F.h. Kristján Þorarinsson

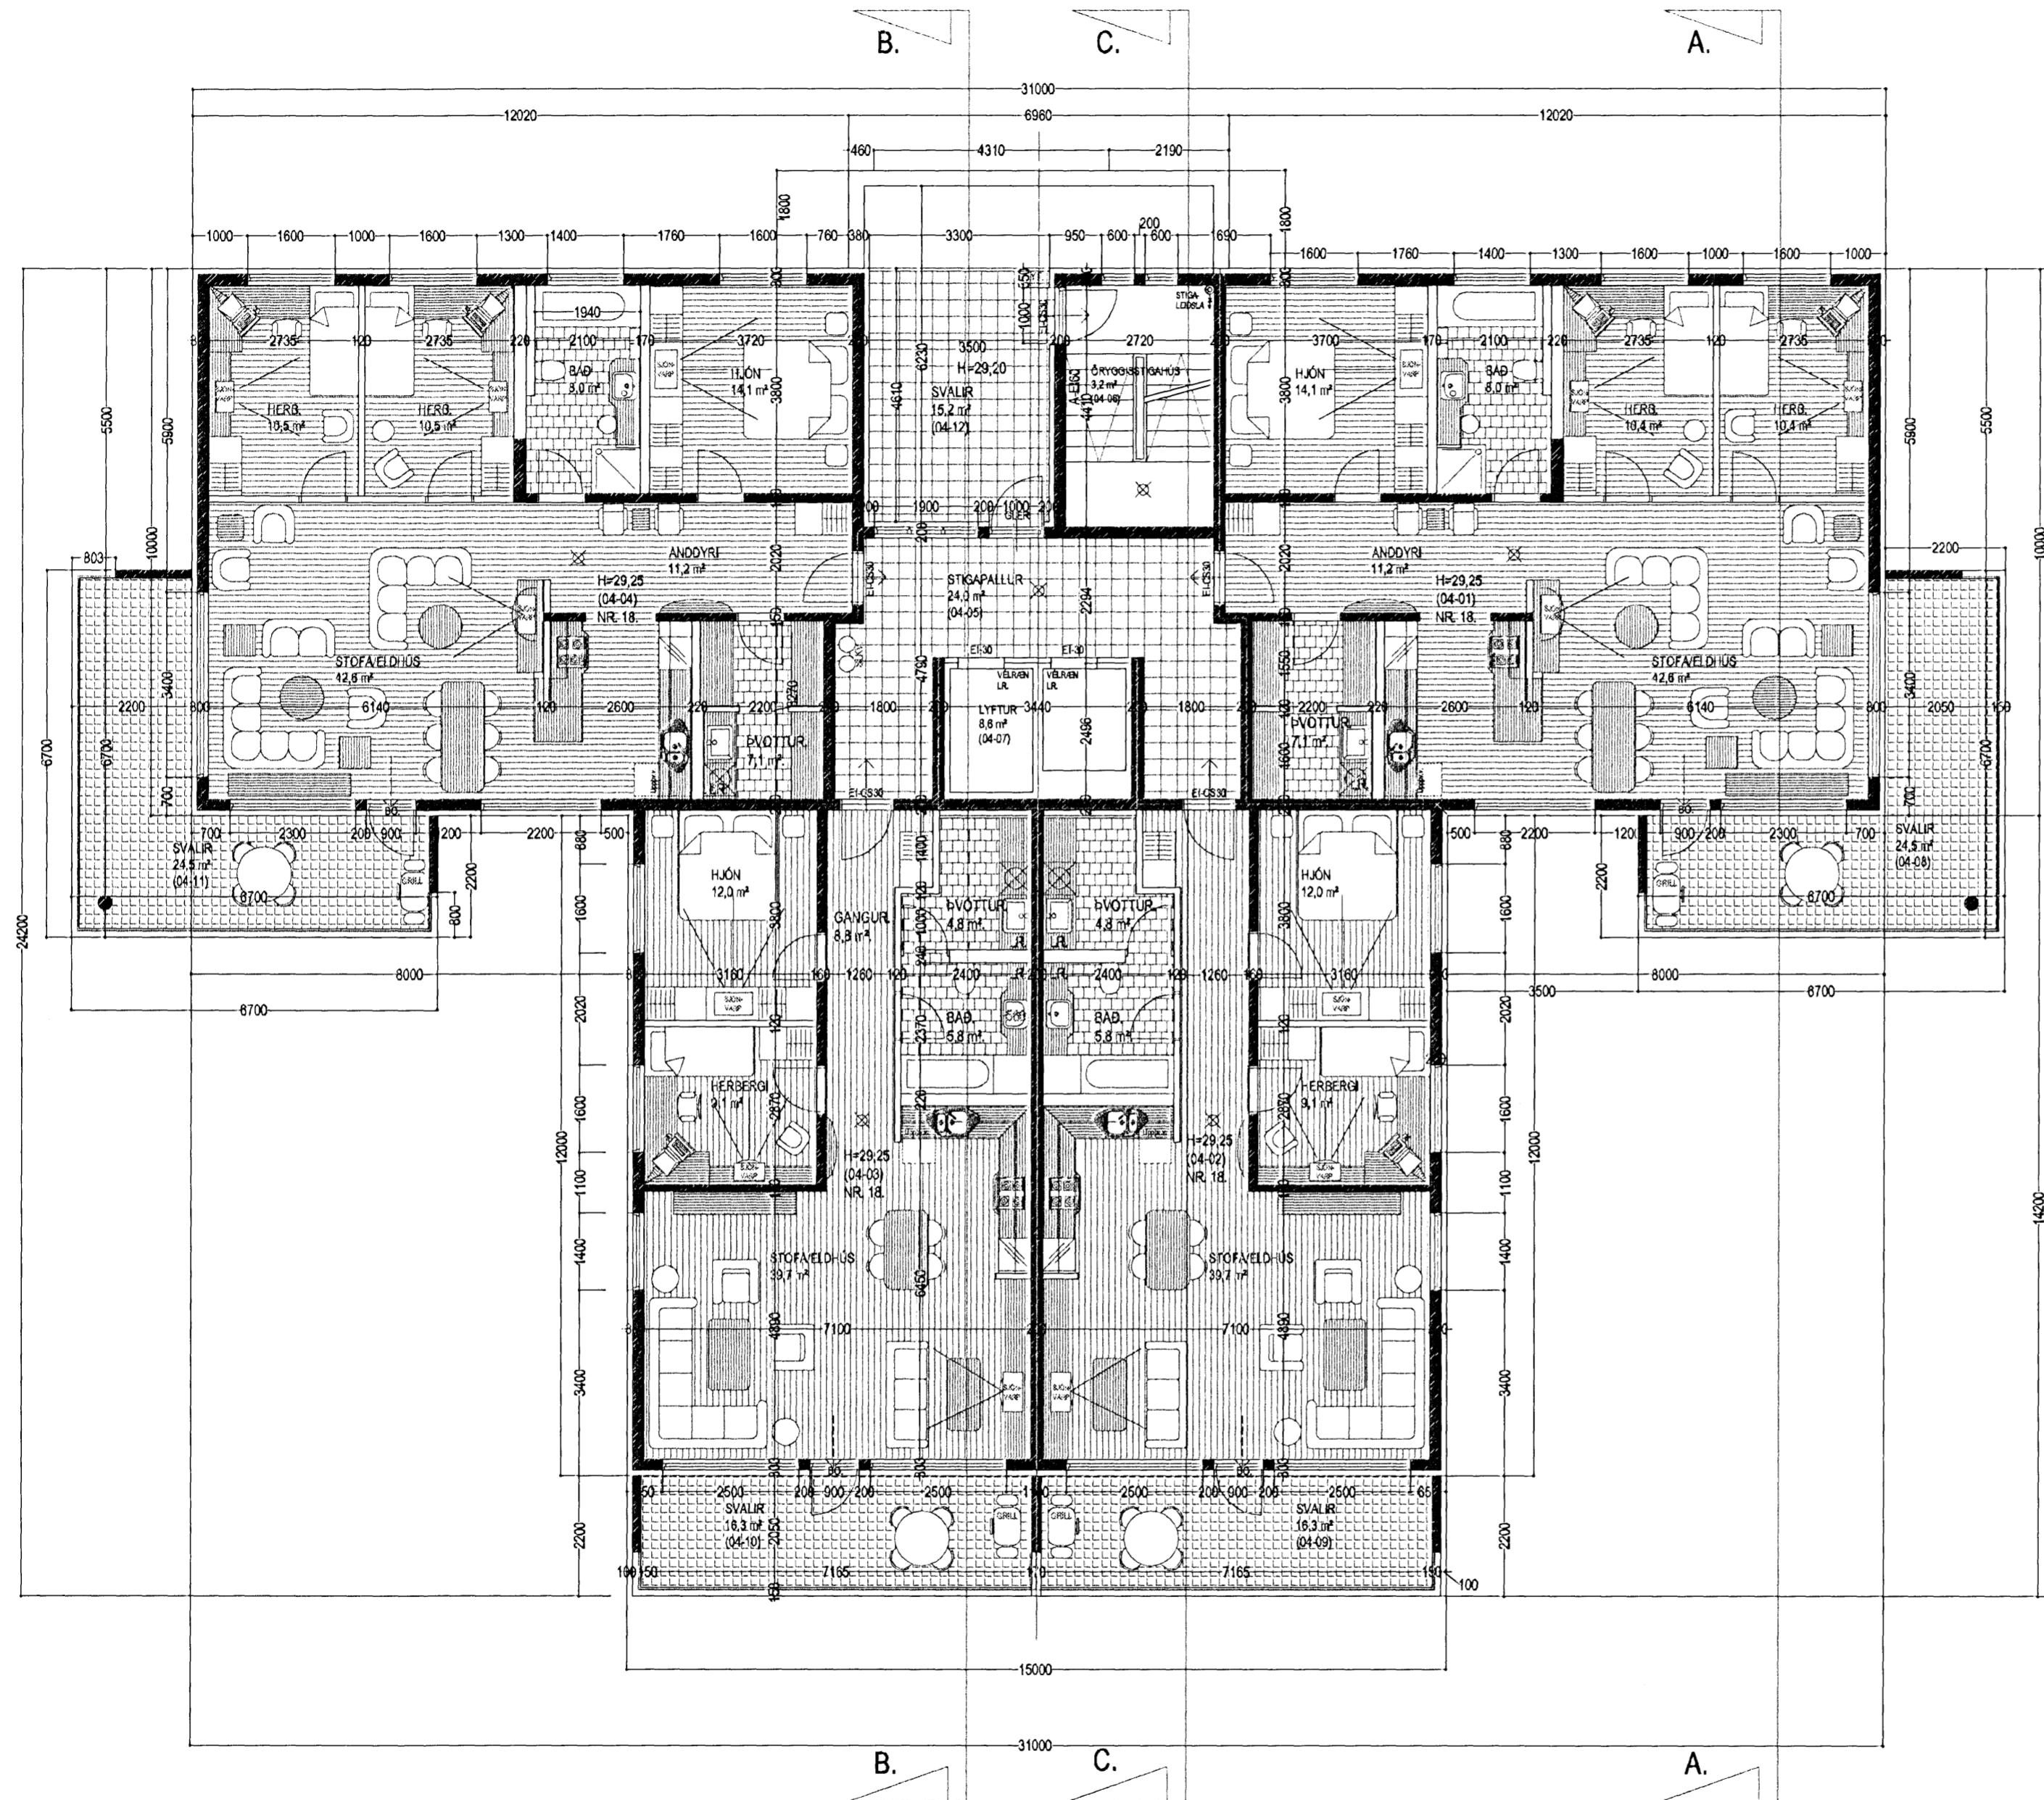

GRUNNMYND 4. HÆÐ MKV. 1:100.

Vardandi frekari málsetningar, sjá sérteikningar aðalhönnuðar í mkv. 1:50.
Sérupprættir skulu unnir þegar aðalupprættir hafa verið samþykktir af byggingaryfirvöldum.

DREKAVELLIR 18 HAFNARFIRÐI.

Sigurður Þorvarðarson byggingafræðingur bfi.
Teiknistofan Strandgötu 11 220 Hafnarfirði.
Sími: 5651510. Netfang: teiknistofan@simnet.is
STH. teiknistofan ehf. kt. 510298-2769. Kt. aðalhönnuðar: 141250-4189.

Skýringar:	Aðaluppdráttur.
Teikning:	Grunnmynd 4 hæð.
Mælikvarði:	1 : 100. Dagsetning: 1 september 2004.
Undirskrift:	<i>22/207 JPH</i>
Blað nr:	5 af 13.
Breytt:	9 HÆÐ TEIKNUÐ Í MAÍ 2005. Sig. Þ. Svölum lokað með gleri (B lokun) í júlí 2006. Sig. Þ.