




ÚTLIT
SUÐUR

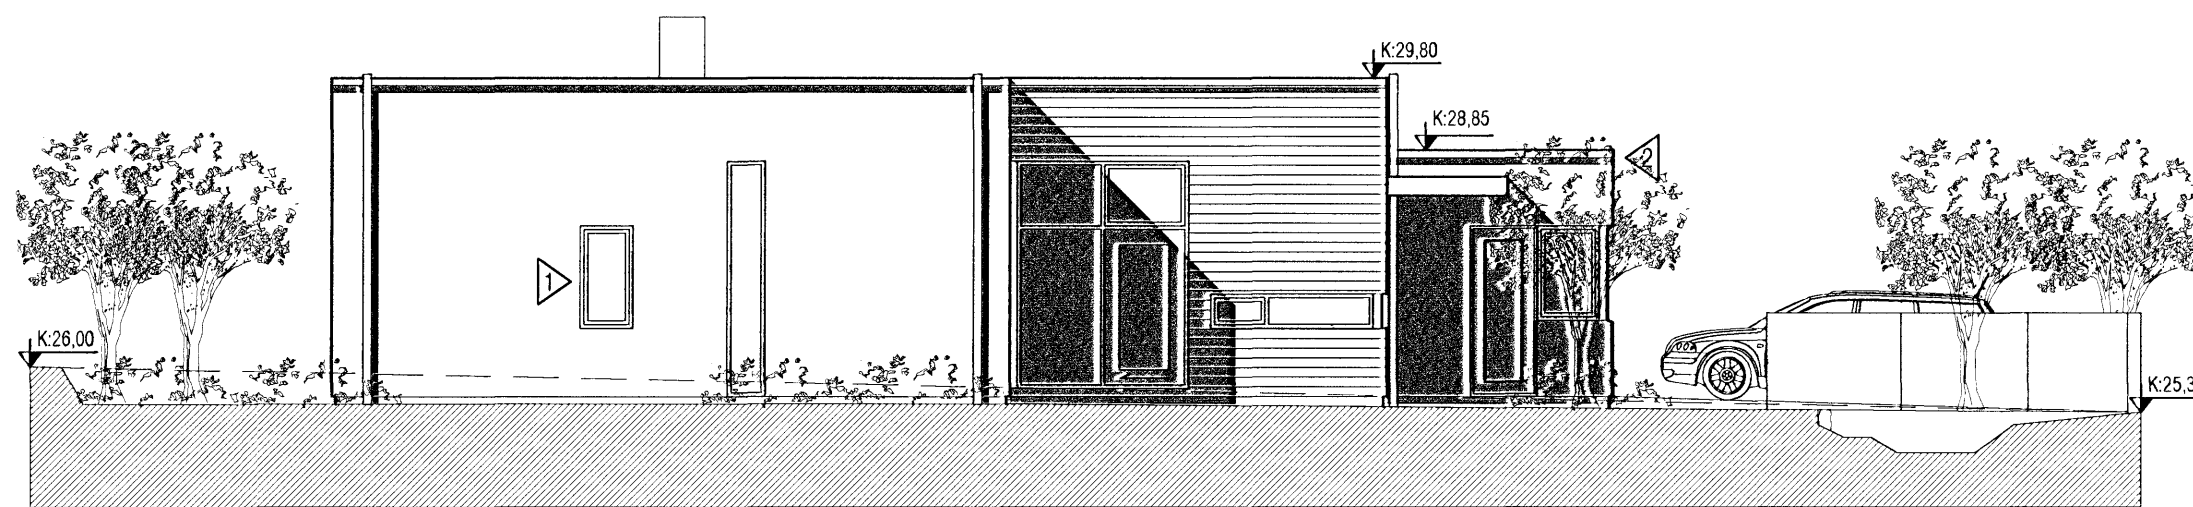

ÚTLIT
VESTUR

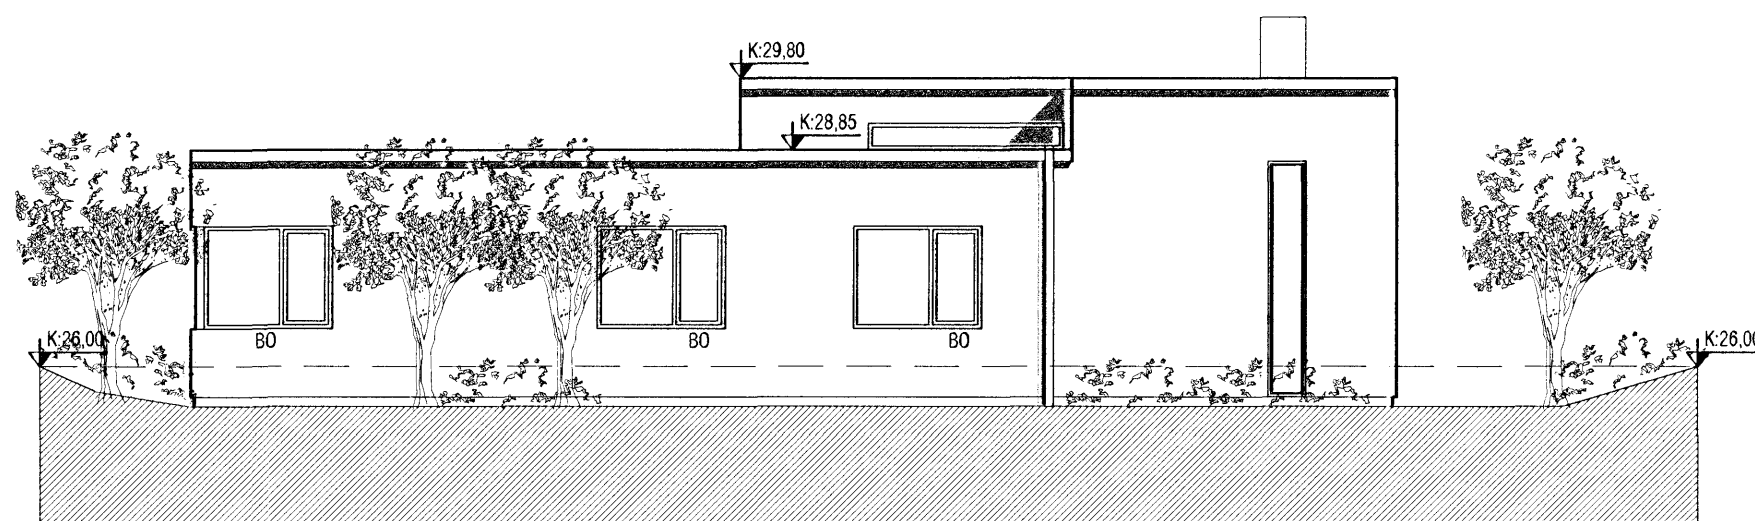

ÚTLIT
NORÐUR

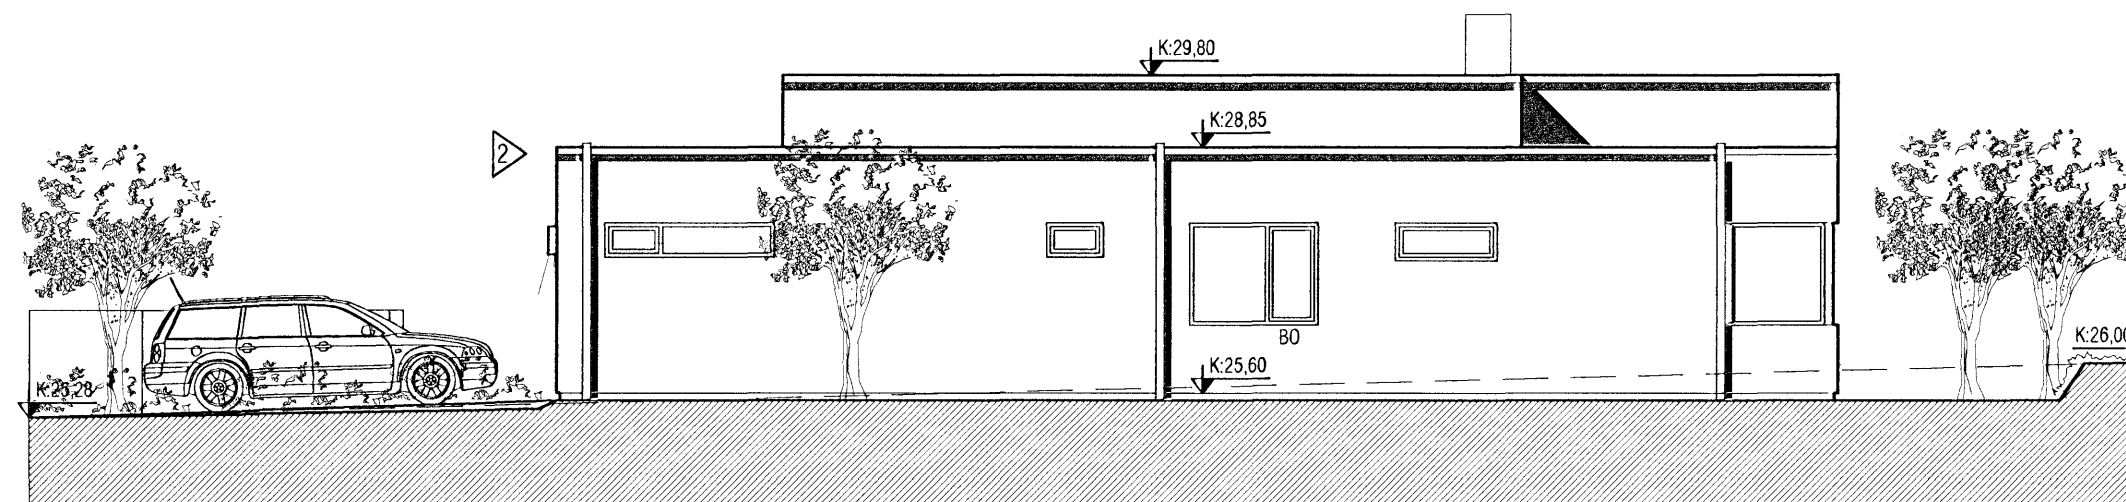

ÚTLIT
AUSTUR

Samþykkt þann
25 APR. 2007
Byggingufulltrúinn í Hafnarfirði
F.h. Kristján Þórarinnsson

TAKN

- GN = Gólfniðurfali
- PN = Pakniðurfali
- LR = Lotræsing
- VLR = Vélknúin lofttræsing
- PK = Póstkassi
- NL = Neyðarljós
- BO = Björgunarop
- [R] = Reykskyngjart
- HSL = Handslökkvitæki

- ▷ = Bilastæði
- ◁ = Bilastæði fyrir fatlaða
- ⊙ = Brunaslanga
- ⊞ = Merktur útgangur

Brunamerkingar

- EI60
- EI90
- A-EI60
- A-EI120
- REI60
- REI120
- A-REIM120

- HURDIR
- E-CS30
- EI-CS30
- EI-CS60

- GLUGGAR
- E30

Breytingar

- ▷ Opnanlegu fagi bætt við
- ◁ Plata yfir bílskúr lækkuð um 50mm

VEKTOR
- hönnun og ráðgjöf -

Akraflind 6, 201 Kópavogi.

A-03	Opnanlegu fagi bætt við	1	03.04.07
A-03	Plata yfir bílskúr lækkuð um 50mm	2	03.04.07

Teikn. nr.	Tilvísun á teikningu	Br.	Dags.
Samþykkt			

Jón Hrafn Hlööversson
byggingafræðingur
Kl. 260662-6519
sími: 554-6660 fax: 554-6669.

DREKAVELLIR 37, HAFNARFJÖRÐUR

ÚTLIT

Hannað	JHH	Teiknað	VB
Dagsetning	12.03.07	Verk nr.	A-07-02-21
Mælikvarði	1:100	Teikn. nr.	A-03