
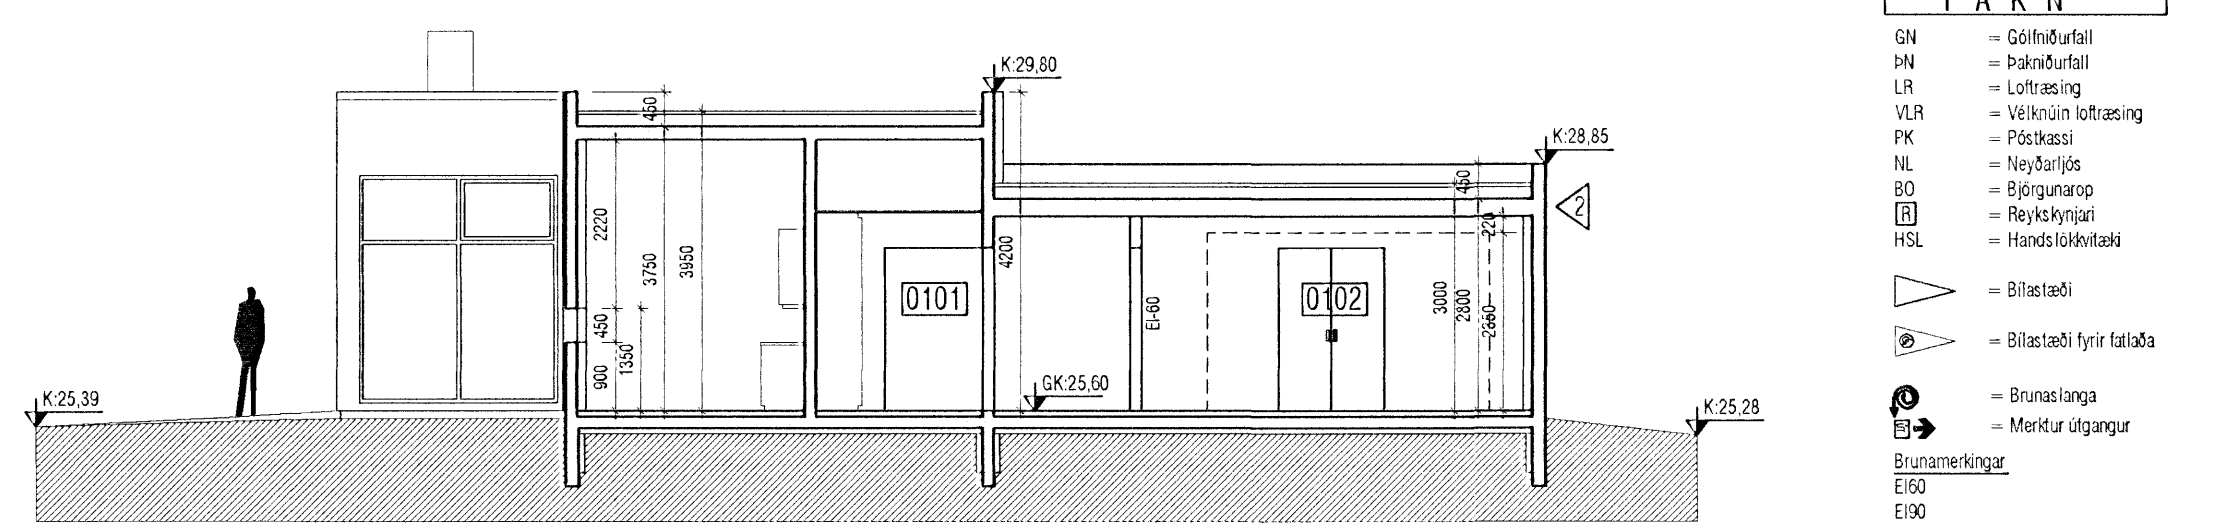
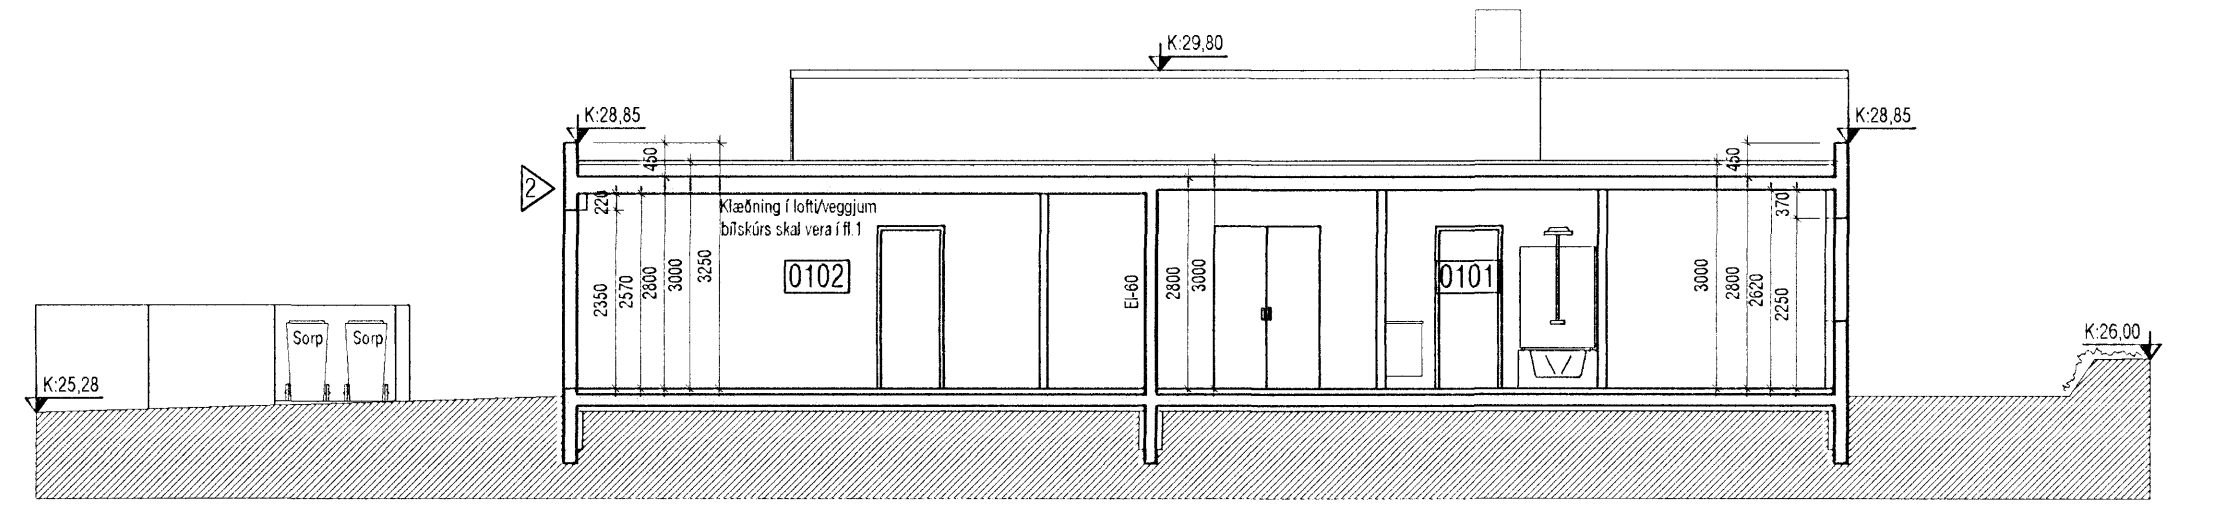
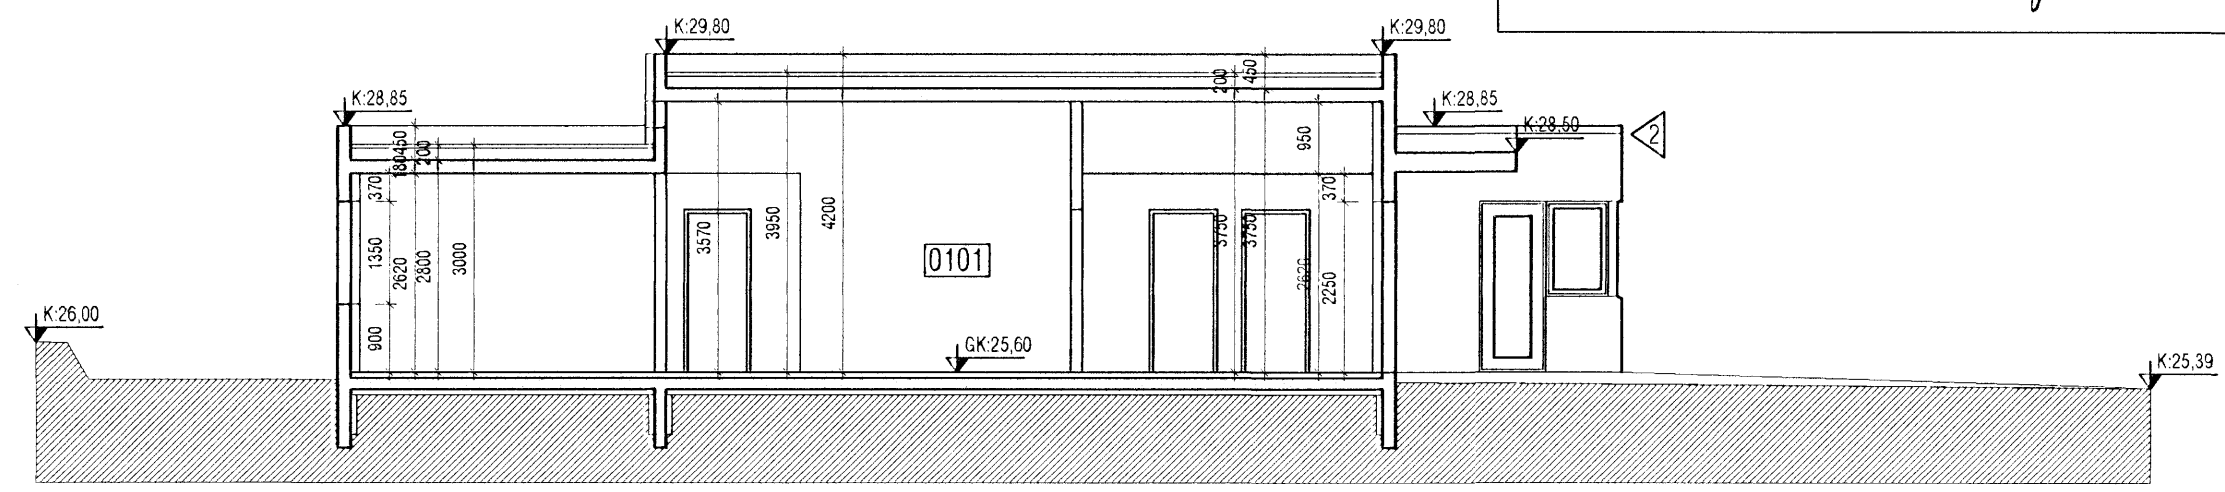


Samþykkt þann  
25 APR. 2007  
Byggingafulltrúinn í Hafnarfirði  
F.h. Kristján Þórarinnsson

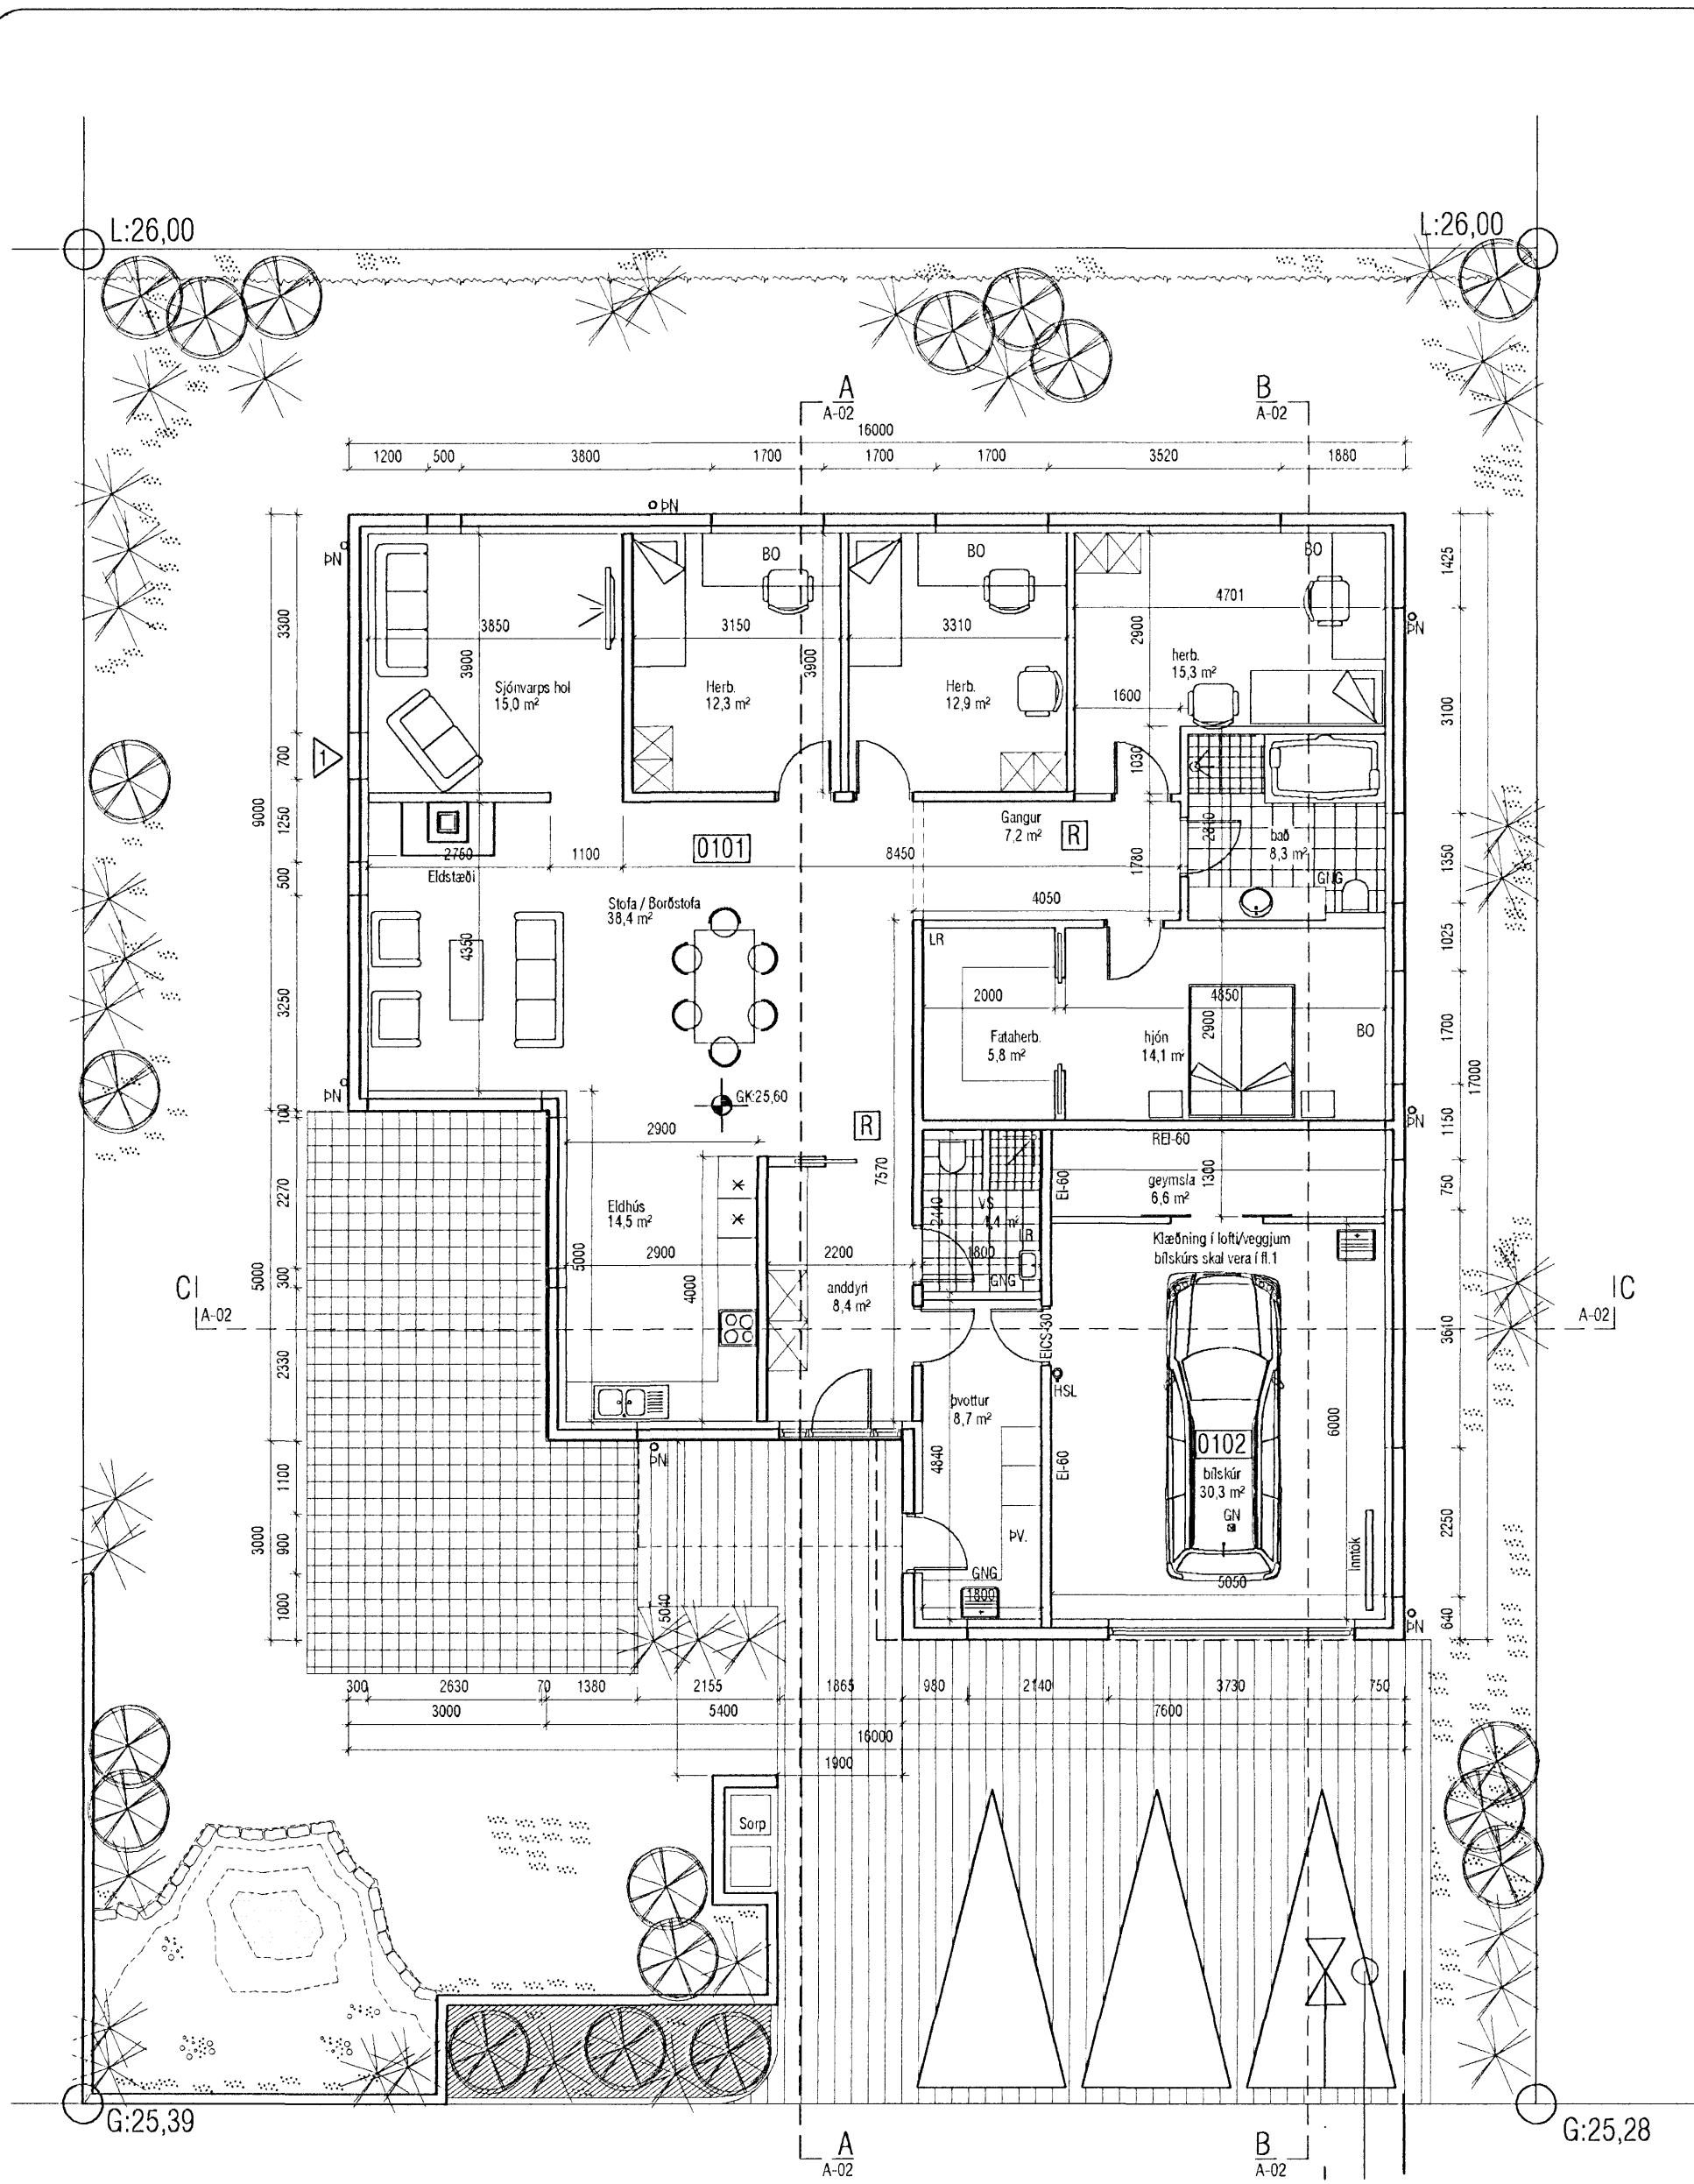

- T Á K N**
- GN = Gólmúrfaill
  - PN = Þakmúrfaill
  - LR = Lofttrásing
  - VLR = Velknuin lofttrásing
  - PK = Póstkassi
  - NL = Neyðarljós
  - BO = Björgunarpop
  - R = Reykskynjari
  - HSL = Handsfökkvataki
  - △ = Bilastæði
  - △ = Bilastæði fyrir fallaða
  - ⊙ = Brunaslanga
  - ⊙ = Merktur útgangur
- Brunamerkingar**
- EI60
  - EI90
  - A-EI60
  - A-EI120
  - REI60
  - REI120
  - A-REIM 120
- HURDIR**
- E-CS30
  - EI-CS30
  - EI-CS60
- GLUGGAR**
- E30

**Breytingar**

- ▷ Opnanlegu fagi bætt við
- ▷ Plata yfir bílskúr lækkuð um 50mm

<b>VEKTOR</b> - hönnun og ráðgjöf - Akralind 6, 201 Kópavogi.		Jón Hrafn Hiðvessonur byggingafræðingur Kl. 2600682-6519 sími: 554-6650 fax: 554-6669.		<b>DREKAVELLIR 37, HAFNARFJÖRÐUR</b>	
A-02	Opnanlegu fagi bætt við	1	03.04.07	<b>GRUNNMYND &amp; SNEIDINGAR</b>	
A-02	Plata yfir bílskúr lækkuð um 50mm	2	03.04.07		
Teikn. nr.	Tilvísun á teikningu	Br.	Dags.	Hannað JHH Teiknað VB	
Samþykkt	<i>Jamm</i>				Dagsetning 12.03.07
				Verk nr. A-07-02-21	Mælikvarði 1:100
				Teikn. nr. A-02	