


Samþykkt þann
 04 APR. 2007
 Byggingafulltrúinn í Hafnarfirði
 F.h. Kristján Þórarinnsson

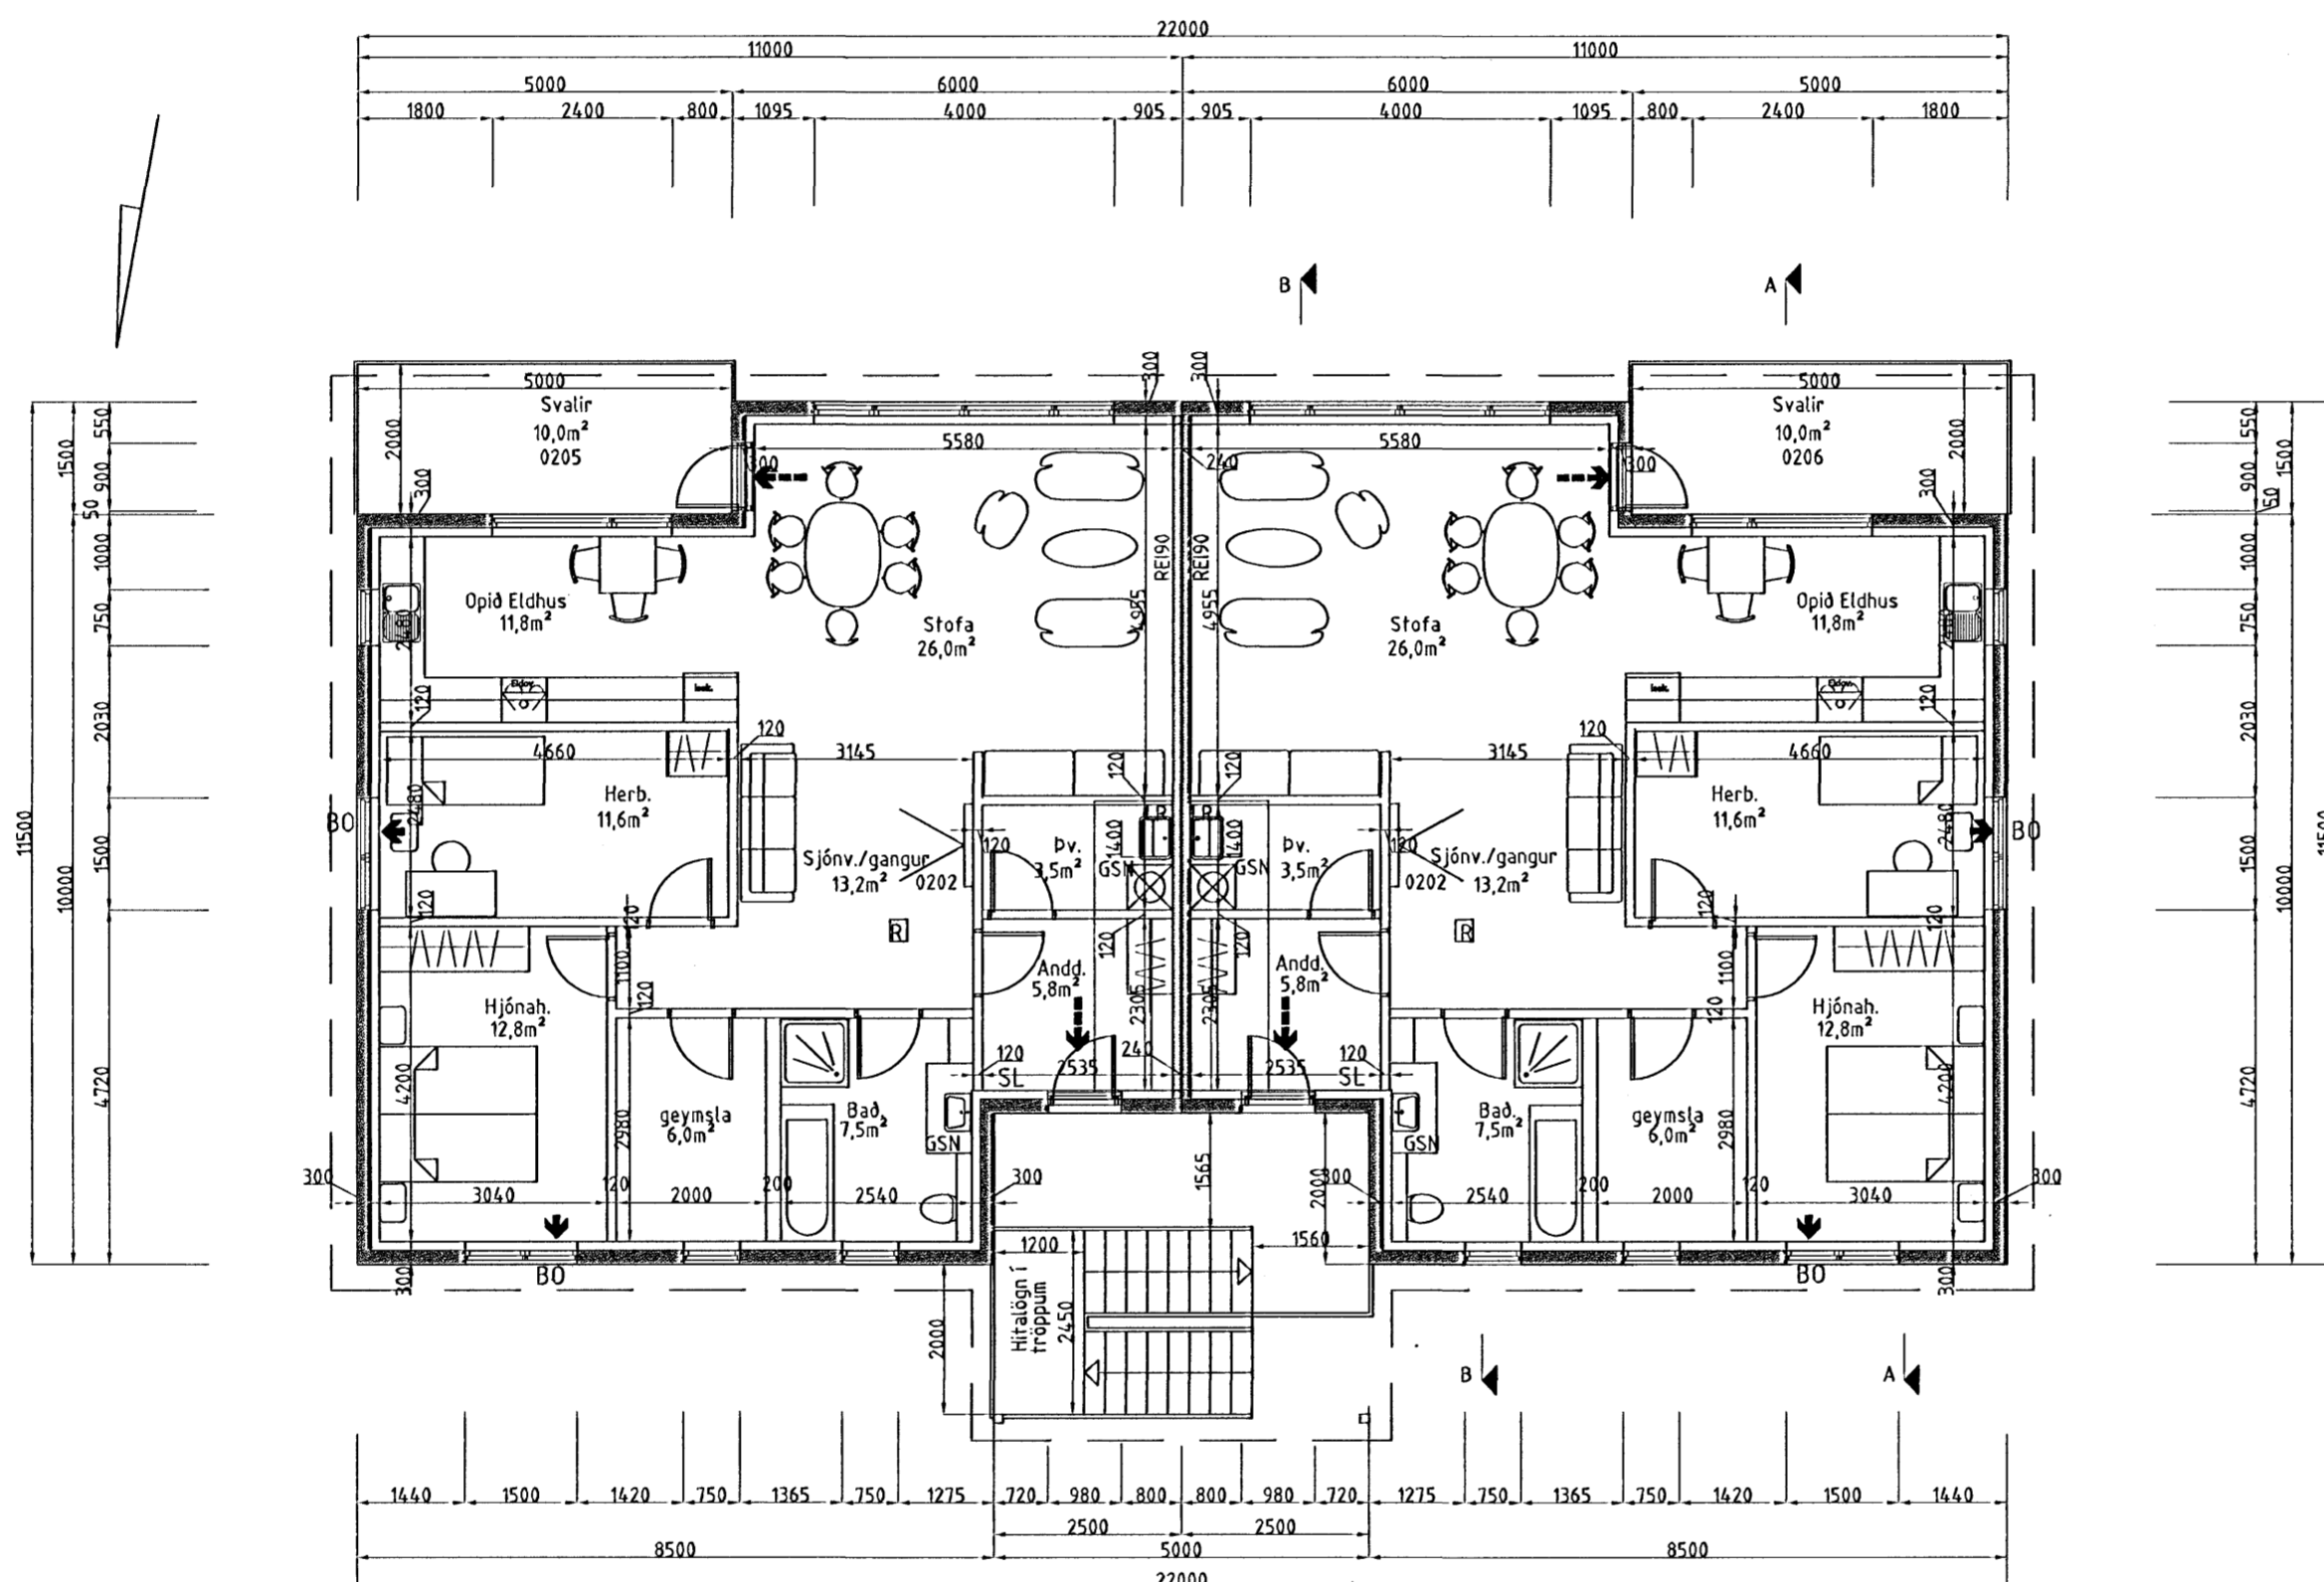

TÁKN Á TEIKNINGUM:

- [R] Reykskyngjari
- SL Slökkvitæki
- BO Björgunarp
- LR Loftræsing
- GK Gólfkötur
- GN Gólfniðurfall
- GSN Niðurfall m/ gegnumstreymi
- R.R Rafmagnstafli
- 01.01.01 Matshluta og notninganúmer
- Rýmingarætt björgunarp
- Rýmingarleið
- 18.70 Kötur á snidum

Breytt 27.03.2007
 Húsið verður staðsteypt í stað
 úr forsteyptum einingum

es TEIKNISTOFAN SUÐURLANDSBRAUT 48
 S: 588-7344 FAX: 588-7343
 NETFANG: kastor@simnet.is

DREKAVELLIR NR 42 HAFNARFIRÐI

GRUNNMYND 2 HÆÐAR HKV: 1:100

HKV:

HKV:

HANNAÐ: KJARTAN	TEIKNAD: KJARTAN
VERKNÖMR: 0509-07	SKRÁARNAFN: DREKAVELLIR 42.dwg
DAGSETNING: 14.03.2007	TEIKNINGNÖMR: A-03

121066-5809