
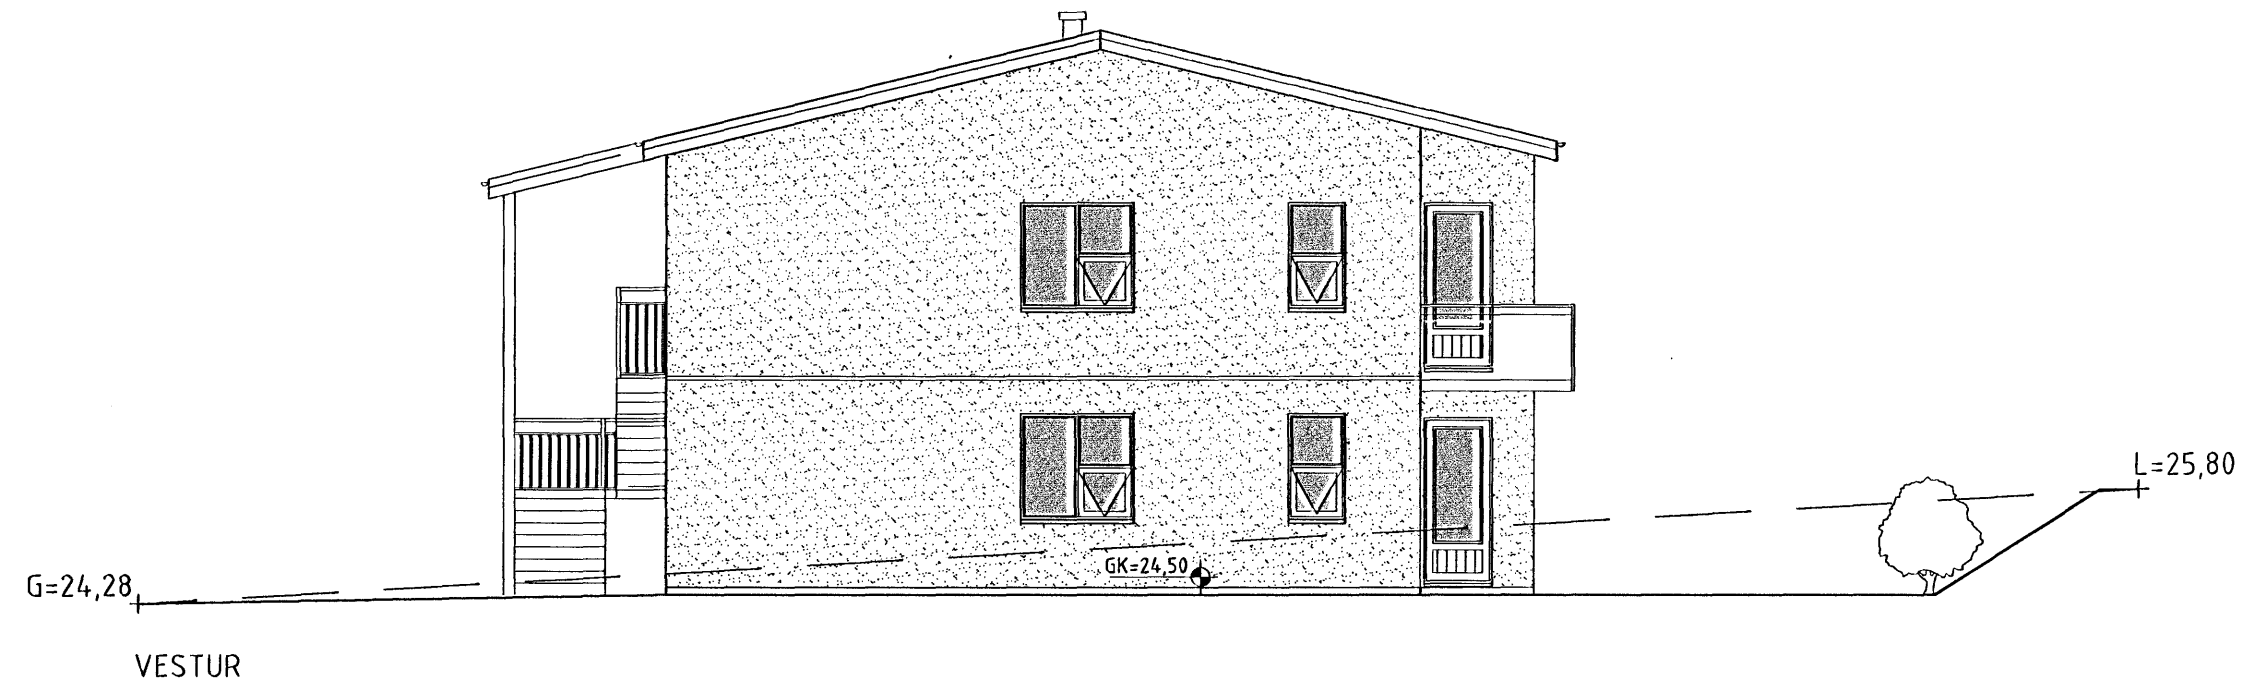
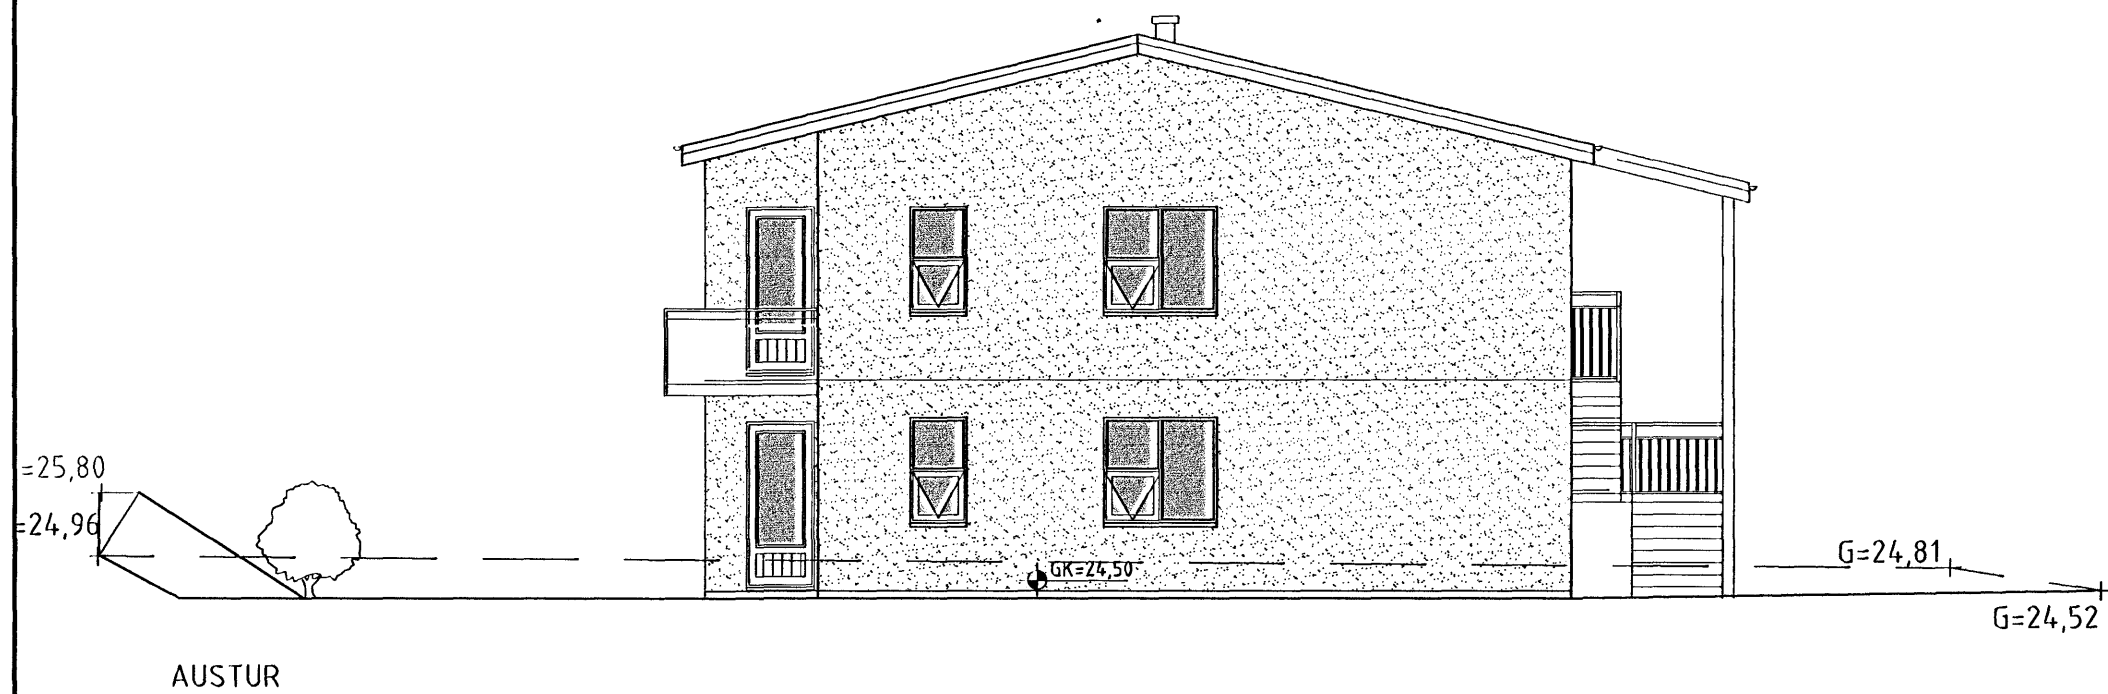
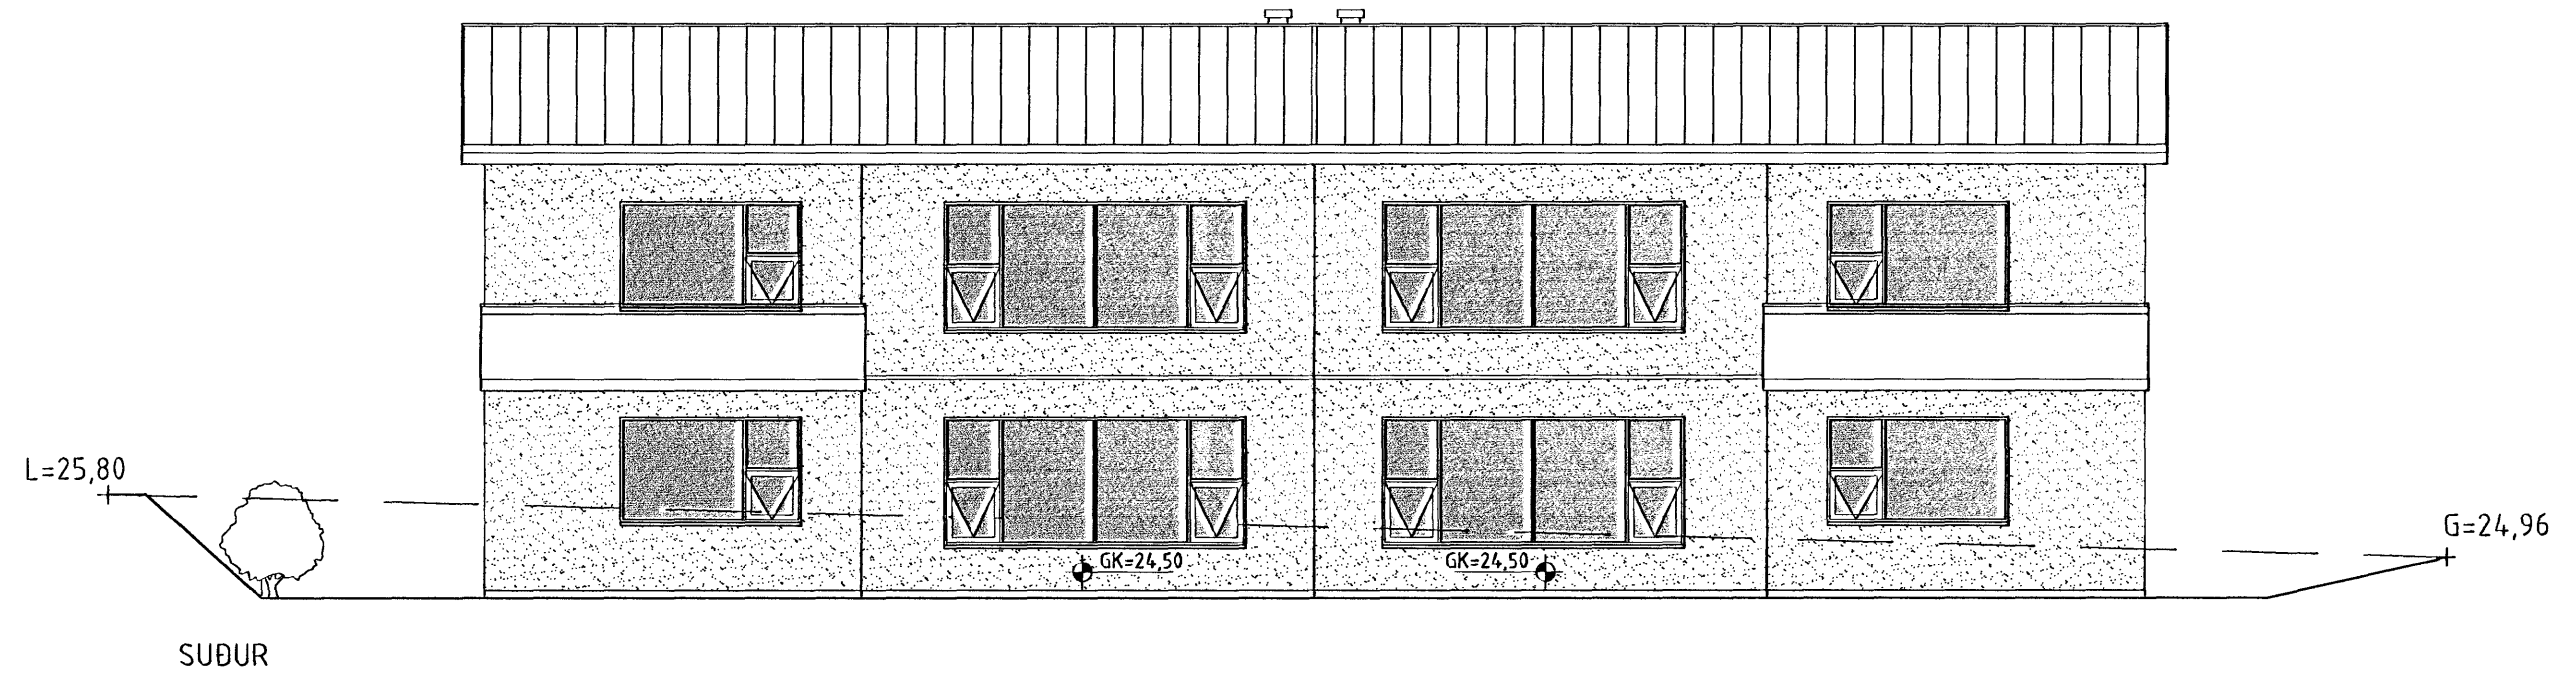


Samþykkt þann
 04 APR. 2007
 Byggingafulltrúinn í Hafnarfirði
 F.h. Kristján Þórarinnsson

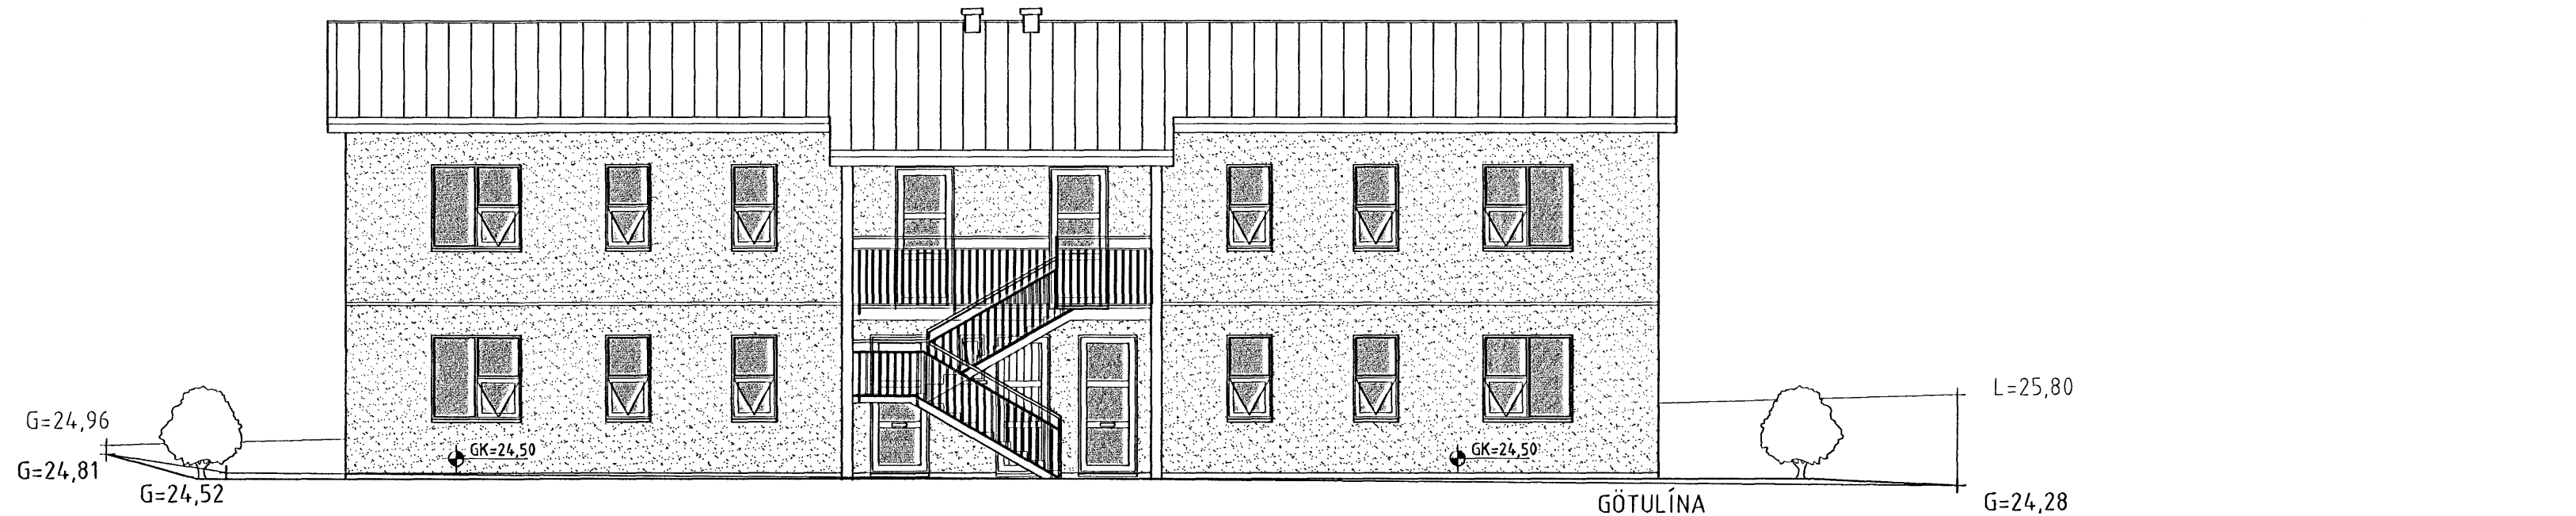

Breytt 27.03.2007
 Húsið verður staðsteypt í stað
 úr forsteyptum einingum

| | | | |
|-------------------------------|------------|---------------------------------|--------------------|
| es | | TEIKNISTOFAN SUÐURLANDSBRÁUT 48 | |
| | | S: 588-7344 FAX: 588-7343 | |
| | | NETFANG: kastor@simnet.is | |
| DREKAVELLIR NR 42 HAFNARFIRÐI | | | |
| ÚTLIT | | PRV: | 1:100 |
| | | PRV: | |
| | | PRV: | |
| HANNAÐ: | KJARTAN | TEIKNAD: | KJARTAN |
| VERKNUMER: | 0509-07 | SKRÁARNAFN: | DREKAVELLIR 42.dwg |
| DAGSETNING: | 14.03.2007 | TEIKNINGUMER: | A-04 |