


KH

Breytingar:  
A. Daga 13.04.2006  
Breytt er útveggjá þykkt frá 220 mm í 260 mm  
Málsetning húss að utan er óbreytt.  
Skiplag eldhúsá breytt tiltháttar.  
Ný skráningartafla FMR dags.13.04.2006  
Engin önnur breyting.

**Úr Gildi**

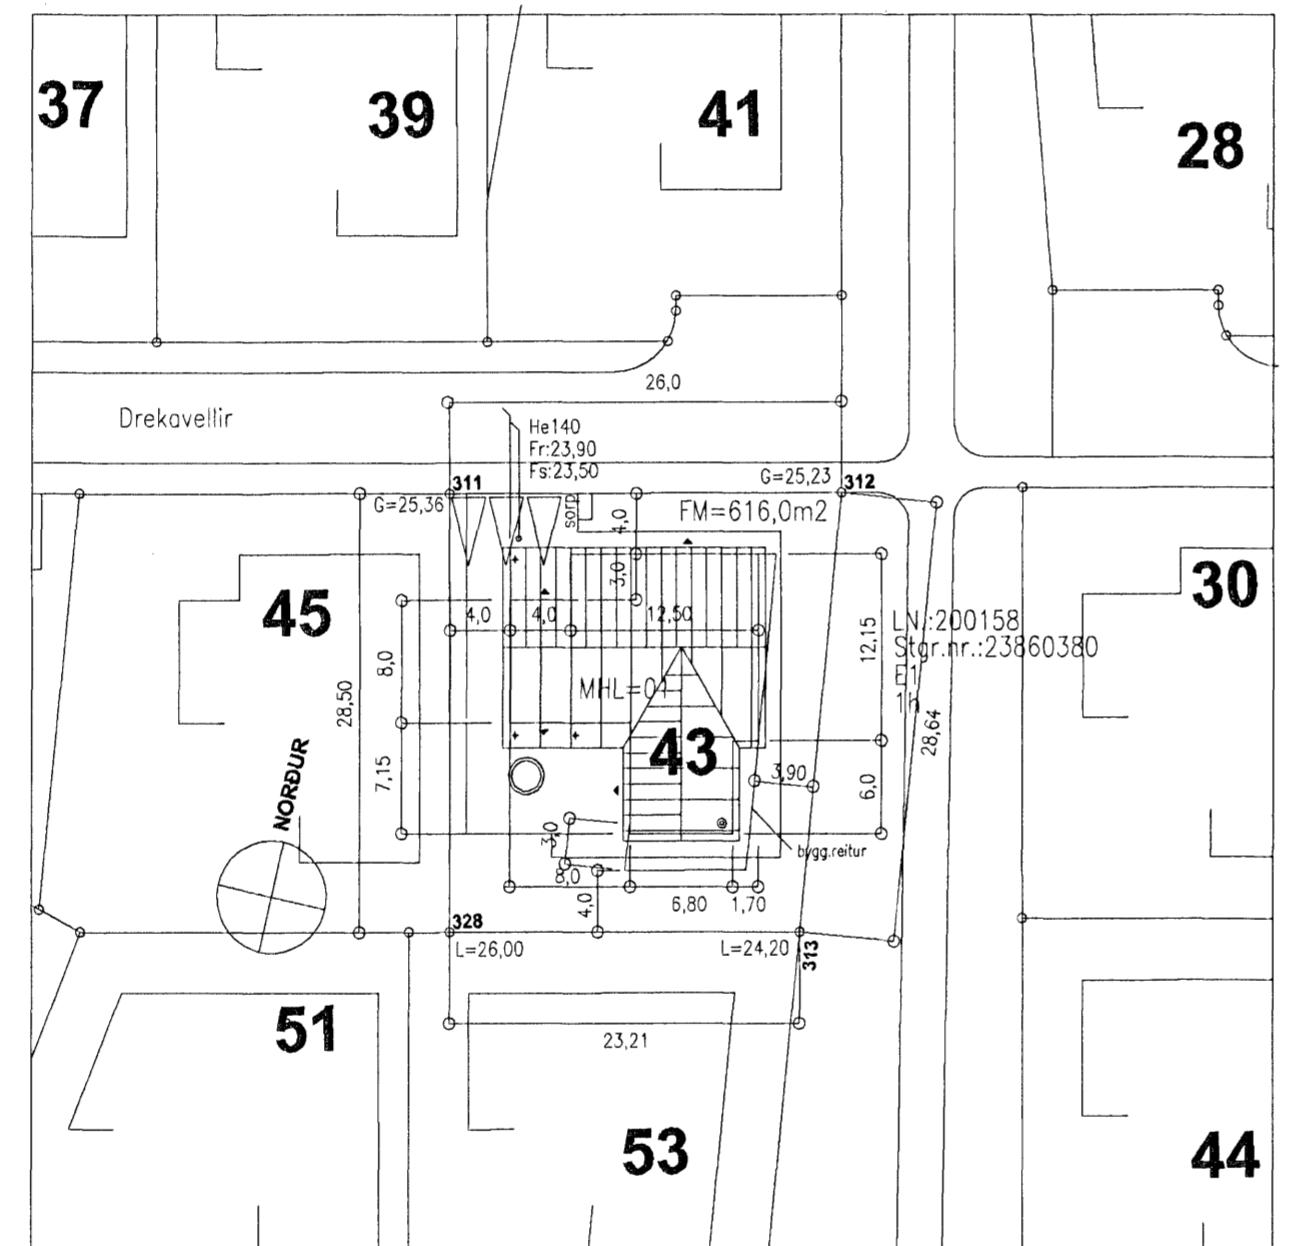

Mælið ekki af teikningum  
Hæðakólar eru í metrum, öll önnur mál eru í millimetrum  
Allar málsetningar á þessum teikningum skulu aðhugaðar og yfirfarar á byggingarslað.  
Ósamræmi í teikningum tilkynnist arkitektum strax.  
Vinnupallar og öryggisráðstafarnir:  
Öll byggingarvinnna á þessari byggingarlöð skal uppfylla kröfur reglugerðar og ráðstafarnir við  
byggingarvinnuslaði  
Allir úti vinnupallar skulu klæddir vindþolnu neti.

Byggingarfýsing:  
Húsið er eins hæða einbýlishúshús. Staðgr.nr.: 23860380  
Burðarvirkni hússins er úr timbri.  
Sökklar, góflplötur, eru steyptir. Undir góflplótu og 500 mm niðurfyrir plótu skal einangrað með  
75 mm plasteinangrun.  
Skýggni verður yfir innangangi bílskúrs og yfir innangangi geymslunni.  
Pak hússins er klætt með bárujárn, með bakpappa sem undirlag á timbur þakklaðning.  
Burðarvirkni þaks eru timbursperrur 225x50 sem hvílir á timbur útveggjum.  
25mm örðlinn loftunarlíð liggur milli þakklaðning og 200mm steinnull einangrunar með áföstu  
vindvartanefn. Neðan á sperrur eru loftþétt rakavaranaflag (0,2 þolplast) og svo 2x12mm gils  
loftklaðning á timbur raffagnagrind.  
Vanda skal sértaklega frágang við þakniður föll, skotrennum og gall.

Útveggir eru timburgrind 150x50 með 150mm steinullareinangrun.  
Klætt að utan með vatnslimmdum 18mm krossviðspanil og svo vindpappalag.  
Útveggir eru klæddir með loðrétt ilggjandi bárujánsplótum á műsþeitum 12mm  
timbur loftunarlíð og klæddir að innan með rakarvarnaflag (0,2 þolplast) svo  
2x13mm gifsplötuum á 35mm timbur raffagnagrind (-raffagnagrind fyllt með  
steinull).

Miliveggir eru öll 120mm (nema sýnt er öðrum mál á tekni) úr timburgrind, klæddir með  
gifsplötuum.  
Veggur milli bílskúrs og íbúðar skal standast kröfur um EI - 60, allar klæðingar í bílskúr skulu  
vera í flokki 1, allar klæðingar innanhúss í íbúð í flokki 2 nema annað sé tekið fram á teikningum.  
Í húsinu er hefbundinn ofnakerfi tengt hitaveitunni.  
Gluggar eru úr timbri, öll gler í gluggum skal vera K - gler.  
Útihúðir eru úr timbri, inni húðir eru úr timbri.  
Bílskursurhúð er úr einangraður stálpalanum  
Sorpskylí skal vera úr forsteyplum einingum og skal standast kröfur EI - 60  
Inntök veitna eru í bílageymslu.  
Litaval skal vera val eigendár.  
Löð, hellulagning, plöntun og II. skal vera gert skv vali eigeinda og tekið skal fram að frágangur  
á löðarinnökum er háður samþykki að ilggjandi löðarhafa. Prjú bílastæði eru á löð.  
Stgr.nr.: 23860380  
Löðarstærð: 616,0m<sup>2</sup>  
Nýtingarlutlfalt: 0,34

Kólinunartölur:  
Útveggir 0.32w/m<sup>2</sup>°K  
Útveggir vegið meðaltalið 0.87  
Pak 0.2  
Gluggar 1.95  
Gólf vegið meðaltalið 0.32

Skýringar:  
B.O. táknað björgunarop skv. reglugerð um brunavarnir  
R staðselning reykskynjara  
ST staðselning handslökkitækis  
LR táknað nýni með vélræna loftræsting  
ET staðsetningu eldteppa  
og brunamál.  
EI-60 táknað eldtraustir veggir

B. Dags. 19.03.2007  
Breytt er haðakota aðkomuhæðar frá GK=25,60  
í GK=25,85  
Málsetning húss að utan og að innan er óbreytt.  
Skráningartafla FMR óbreytt  
Engin önnur breyt /

### ○ sægeimur arkitektar hafnarfjörður

Yfirfarið:  
Marteinn Huntingdon-Williams , RIBA; FAÍ  
Bratholti 01-01 220 Hafnarfjörður  
kt:130755-8019  
gsm: 869 7354  
©sægeimur arkitektar 2007

### Drekavellir 43 Hafnarfjörður

Einbýlishús fyrir Svava og Kjartan Egilson

#### Aðalteikningar

Dags.	19.03.2007
Verknr.	157.0
Teiknnr.	01-01/B
Efni.	afstoðumynd
Mkv.	1:500