
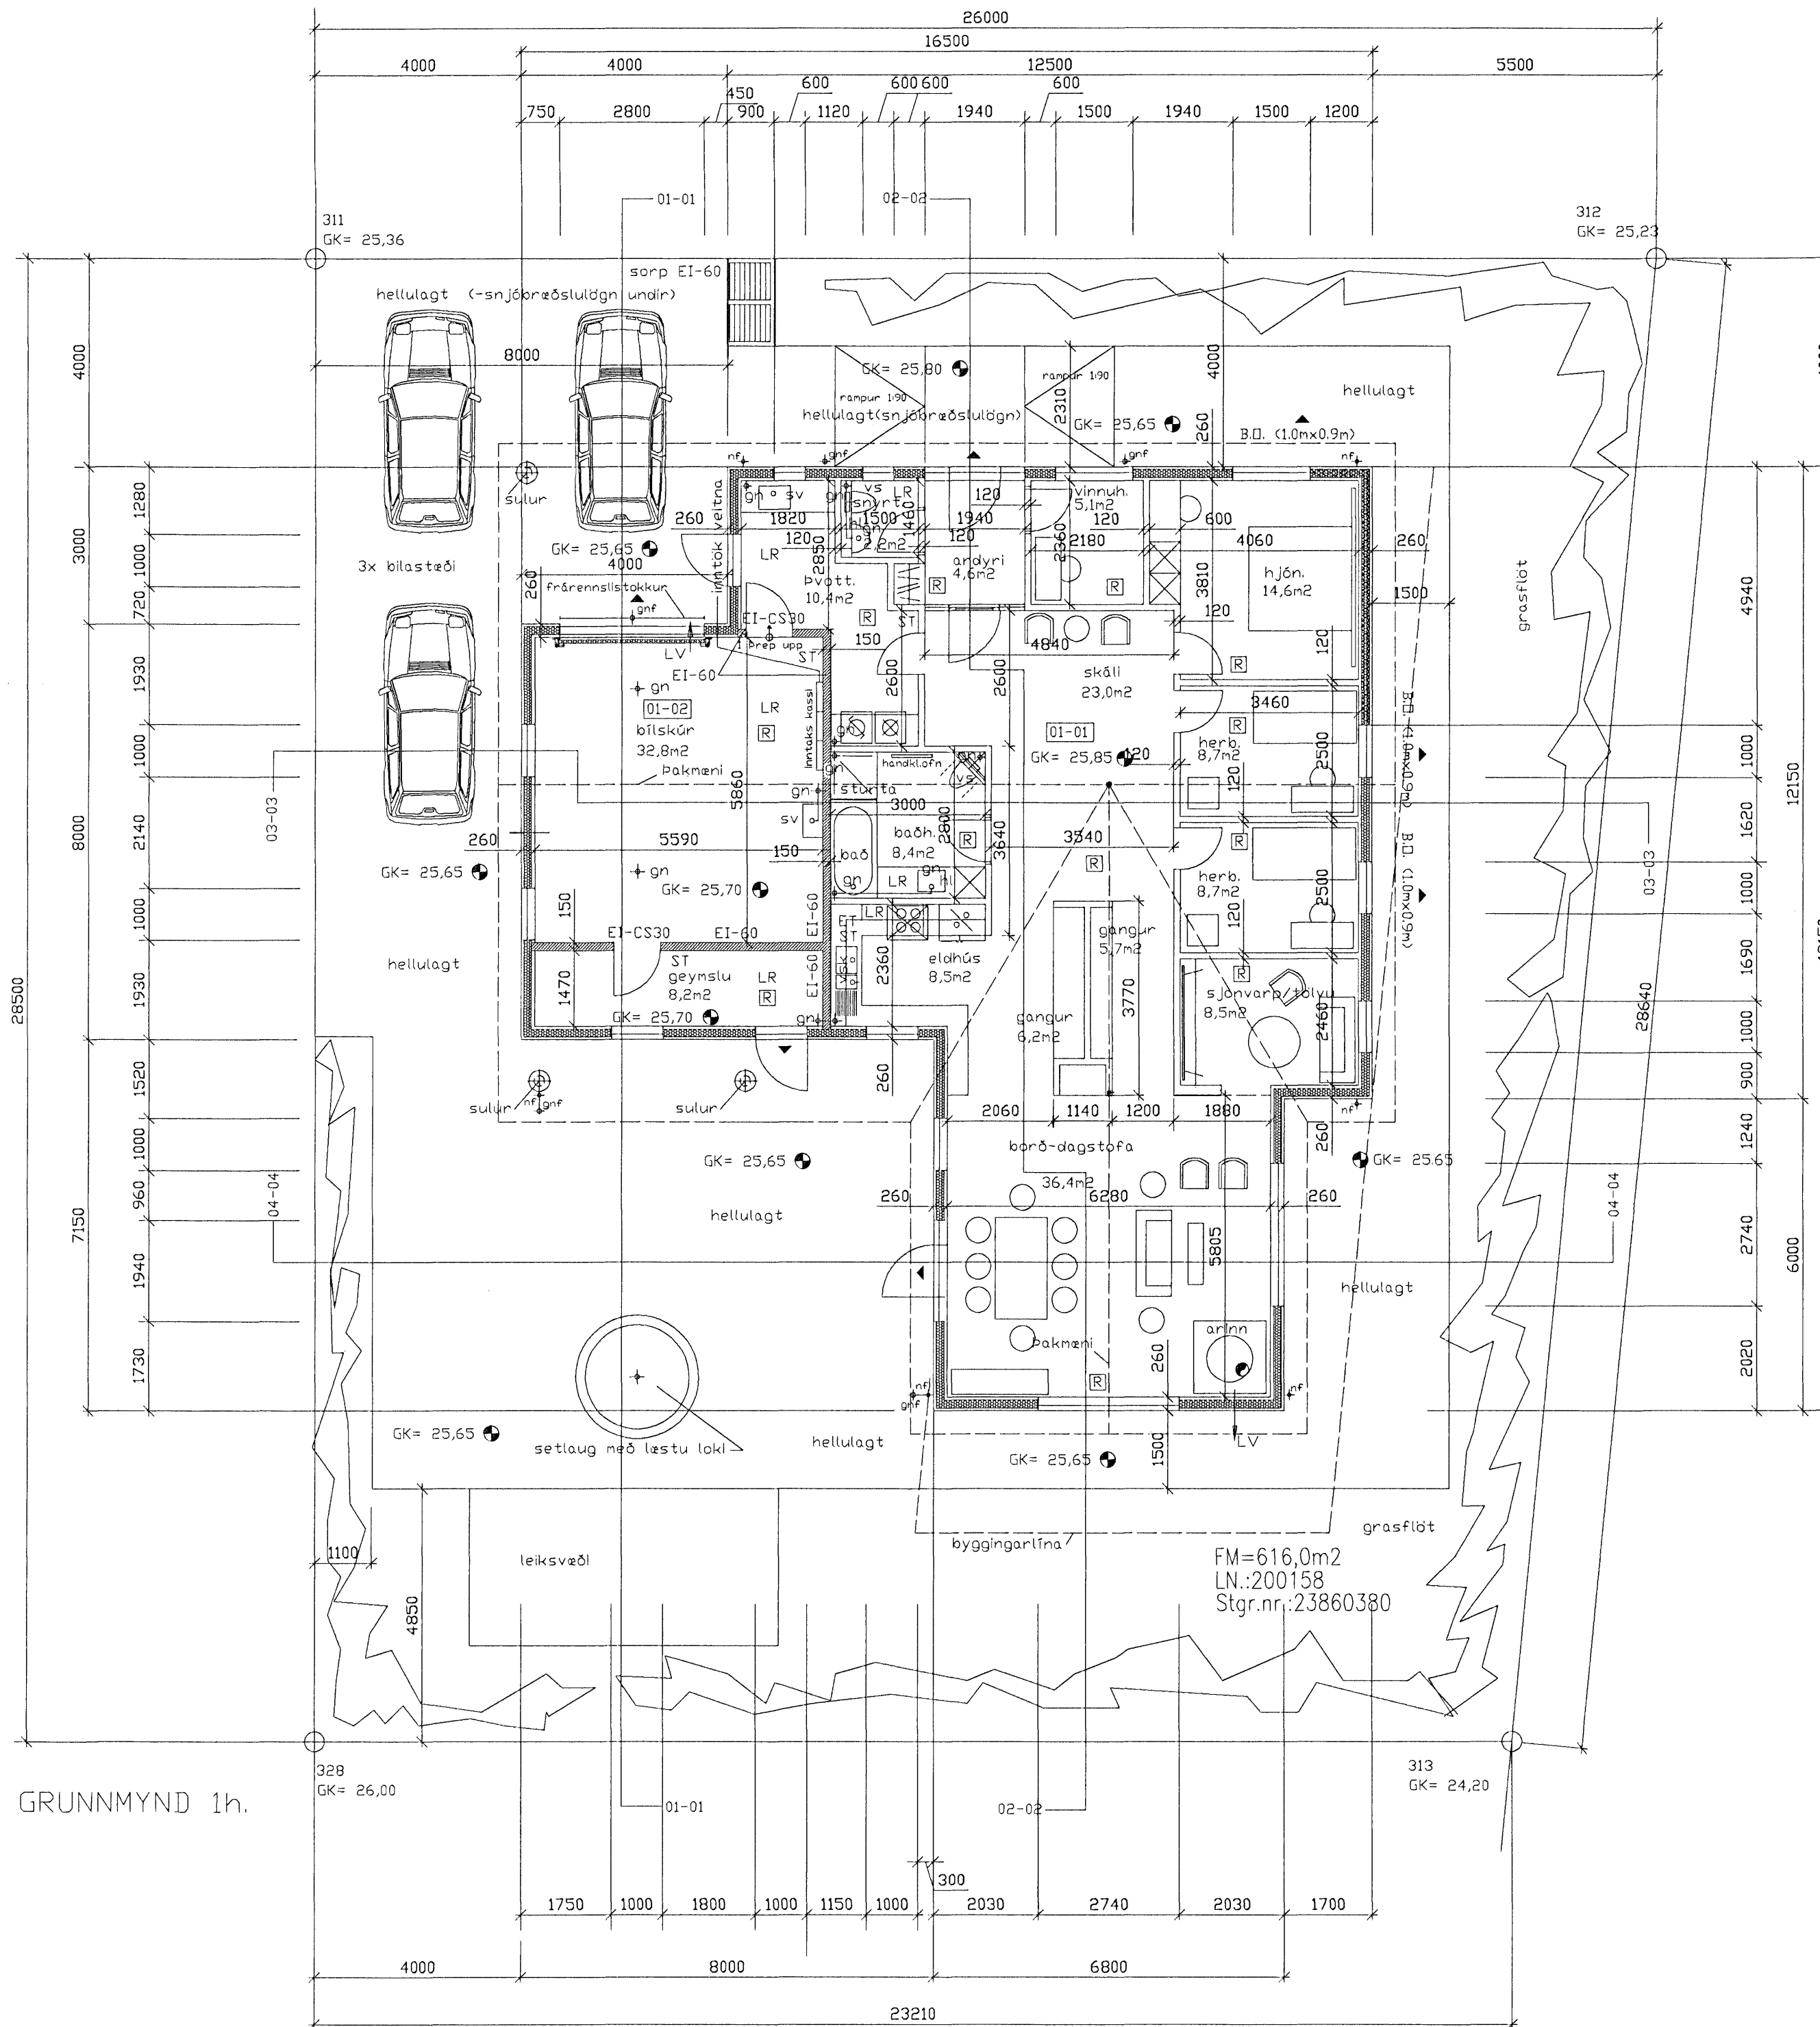


Samþykkt þann  
 04 APR. 2007  
 Byggingafrúnn í Hafnarfirði  
 F.h. Kristján Þórarinnsson

Breytingar:  
 A. Dags. 13.04.2006  
 Breytt er útlvegja þykkt frá 220 mm í 260 mm  
 Málsetning húsa að utan er óbreytt.  
 Skjúpulag eldhúsa breytt lítilsháttar.  
 Ný skráningartafla FMR dags. 13.04.2006  
 Engin önnur breyting.

Úr Gildi

B. Dags. 19.03.2007  
 Breytt er hæðakota aðkomuhæðar frá GK=25,60  
 í GK=25,85  
 Málsetning húsa að utan og að innan er óbreytt.  
 Skráningartafla FMR óbreytt  
 Engin önnur bre

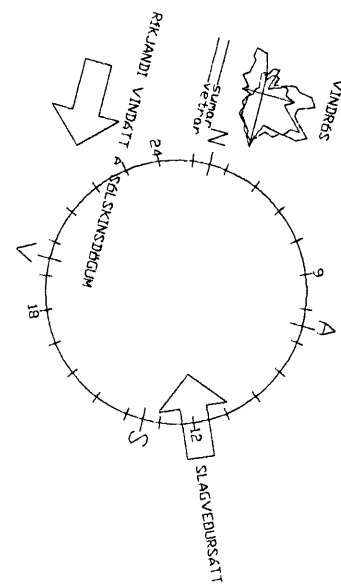

○ sægeimur arkitektar hafnarfjörður

Yfirfarið:  
 Marteinn Huntingdon-Williams, RIBA; FAÍ  
 Bratttholti 01-01 220 Hafnarfjörður  
 kt: 130755-8019  
 gsm: 869 7354  
 ©sægeimur arkitektar 2007

Drekavellir 43  
 Hafnarfjörður

Einbýlishús fyrir Svava og Kjartan Egilson

Aðaltekningar

- Dags. 19.03.2007
- Verknr. 157.0
- Teiknnr. 01-02/B
- Efni. grunnmynd 1h.
- Mkv. 1:100