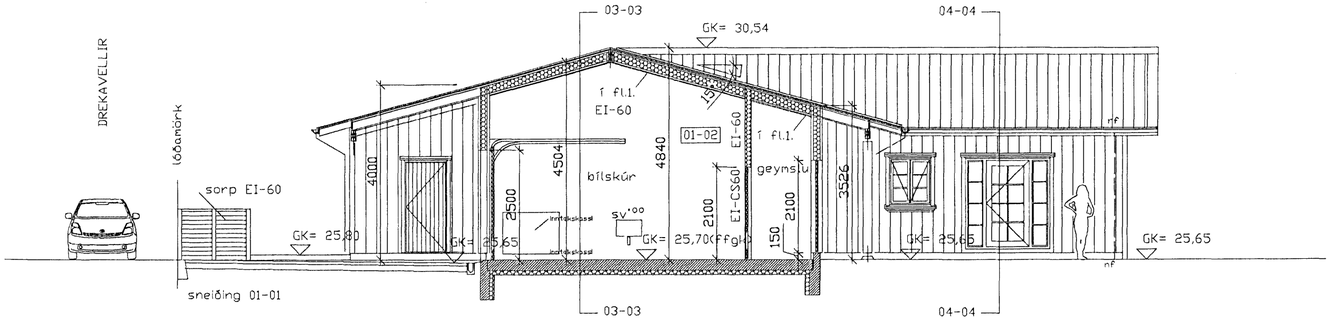

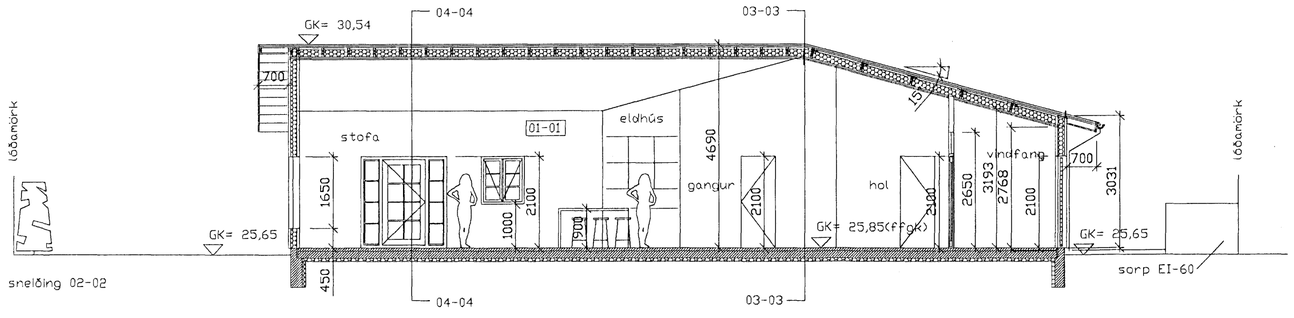

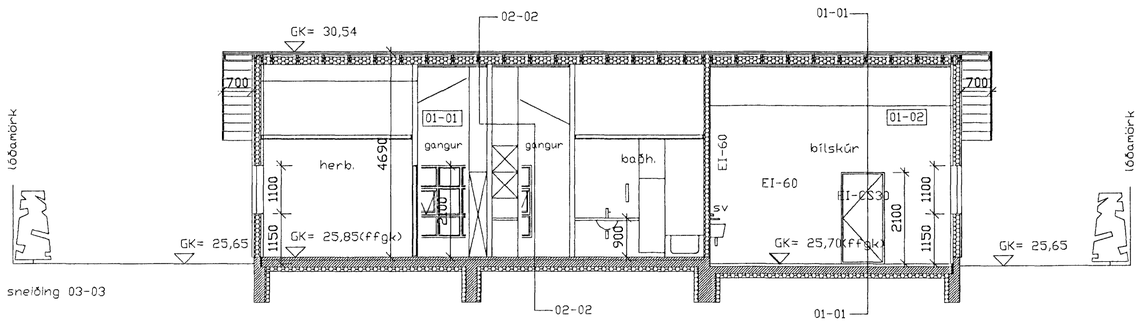

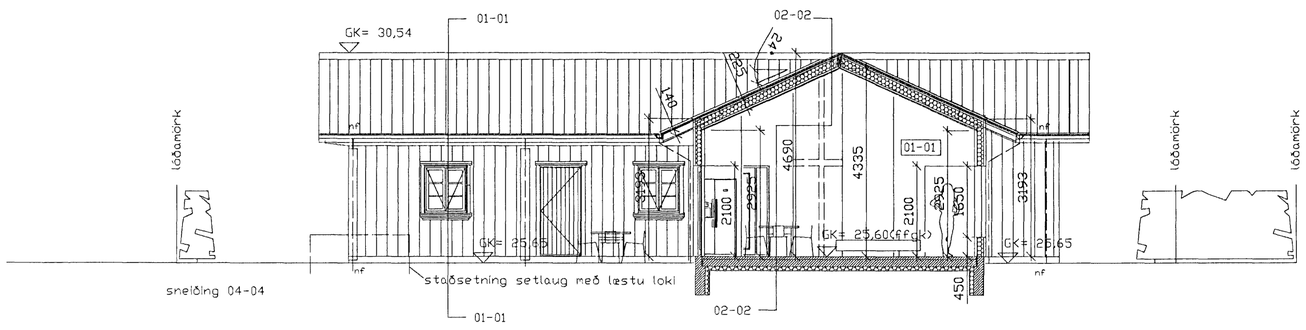

Samþykkt þann
04 APR. 2007
Byggingafulltrúinn í Hafnarfirði
F.h. Kristján Þórarinsson

Breytingar:
A. Dags 13.04.2006
Breytt er útveggja þykkt frá 220 mm í 260 mm
Málsetning húss að utan er óbreytt.
Skipulag eldhúss breytt lítilsháttar.
Ný skráningartafla FMR dags.13.04.2006
Engin önnur breyting.

Úr Gildi

B. Dags. 19.03.2007
Breytt er hæðakota aðkomuhæðar frá GK=25,60 í GK=25,85
Málsetning húss að utan og að innan er óbreytt.
Skráningartafla FMR óbreytt
Engin

○ sægeimur arkitektar hafnarfjörður

Yfirfarið:
Marteinn Huntingdon-Williams , RIBA; FAÍ
Brattholti 01-01 220 Hafnarfjörður
kt:130755-8019
gsm: 869 7354

©sægeimur arkitektar 2007

Drekavellir 43
Hafnarfjörður

Einbýlishús fyrir Svava og Kjartan Egilson

Aðalteikningar

Dags.	19.03.2007
Verknr.	157.0
Teiknnr.	03-03/B
Efni.	sneiðingar
Mkv.	1:100