


Samþykkt þann
 04 APR. 2007
 Byggingafultrúinn í Hafnarfiði
 F.h. Kristján Þórarinnsson

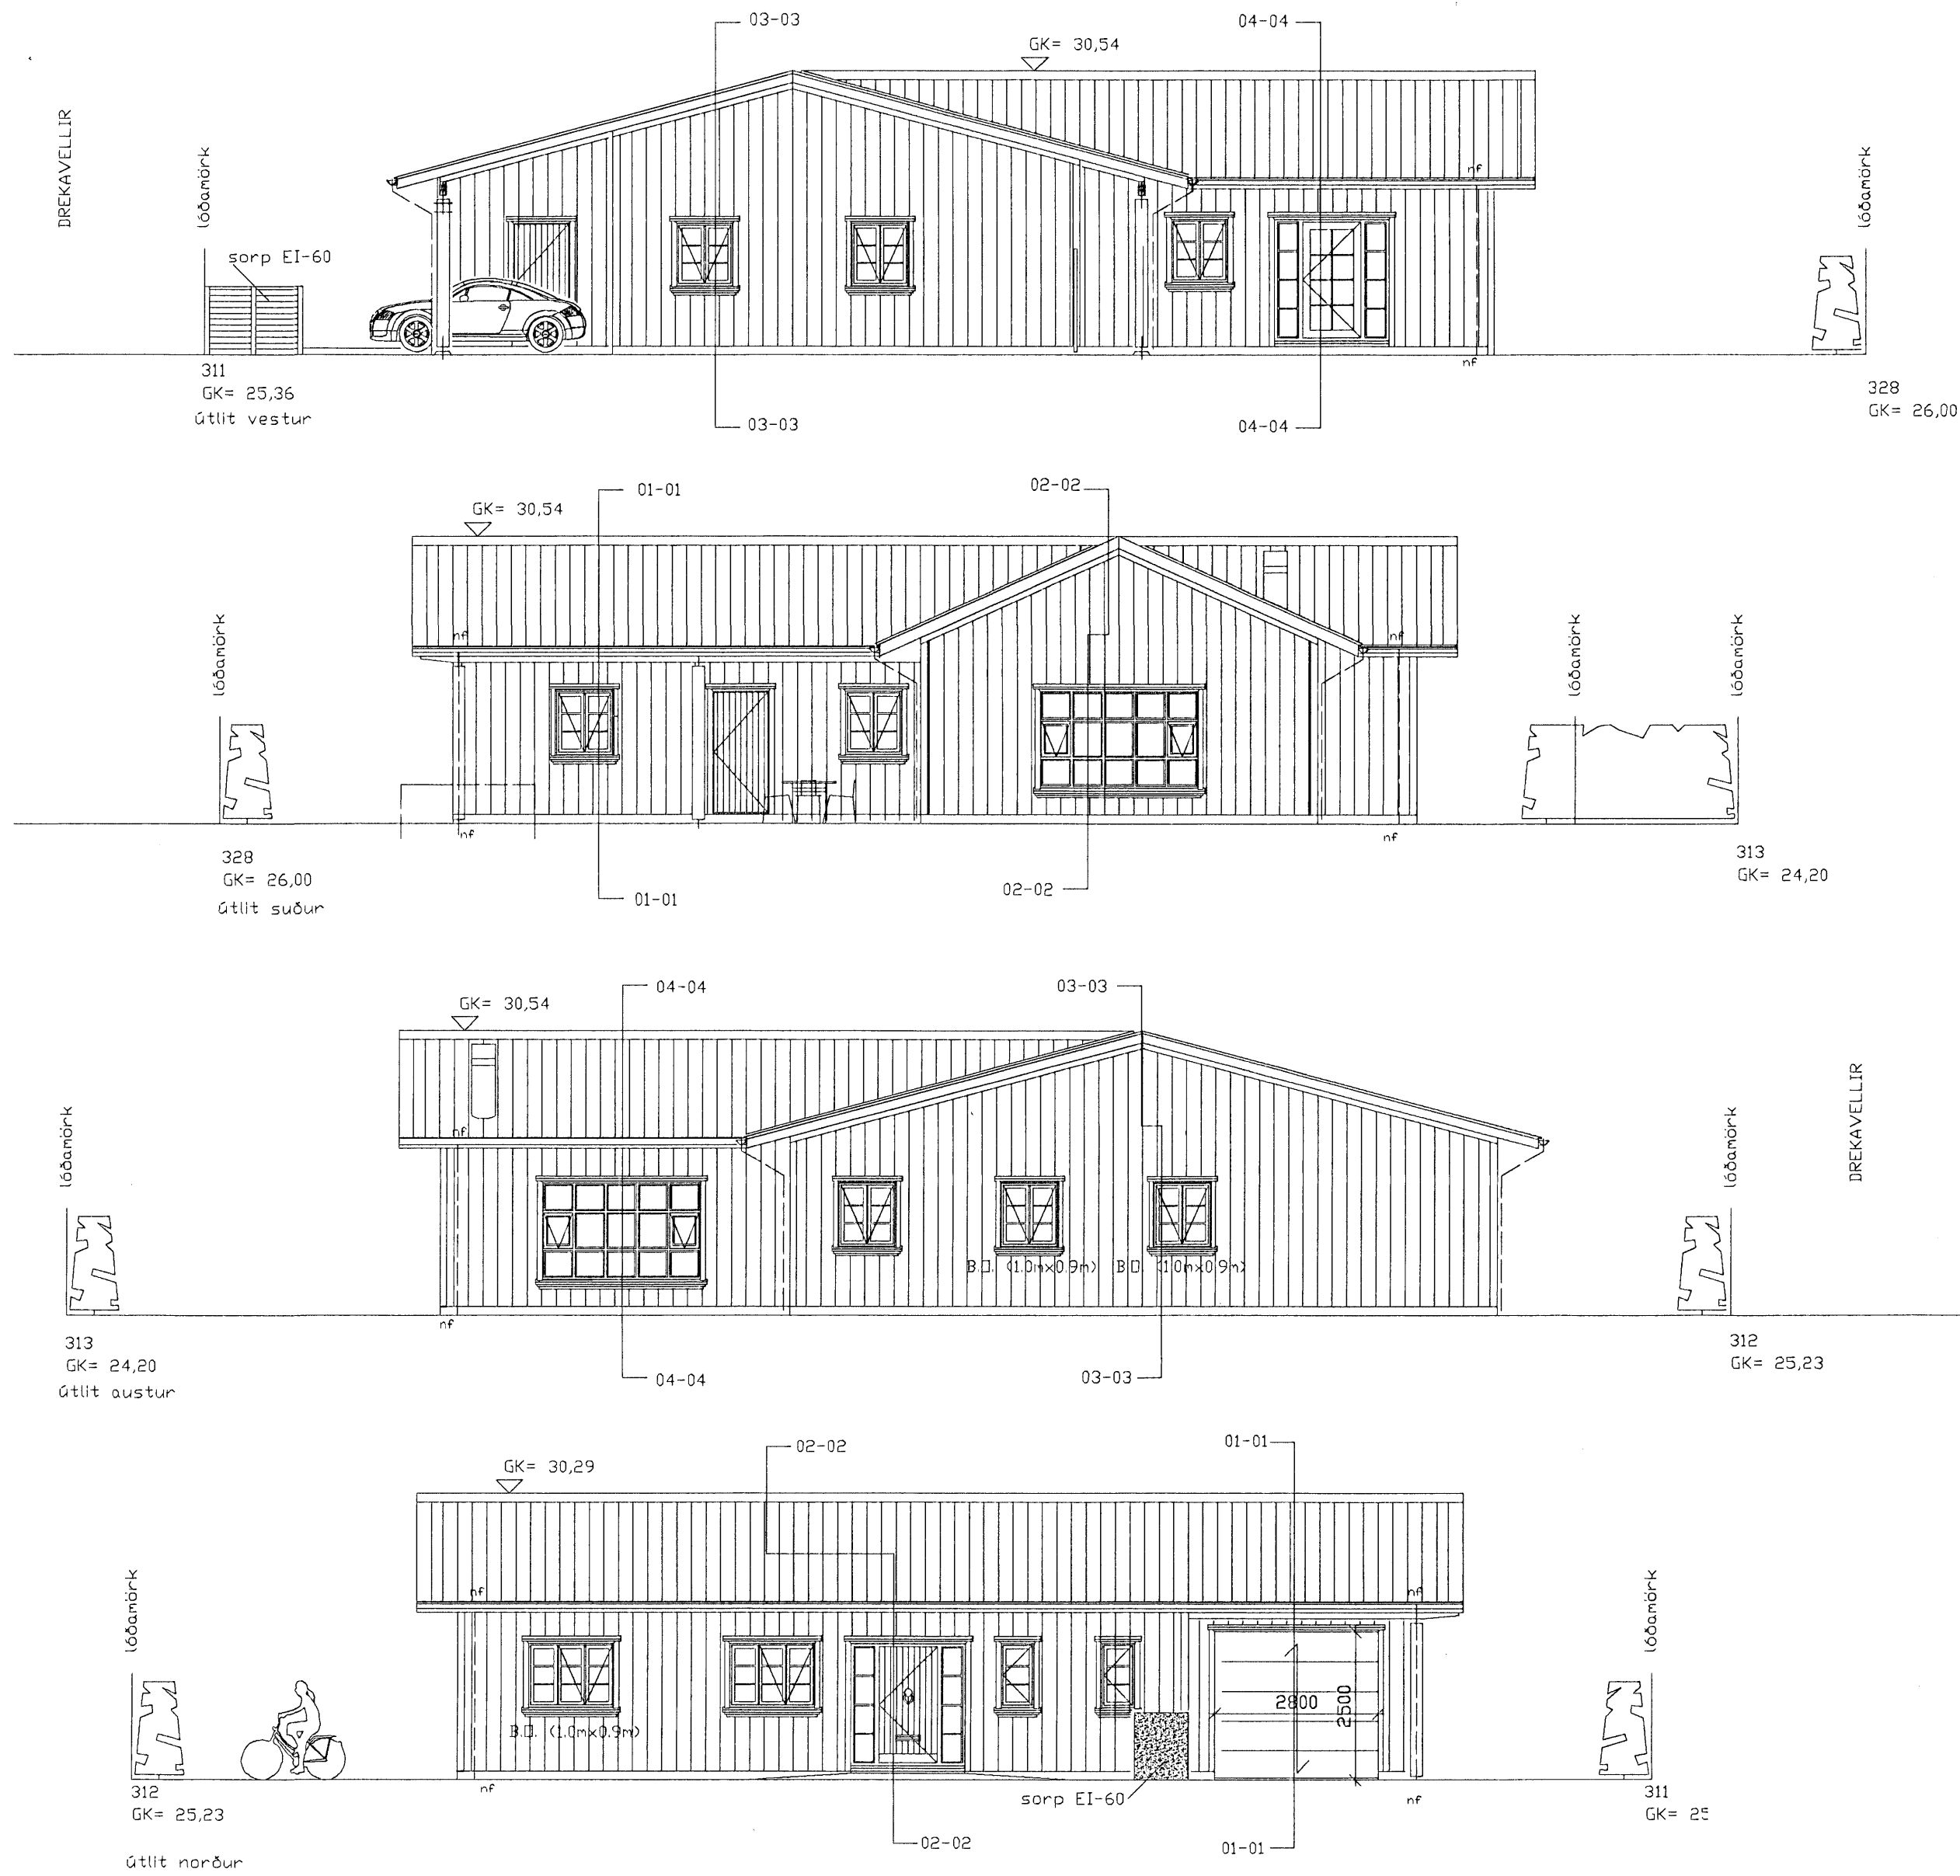

Breytingar:
A. Dags 13.04.2006
 Breytt er útteggja þykkt frá 220 mm í 260 mm
 Málsetning húsa að utan er óbreytt.
 Skipulag eldhúsa breytt lítiðhátar.
 Ný skráningartafla FMR dags.13.04.2006
 Engin önnur breyting.

B. Dags. 19.03.2007
 Breytt er hæðakota aðkomuhæðar frá GK=25,60
 í GK=25,85
 Málsetning húsa að utan og að innan er óbreytt.
 Skráningartafla FMR óbreytt
 Engin önnur breyting.

Úr Gildi

○ sægeimur arkitektur hafnarfjörður

Yfirfarið:
 Marteinn Huntingdon-Williams, RIBA; FAÍ
 Bratttholti 01-01 220 Hafnarfjörður
 kt:130755-8019
 gsm: 869 7354
 ©sægeimur arkitektur 2007

**Drekavellir 43
 Hafnarfjörður**

Einbýlishús fyrir Svava og Kjartan Egilson

Aðaltekningar

Dags.	19.03.2007
Verknr.	157.0
Teiknnr.	01-04/B
Efni.	Útlit V,S,A og N
Mkv.	1:100