



Samþykkt þann  
 7 MAR 2007  
 Byggingafulltrúinn í Hafnarfirði  
 F.h. Jón Sigurðsson

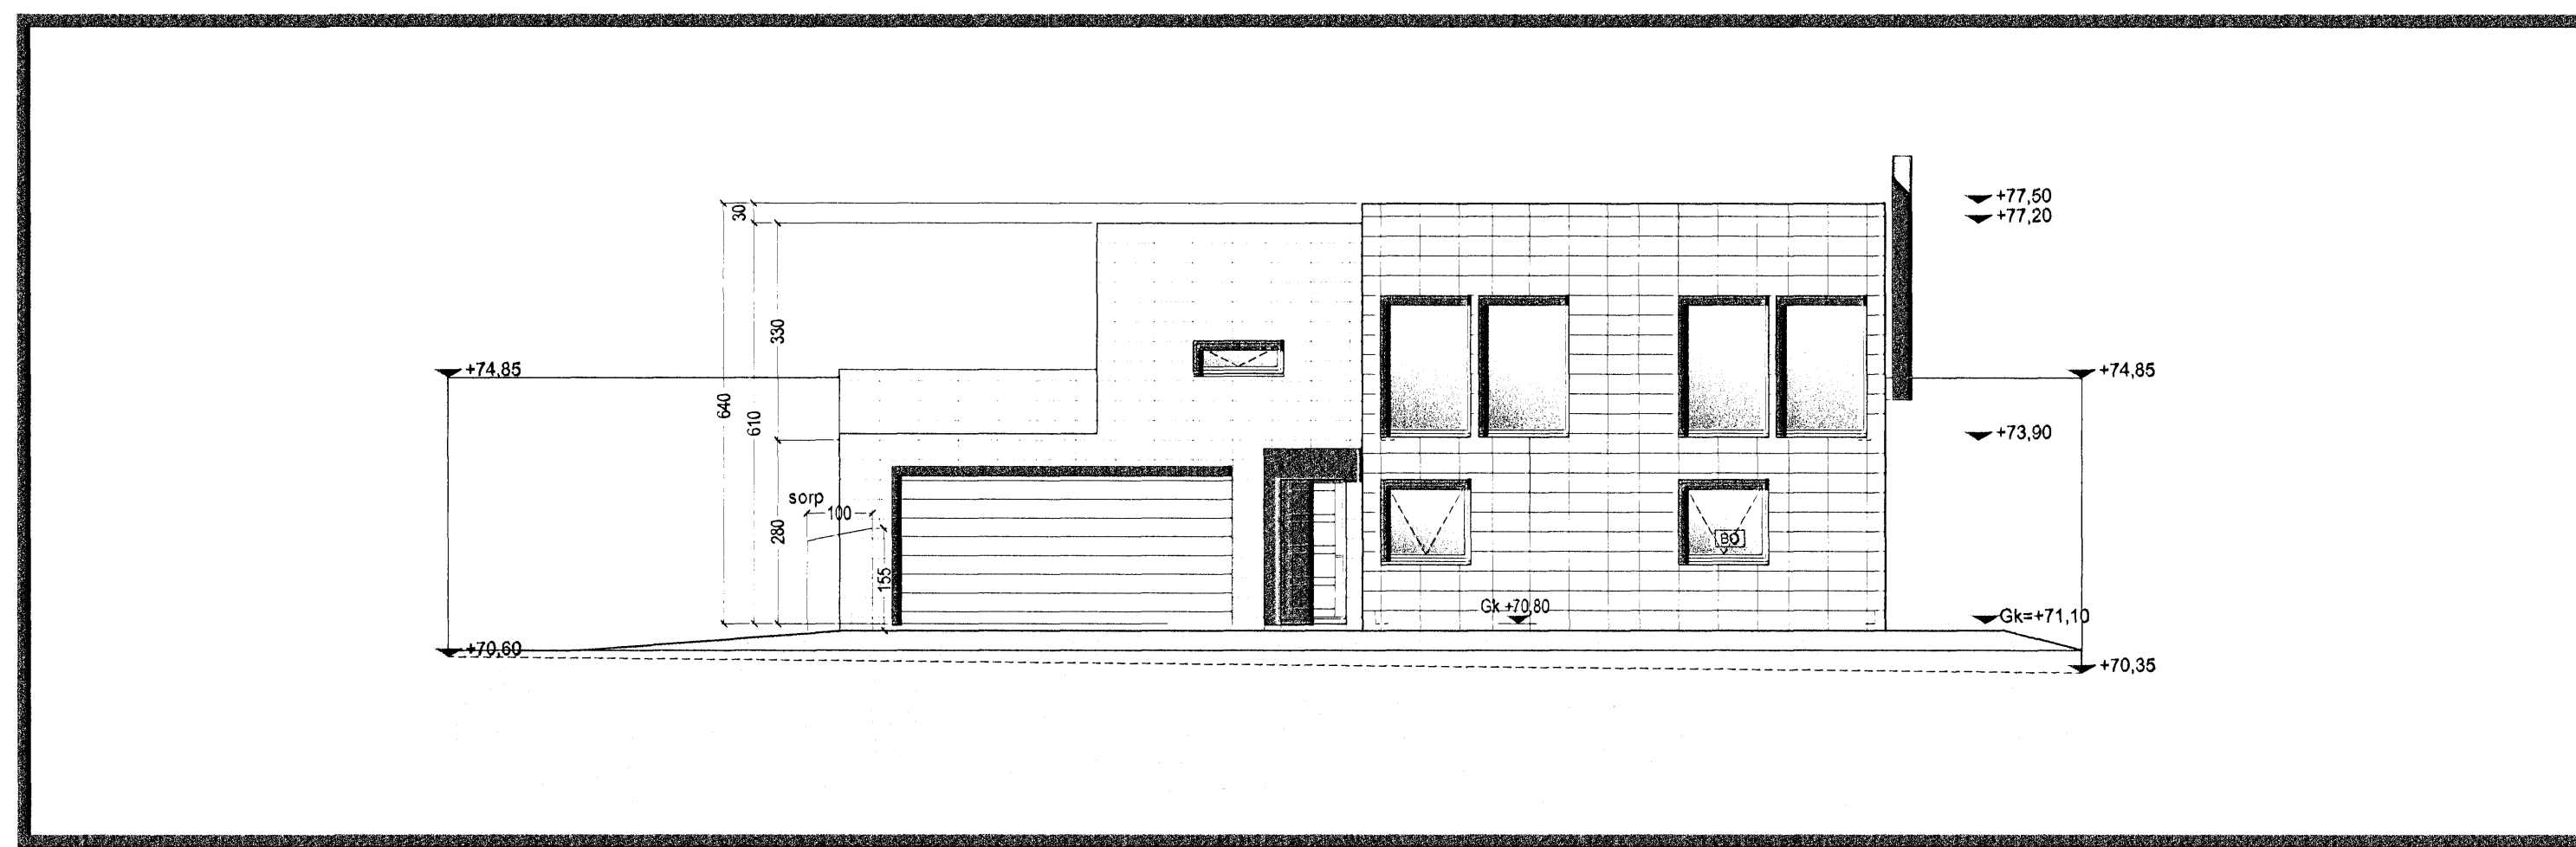

Norð-austur 1:100

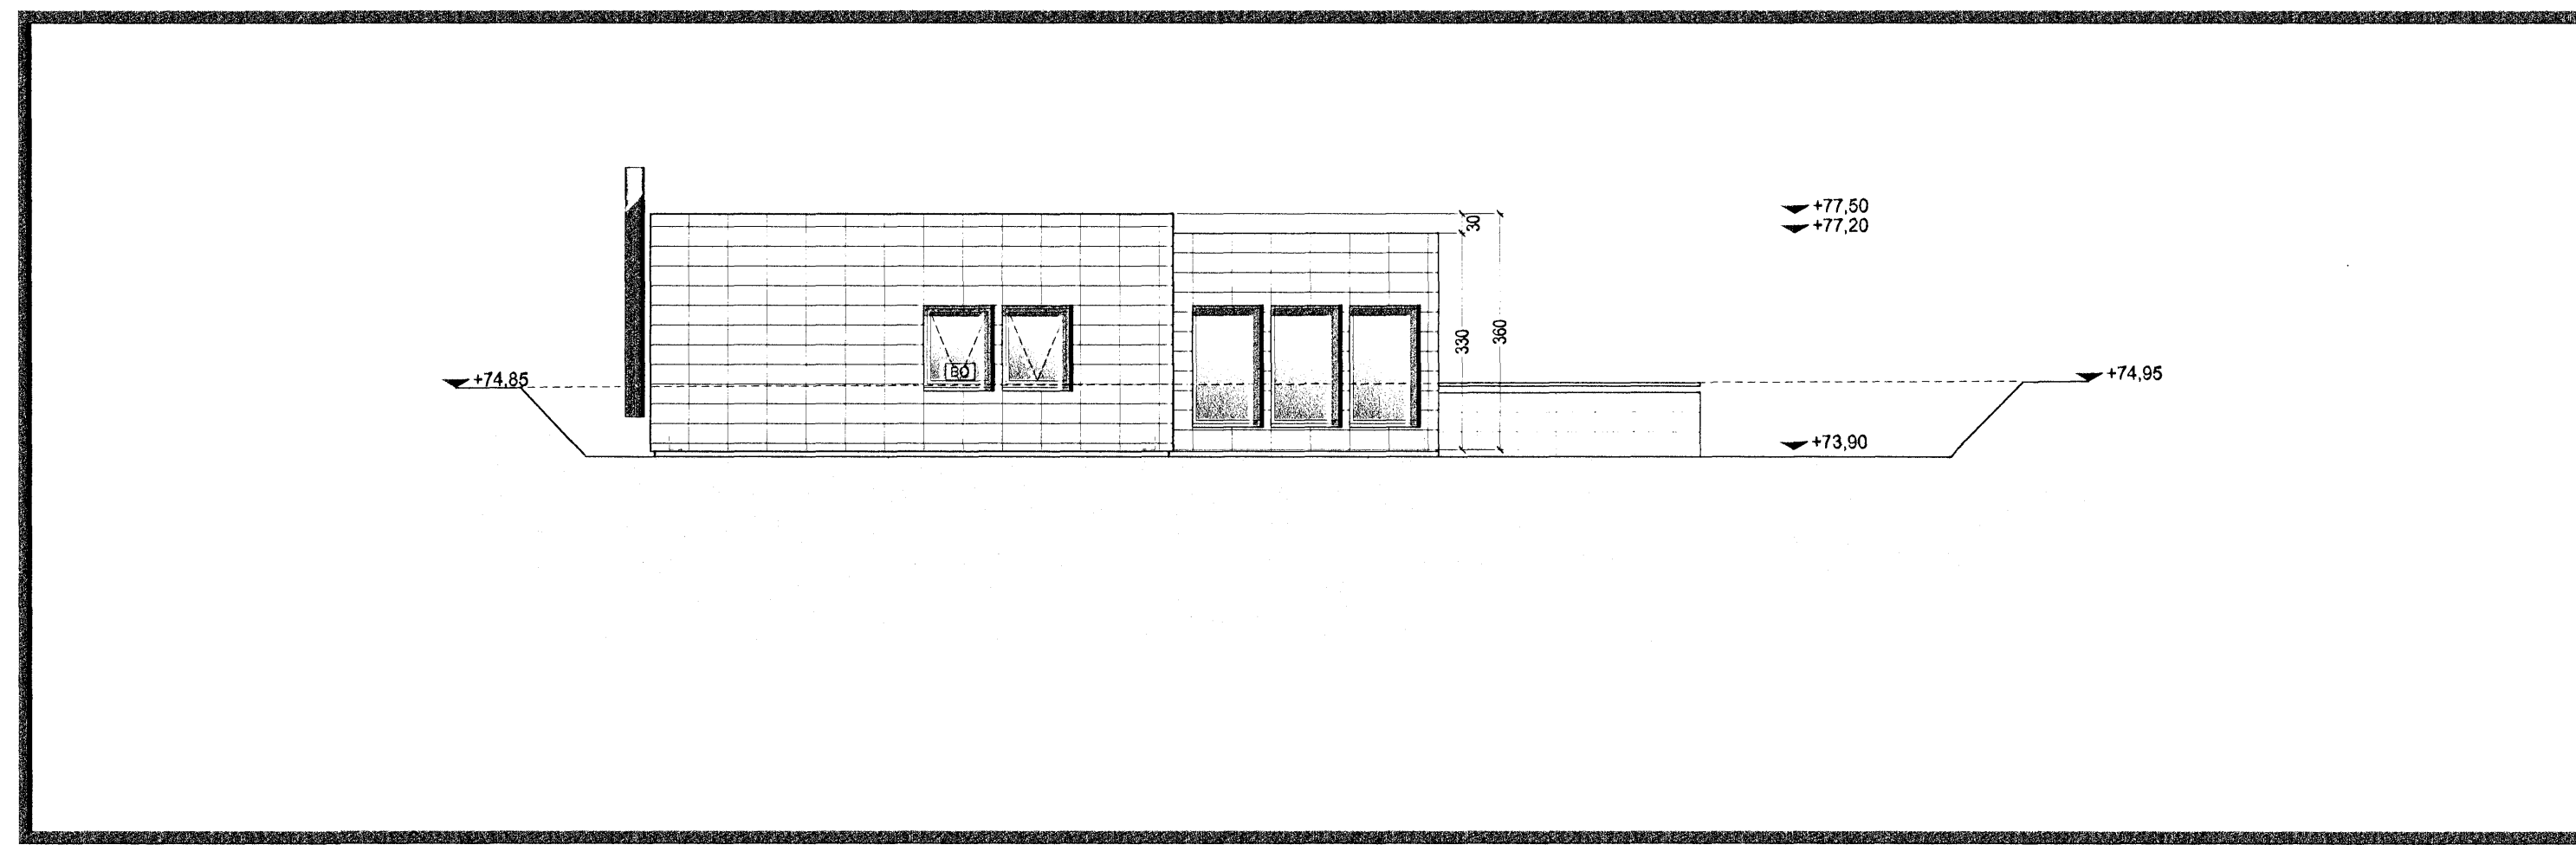

Suð-vestur 1:100


**TAKN**

- GN = Gólfniðurfall
- PN = Þakniðurfall
- LR = Lofttræsting
- VLR = Velknúin lofttræsting
- PK = Póstkassar
- NL = Neyðarljós
- BO = Björgunarpop
- R = Reykskynjar
- HSL = Handslökkvitæki
- ÚT = Merktur útgangur
- BO = Felliþingi við björgunarpop
- 28 m = Brunaslanga
- Stigleðsla = Stigleðsla
- Stigleðsla út = Stigleðsla út
- Stjórnsíð brunaviðvörðunarkerfis = Stjórnsíð brunaviðvörðunarkerfis
- = Inntak
- ♿ = Bilastæði fyrir fatlaða
- EI60 = Veggir og hæðaskil
- EI90
- A-EI60
- A-EI120
- REI60
- REI120
- A-REI120
- E-CS30 = Hurðir
- EI-CS30
- EI-CS60
- E30 = Gluggar

**BREYTING**

Breyting	Dagsetning	Teiknað	Yfirfarið
1	28.02.2007	MML	KR

Hækkun á gólfkóttum um 30 sm.

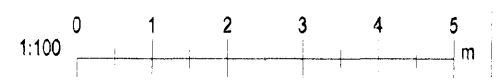

**KRark** Kristinn Ragnarsson arkitekt ehf.  
 Suðurlandsbraut 4a - 3 hæð - 108 Reykjavík - Ísland  
 Sí. 564 2255 - Fax. 544 4225  
 Kt. 581298.3589 - www.krark.is - krark@krark.is

Fjólúas 24 Haf

Hafnarfjörður

Útlit

Verknúmer:	06072IE	Verkefnastjóri:	MML
Hönnun:	KR	Teiknað:	MES
Yfirfarið:	KR.MML	Samþykkt:	Kristinn Ragnarsson Kt. 120944.2669
Mælikvarði:	1:100	Dagsetning:	21.09.2006
Skrá:	06072IE-A201.dwg	Blað:	A201