
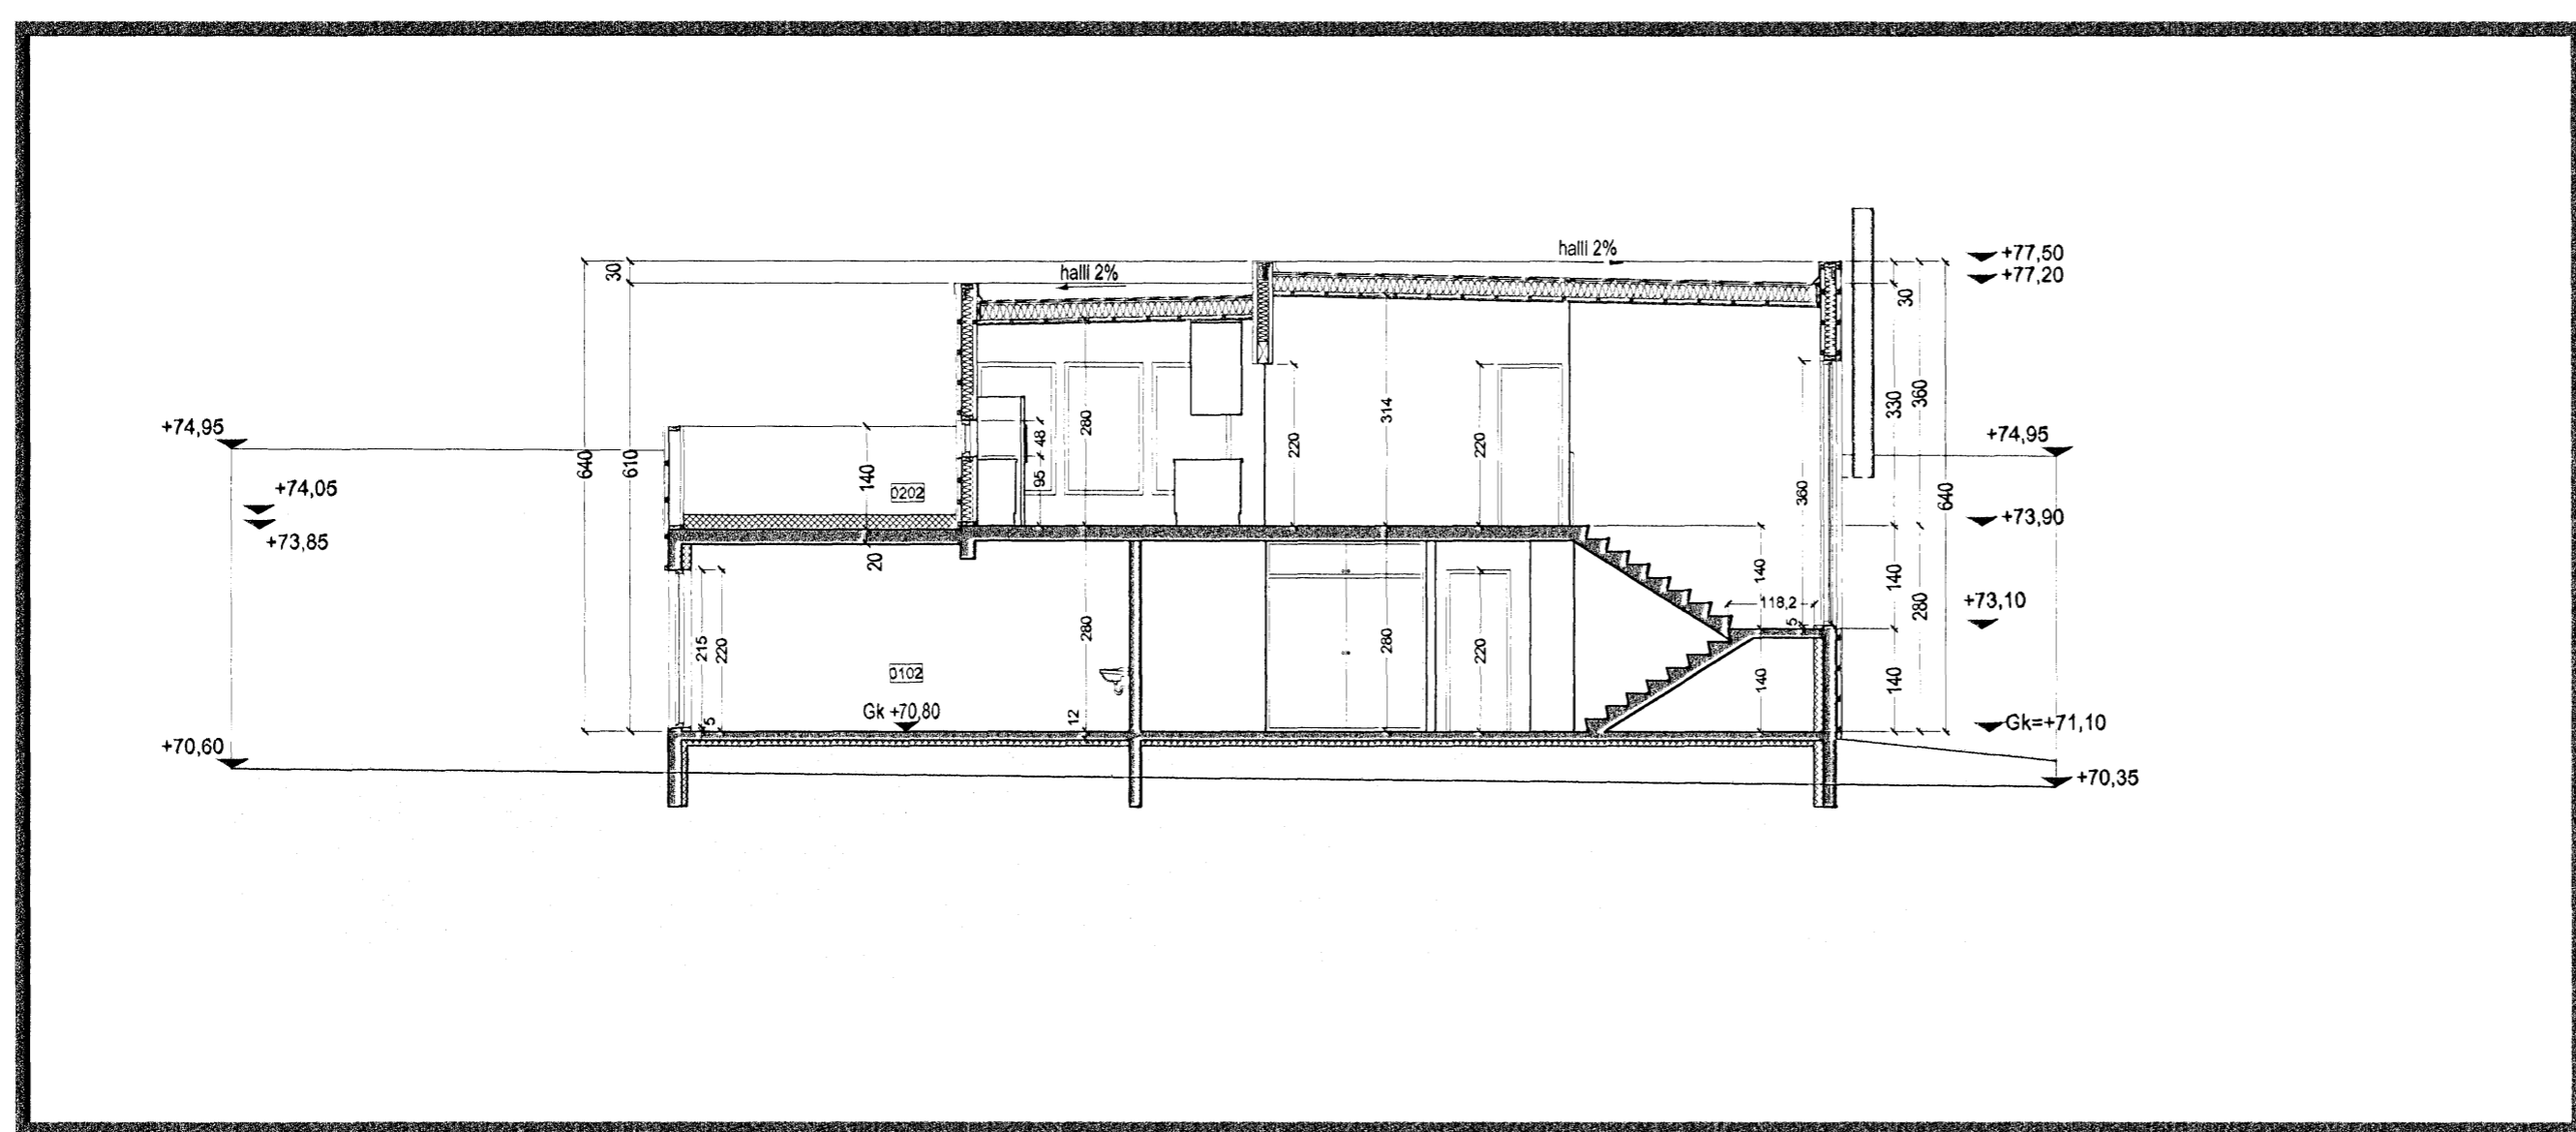



Samþykkt þann

7 MAR 2007

Byggingafræðingur
F.h. Jón Sigurðsson

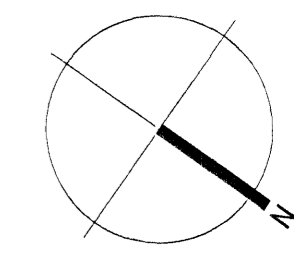

Snið S.1

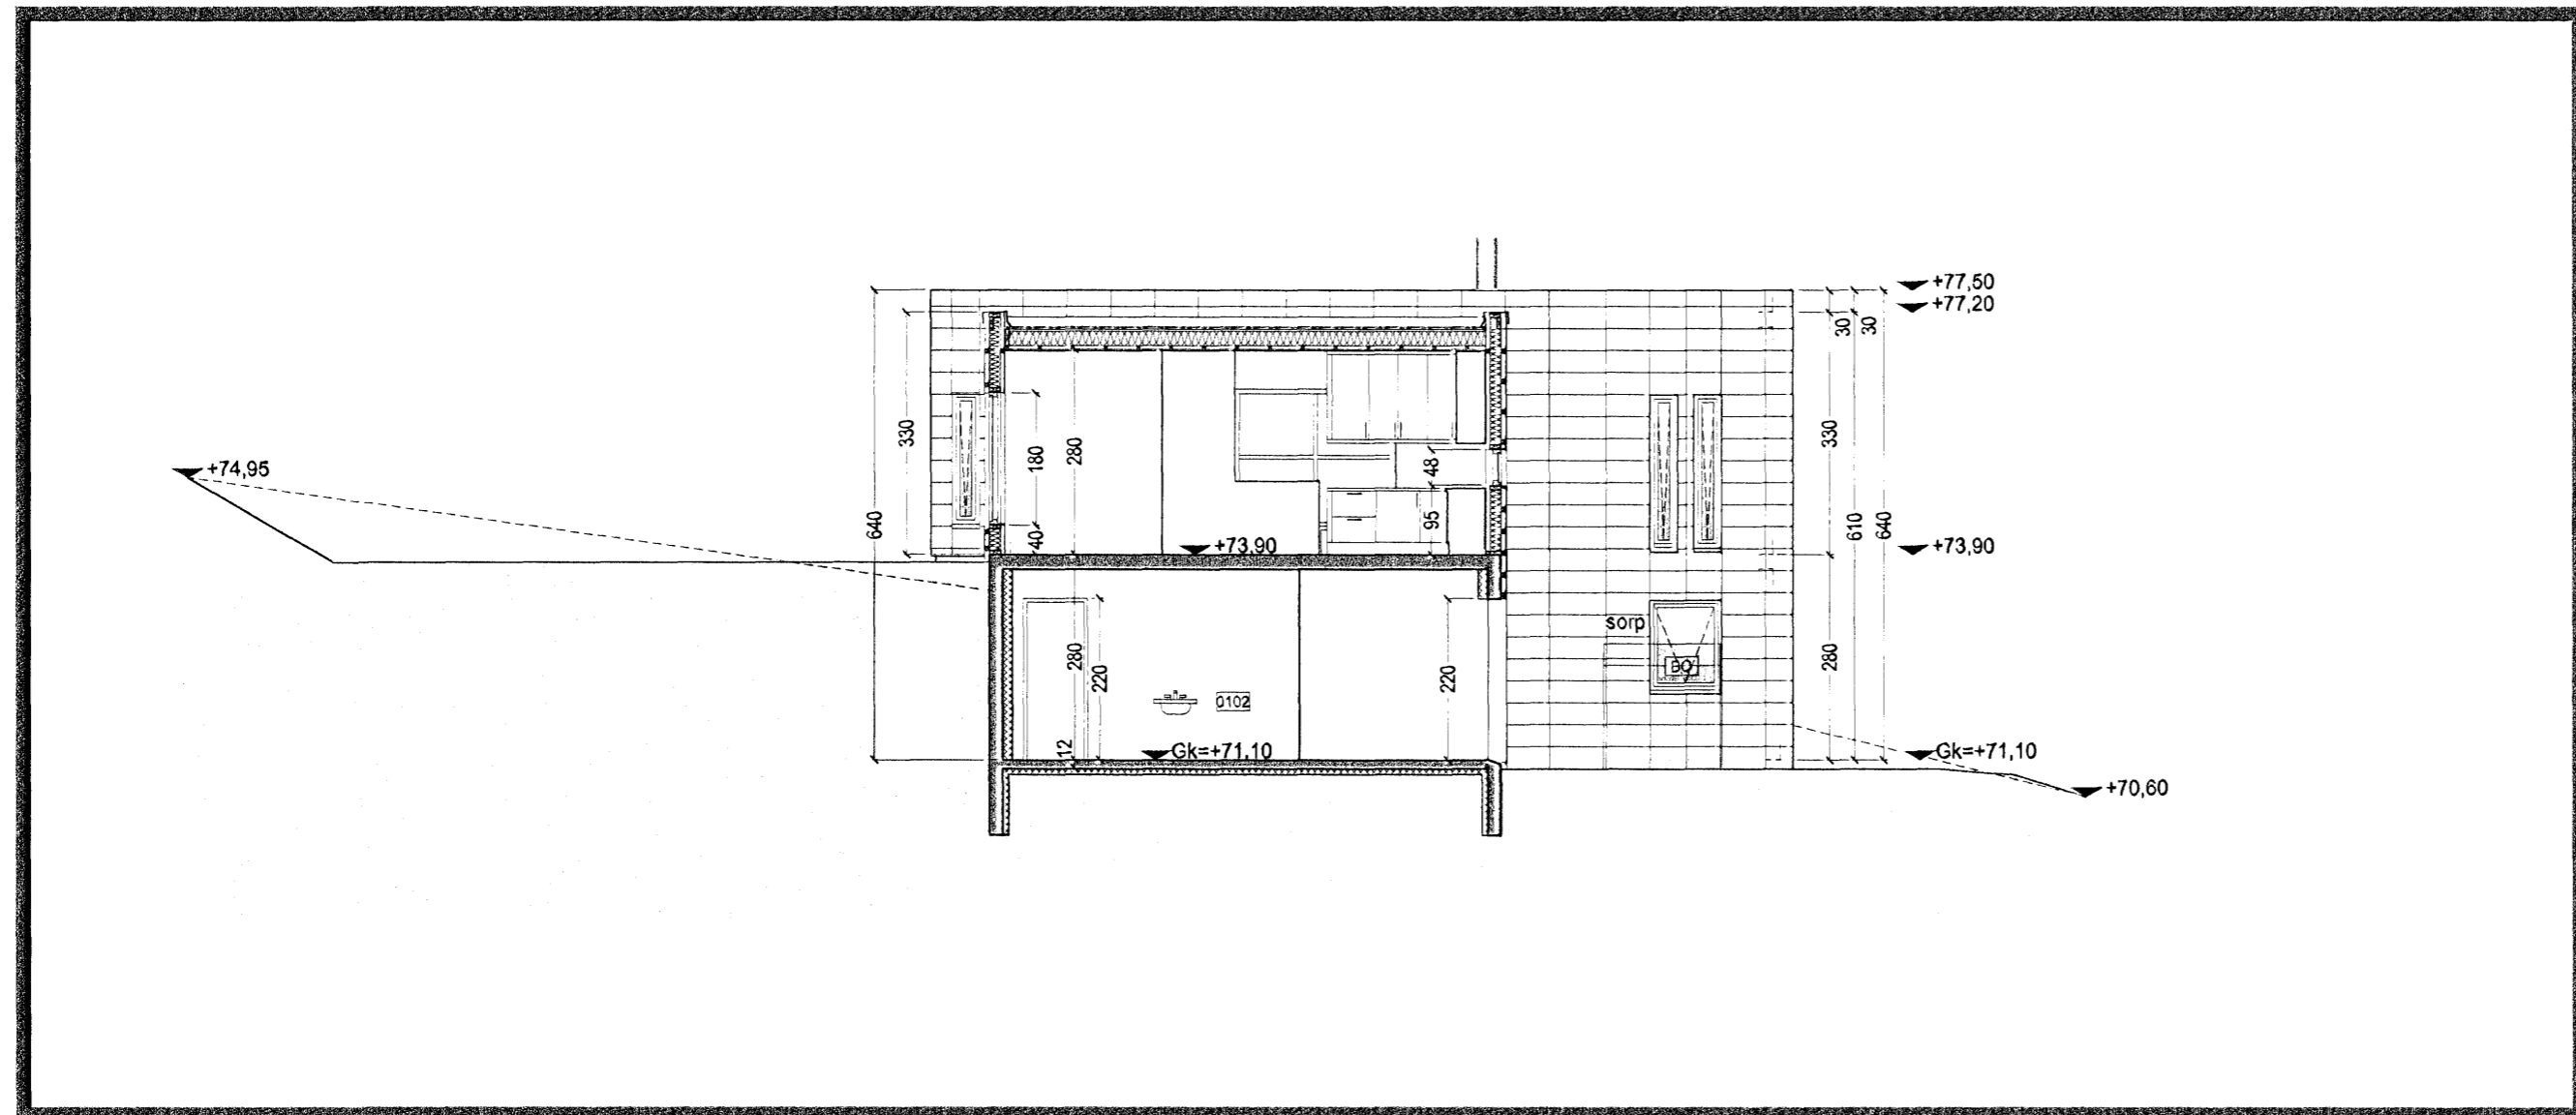

Snið S.2


TAKN

- GN = Gólfíðurfall
- ÞN = Þakíðurfall
- LR = Lofttræsting
- VLR = Vélknúin lofttræsting
- PK = Póstkassar
- NL = Neyðariðjós
- BO = Björgunarop
- R = Reykskynjarl
- HSL = Handslökkvitæki
- ÚT ▶ = Merktur útgangur
- BO = Fellingistigi við björgunarop
- 25 ml = Brunaslanga
- = Stigjólsla
- = Stigjólsla út
- = Störmstöð brunaviðvörðunarkerfis
- = Inntak
- = Bilastæði fyrir fatlaða
- EI60 = Veggir og hæðaskil
- EI90
- A-EI60
- A-EI120
- REI60
- REI120
- A-REIM120
- E-CS30 = Hurðir
- EI-CS30
- EI-CS60
- E30 = Gluggar

BREYTING

Breyting	Dagsetning	Teiknað	Yfirfarið
1	28.02.2007	MML	KR

Hækkun á gólfkötum um 30 sm.

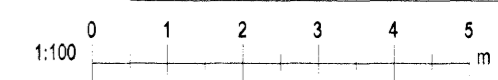

KRark Kristinn Ragnarsson arkitekt ehf.
Suðurlandsbraut 4a - 3. hæð, 108 Reykjavík, Ísland
S. 564 2255, Fax. 544.4225
Kt. 581298.3589, www.krark.is, krark@krark.is

Fjólúas 24 Haf

Hafnarfjörður

Snið

Verknúmer:	06072IE	Verkefnastjóri:	MML
Hönnun:	KR	Teiknað:	MES
Yfirfarið:	KR.MML	Samþykkt:	Kristinn Ragnarsson Kt. 120944 2689
Mælikvarði:	1:100	Dagsetning:	21.09.2006
Skrá:	06072IE-A301.dwg	Blað:	A301