


Samþykkt þann  
7 MAR 2007  
Byggingafráttir  
F.h. Jón Sigurðsson

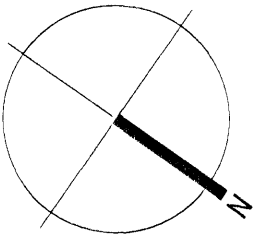


- TAKN**
- GN = Gólfniðurfall
  - BN = Þakniðurfall
  - LR = Loftæsting
  - VLR = Vélknúin loftæsting
  - PK = Póstkassar
  - NL = Neyðarljós
  - BO = Björgunarlopp
  - R = Reykskynjari
  - HSL = Handsókkvitæki
  - ÚT = Merktur útgangur
  - BO = Fellingstigi við björgunarlopp
  - = Brunaslanga
  - = Stigleiðsla
  - = Stigleiðsla út
  - = Stjórnstöð brunavörðunarkerfis
  - = Inntak
  - = Bilastæði fyrir fatlaða
  - EI60 = Veggir og hæðaskil
  - EI90 = A-EI60
  - A-EI120 = REI60
  - REI60 = REI120
  - A-REI120 = E-CS30 = Hurðir
  - E-CS30 = EI-CS30
  - EI-CS60 = E30 = Gluggar

**BREYTING**

Breyting	Dagsetning	Teiknað	Yfirfarið
1	28.02.2007	MML	KR


Hækkun á gólfkóttum um 30 sm.

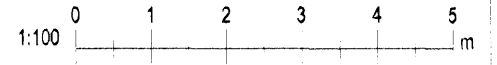

**KRark** Kristinn Ragnarsson arkitekt ehf.  
Suðurlandsbraut 4a - 3 hæð, 108 Reykjavík, Ísland  
S. 564.2255, Fax. 544.4225  
Kt. 581298.3589, www.krark.is, krark@krark.is

Fjólúas 24 Haf  
Hafnarfjörður  
Grunnmynd 2 hæð

Verknúmer:	06072IE	Verkefnastjóri:	MML
Hönnun:	KR	Teiknað:	MES
Yfirfarið:	KR,MML	Samþykkt:	Kristinn Ragnarsson Kt. 120944.2669
Mælikvarði:	1:100	Dagsetning:	21.09.2006
Skrá:	06072IE-A101.dwg	Blað:	A102

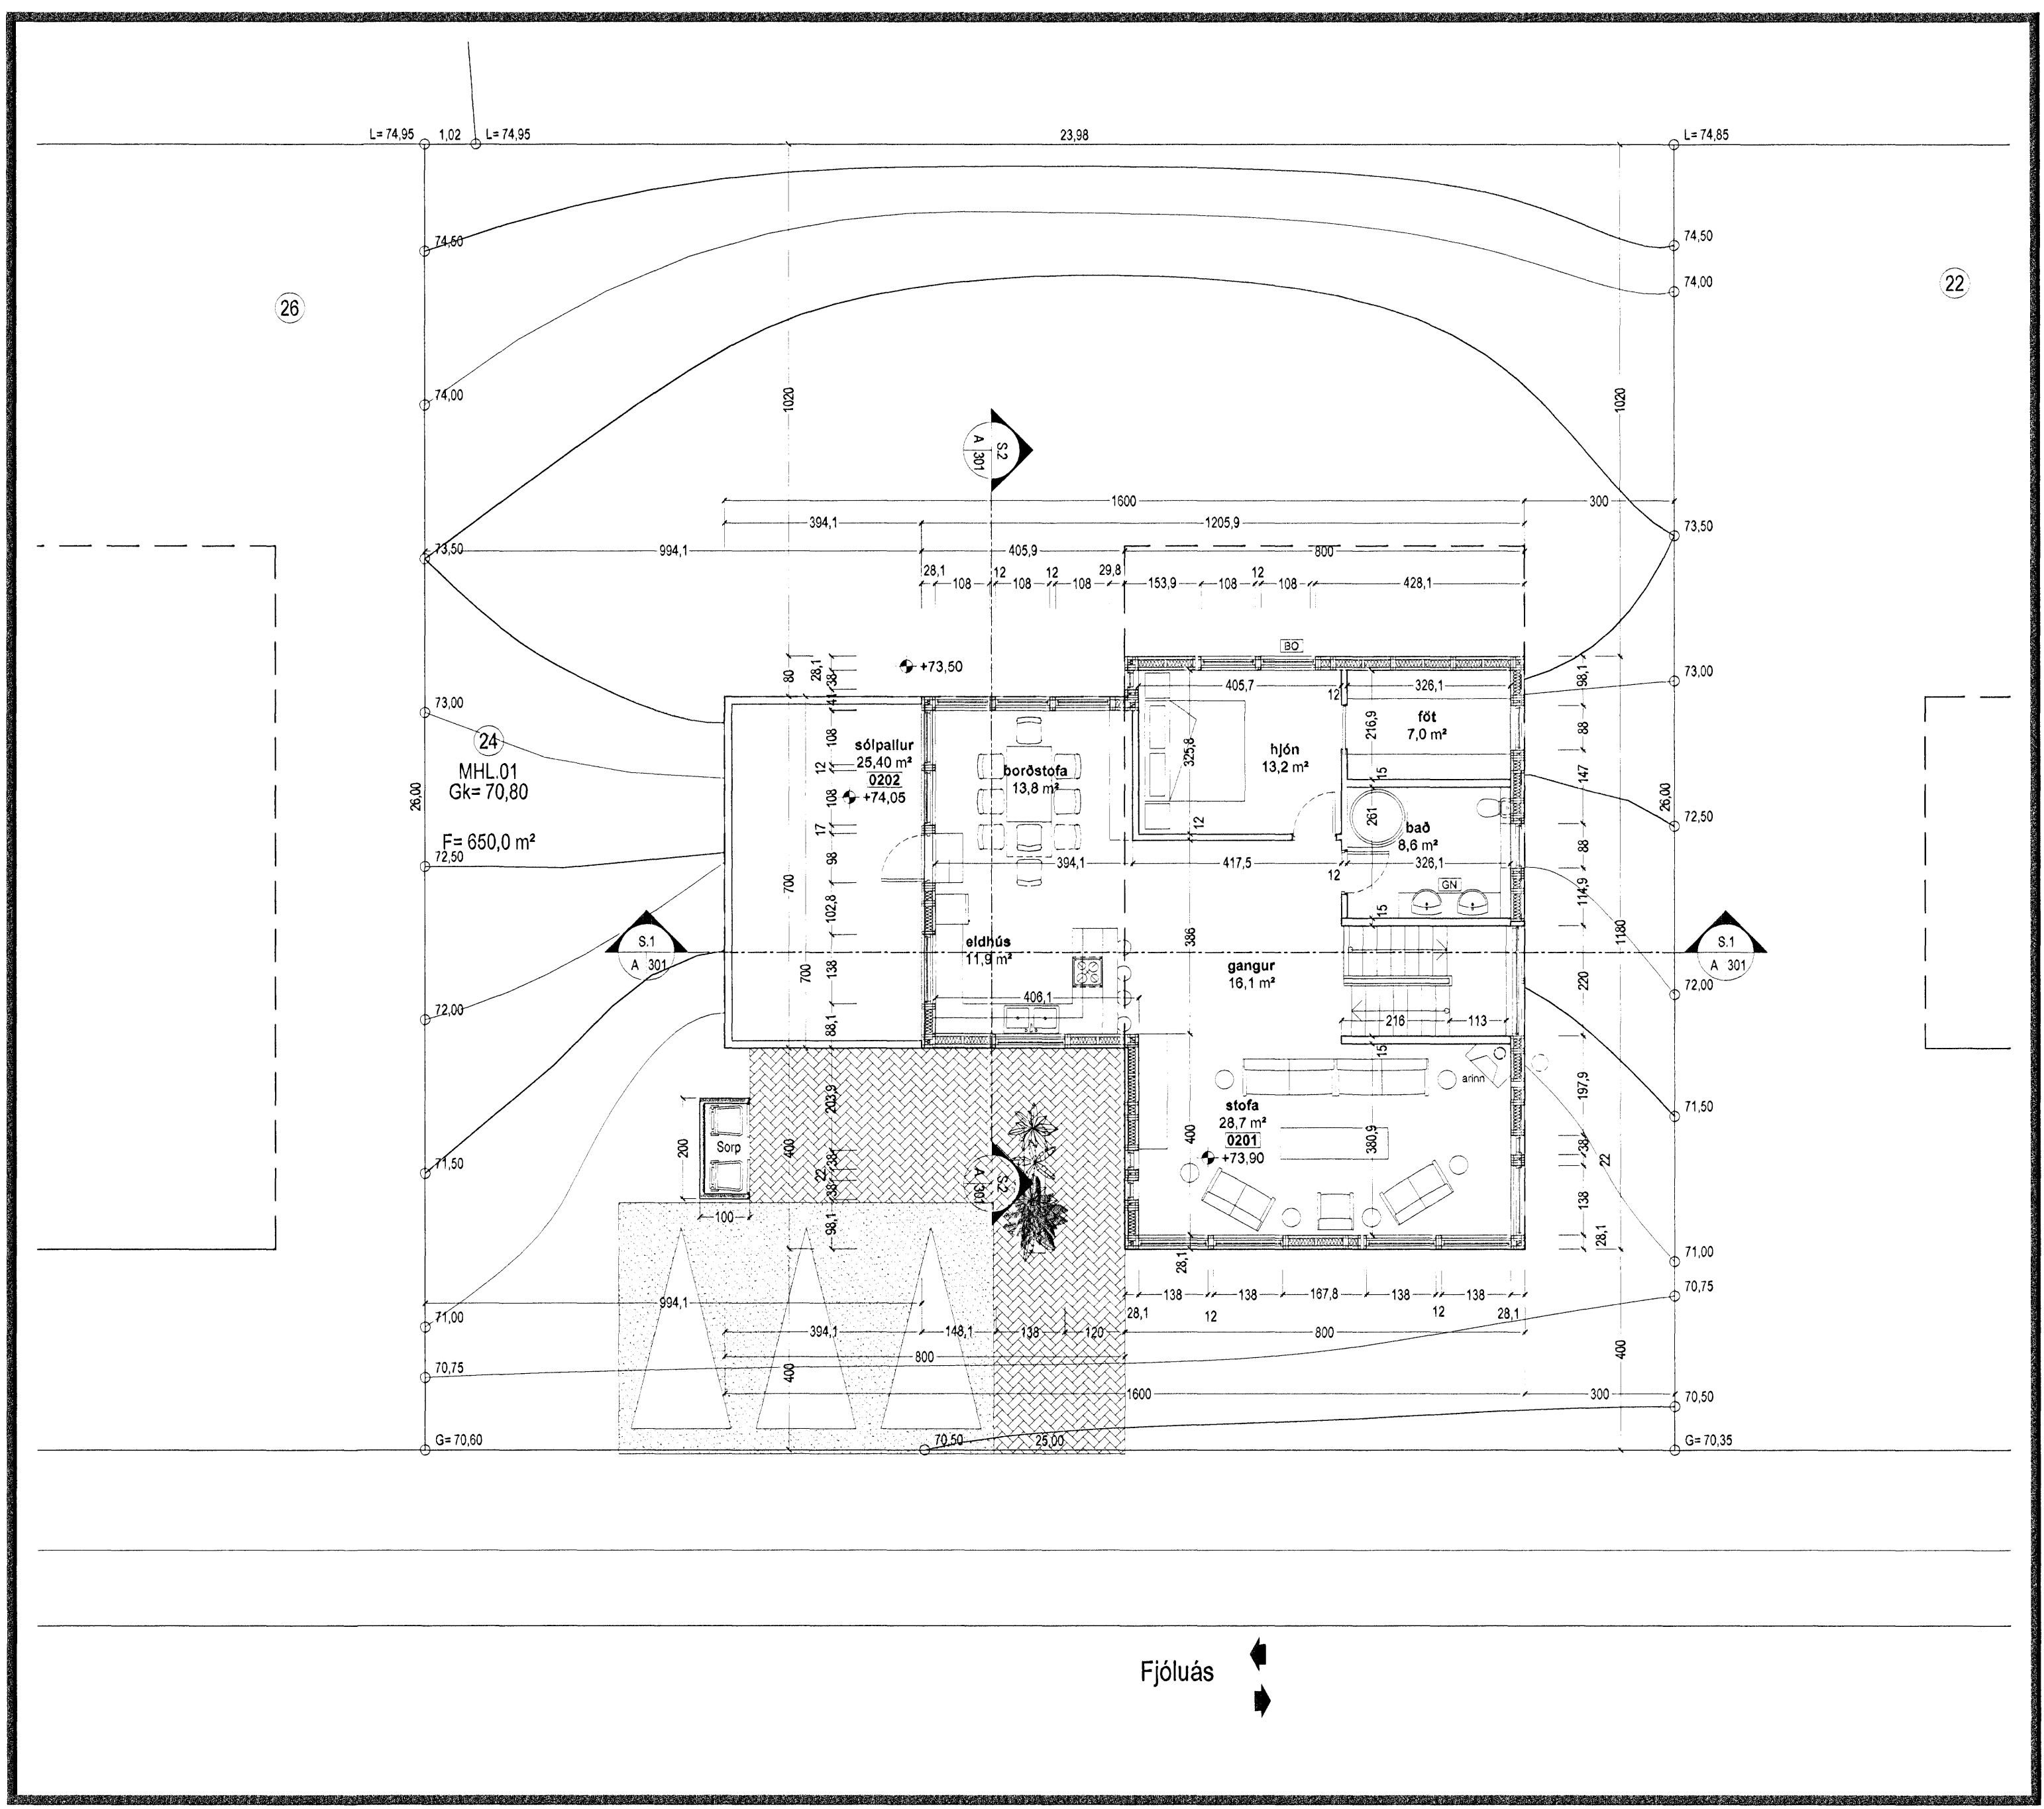

Fjólúas

Grunnmynd 2 hæð 1:100