



G=75,03

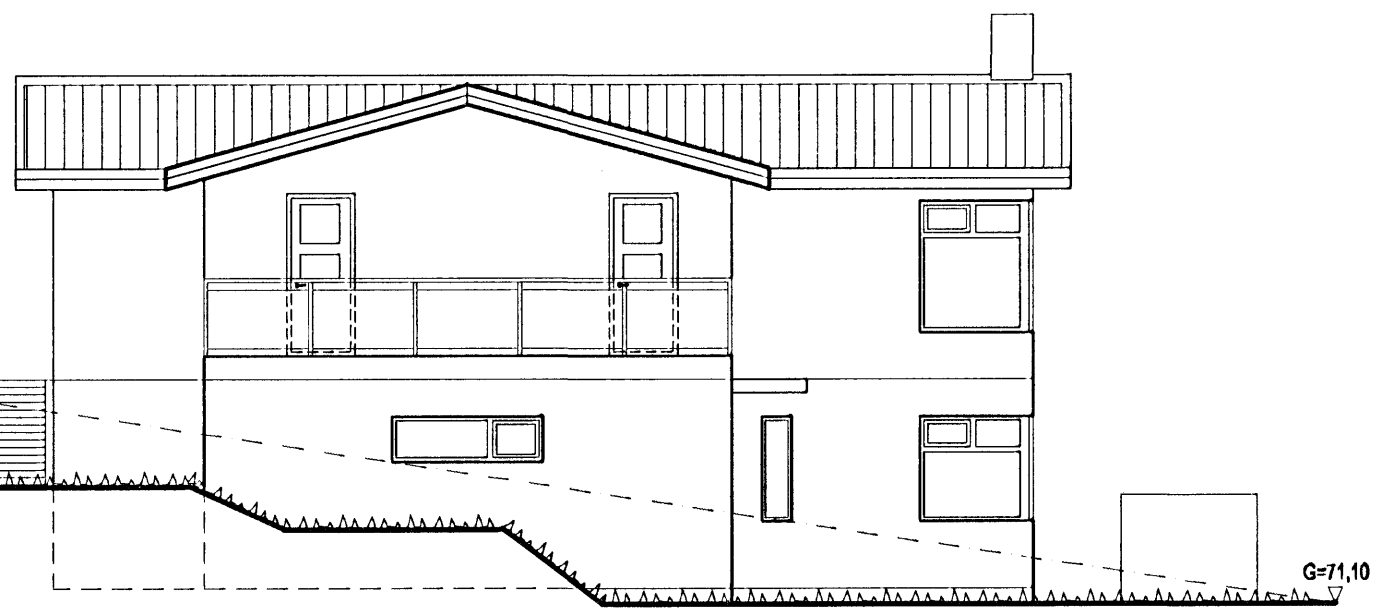


SUÐAUSTLÆG HLIÐ

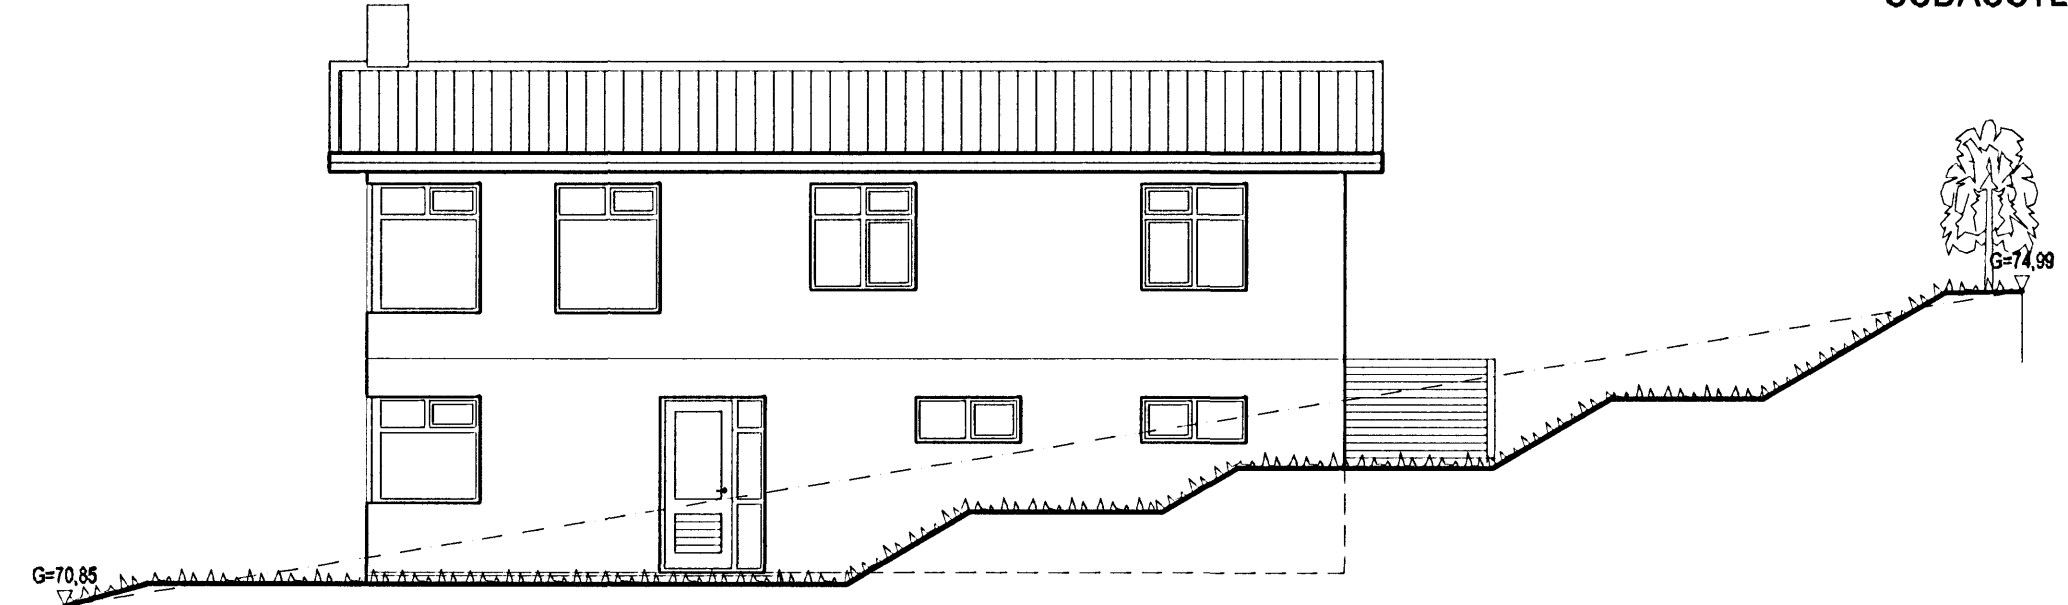

NORÐVESTLÆG HLIÐ



NORÐAUSTLÆG HLIÐ

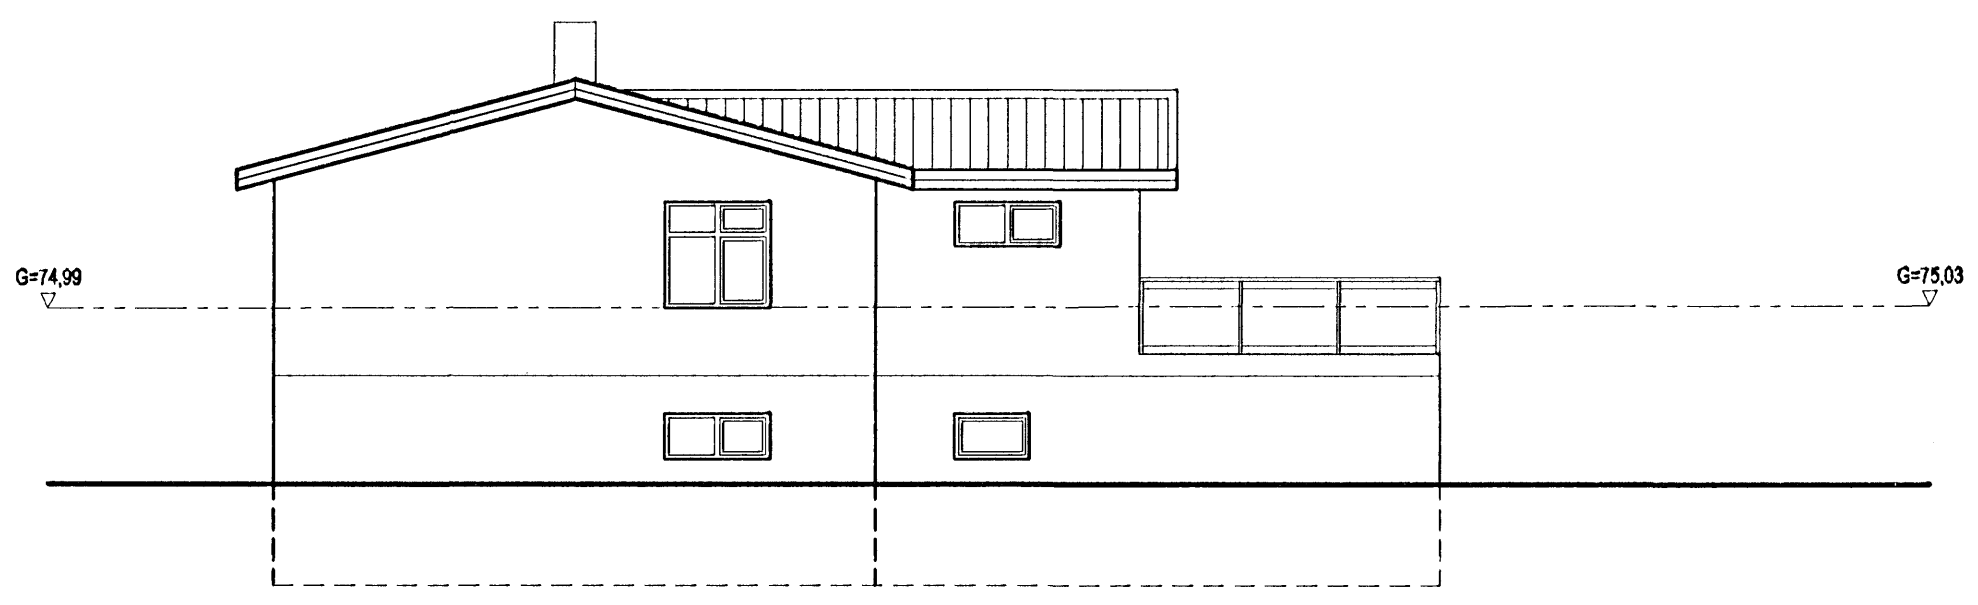

SUÐVESTLÆG HLIÐ

Samþykkt þann
23 MARS 2007
Byggingafulltrúinn í Hafnarfirði
F.h. Kristján Þórarinnsson

Br. nr.	Dags.	Af.	Breyting
(A)	12.12.06	þF	gluggar og hurð á n.h. austur hl breytt
(B)			
(C)			
(D)			

Hönnun húss:

ALTEIKNING ehf
ÖLL ALMENN TÆKNINGJÓNUSTA

MÍÐSALIR 7, 201 KÓPAVOGUR, Sími 897-4588

Þorsteinn Friðþjófsson, byggingatæknifræðingur
Kt. 211055-5299 netfang: midsalir@bt.net.is

FJÓLUÁS 28
HAFNARFJÖRÐUR

Teikningarheiti: ÚTLIT

Dags. 28.10.2006. Kvarði 1:100

Hannað þF Teiknað þF Samþ.

Verknr. 06-816

Teikn.nr. 104

Breyt.nr. A