

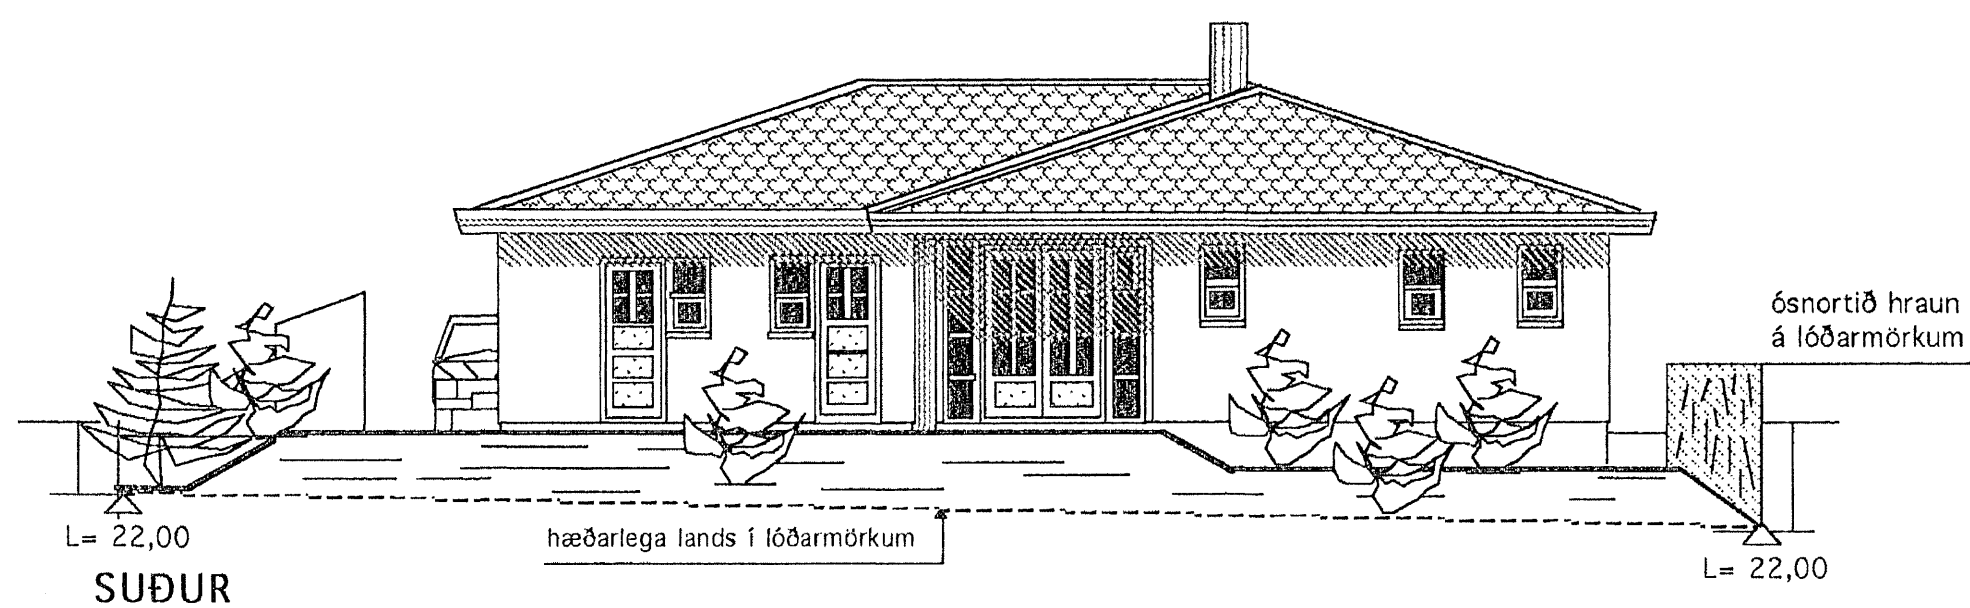
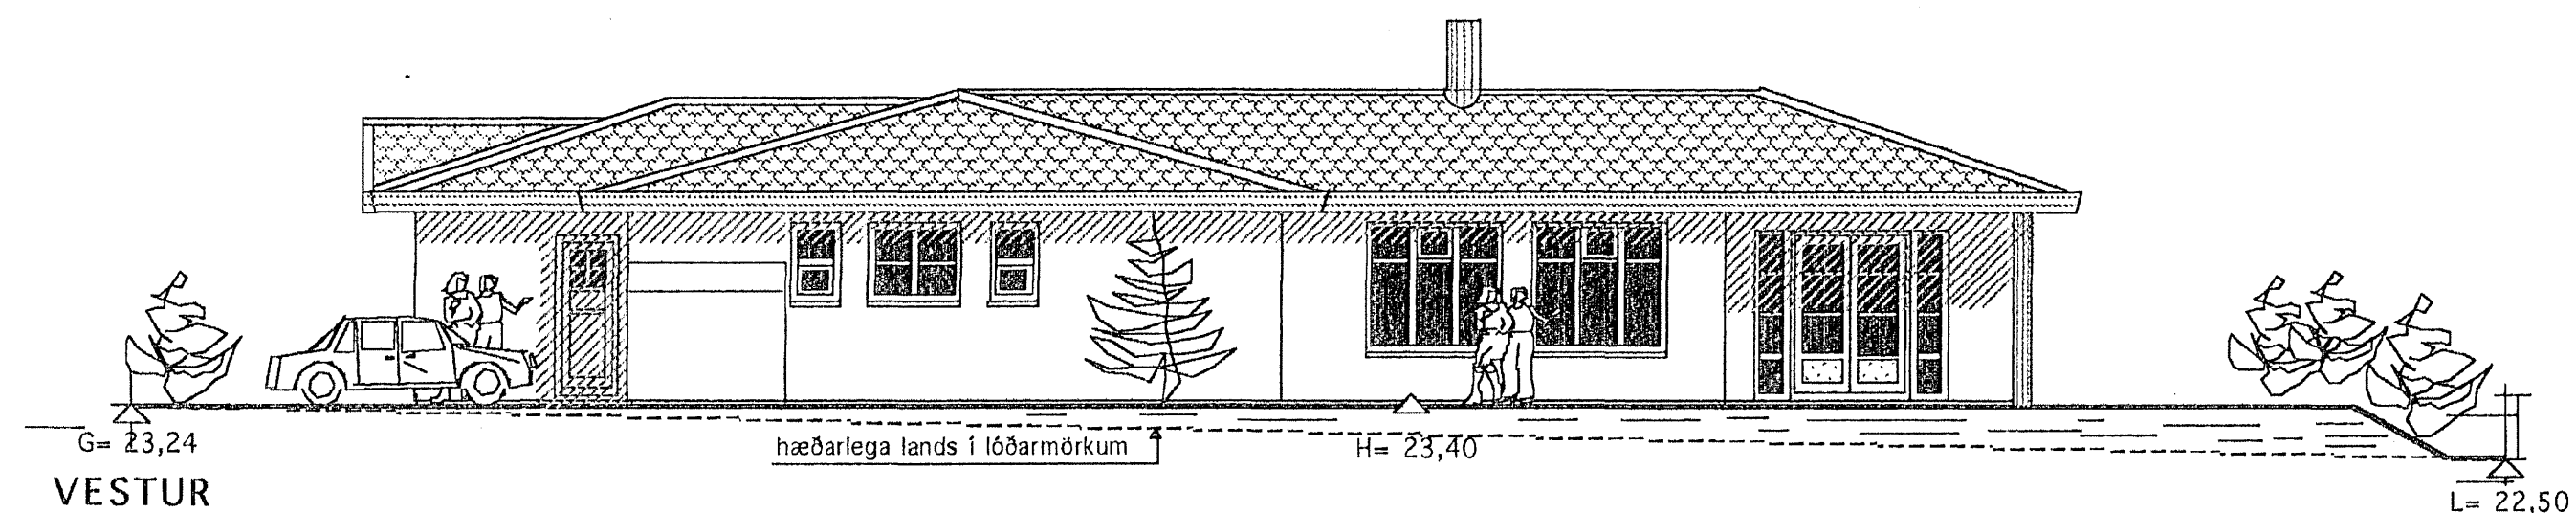


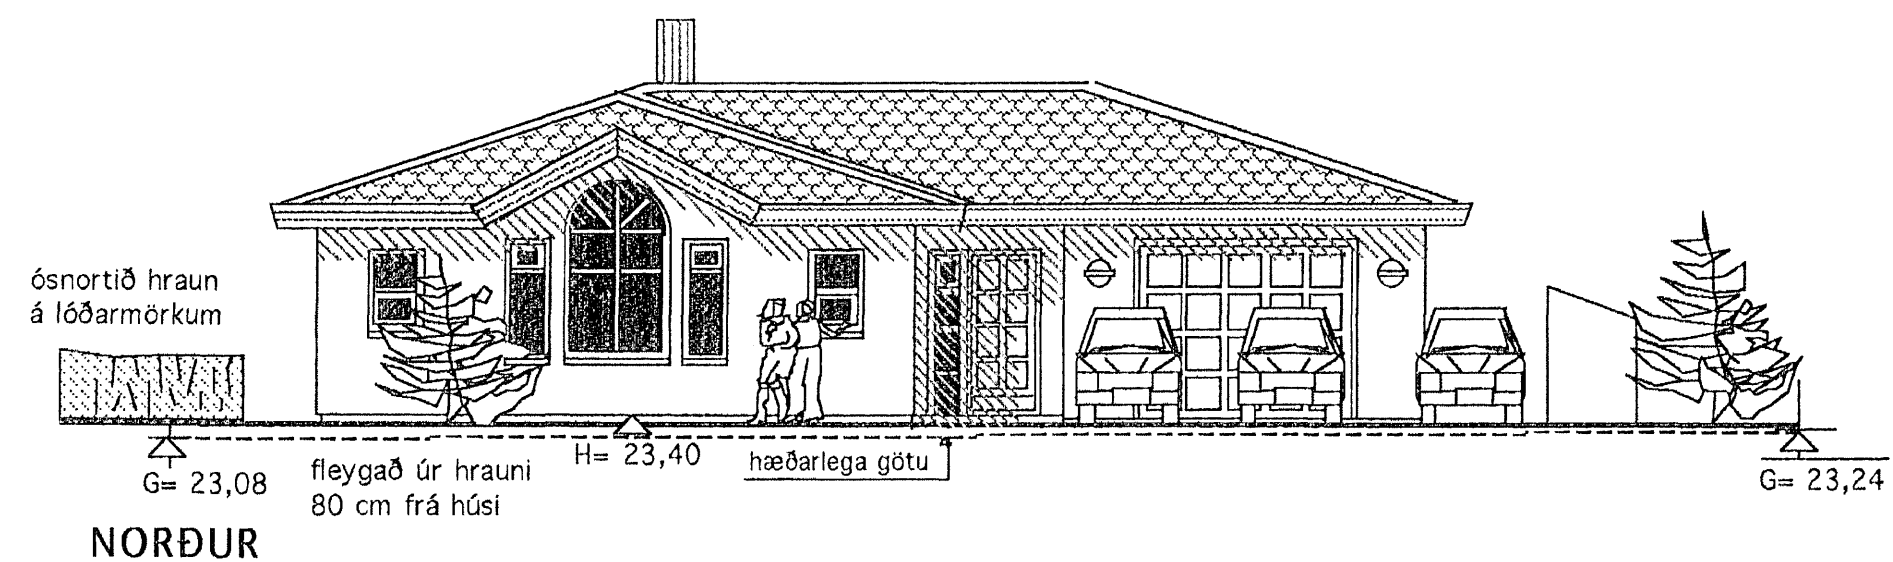

Samþykkt þann

7 MAR 2007

Byggingatulltrúinn í Hafnarfirði
F.h. Jón Sigurðsson

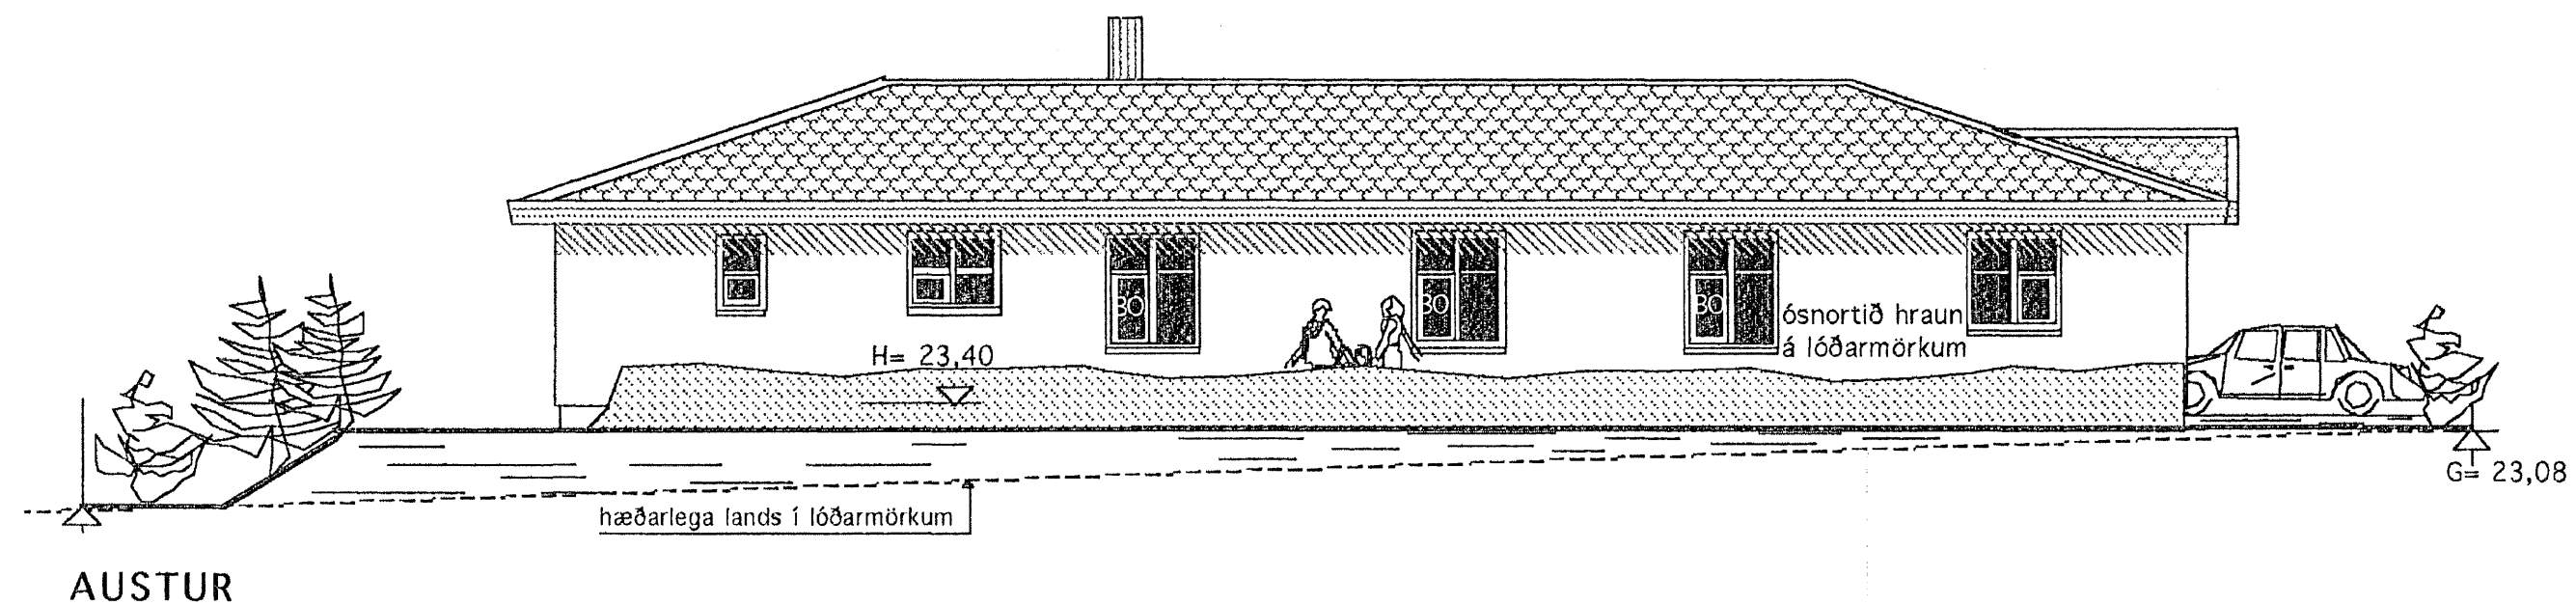

Breytt 29 feb. 2007
Hraunkambur í lóðar mörkum austan við hús látinn standa í samráði við nágranna.

TEIKNISTOFAN	Verkefni
	FLÉTTUVELLIR 49
	HAFNARFIRÐI
KVARÐI	Heiti
	ÚTLITSMYNDIR
	SKRÁNINGARTAFLA
kvarði 1:100	verk.nr 200555
dags. 10. JÚNÍ 2005	dags br. 829 FEB. 2006
hönnun G. G.	teikn nr
teikn G. G.	A-2

Hringbraut 17 220 Hafnarfirði
s. 555-2020 FAX 555-2021
Gísli G. Gunnarsson BFI kt. 020649-2109