



Grunnmynd mkv.1:100

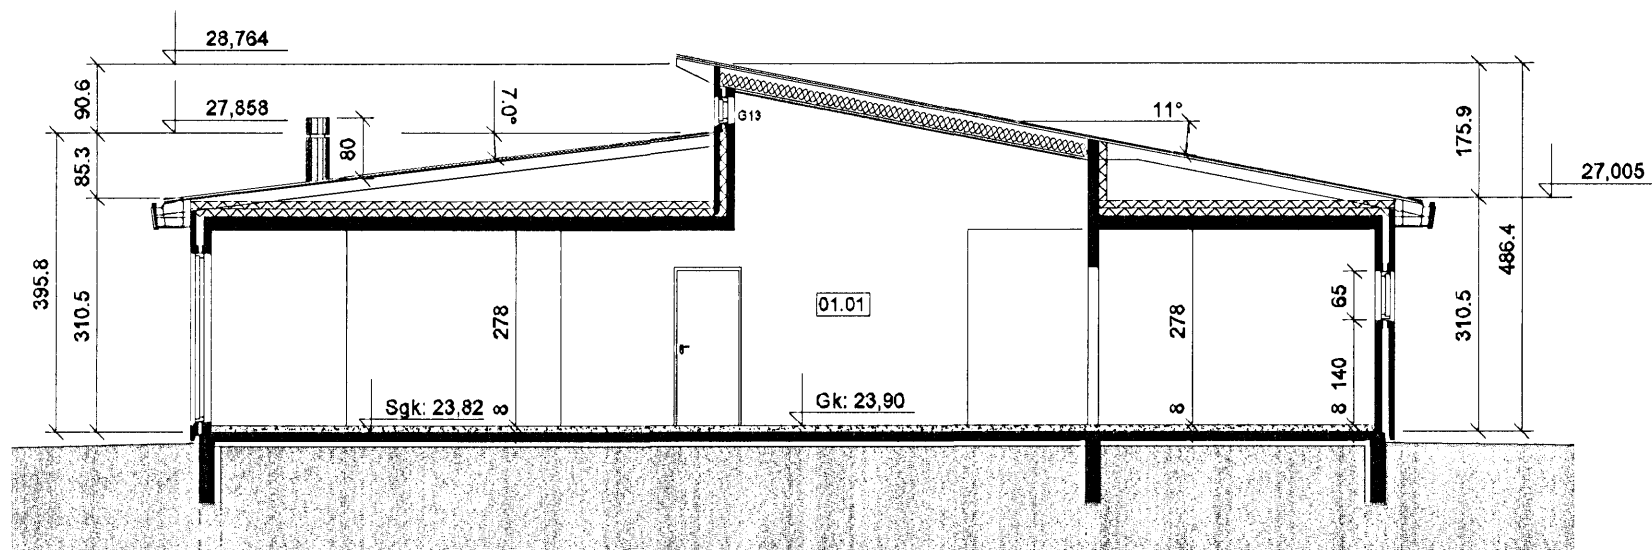

Snið A-A mkv.1:100

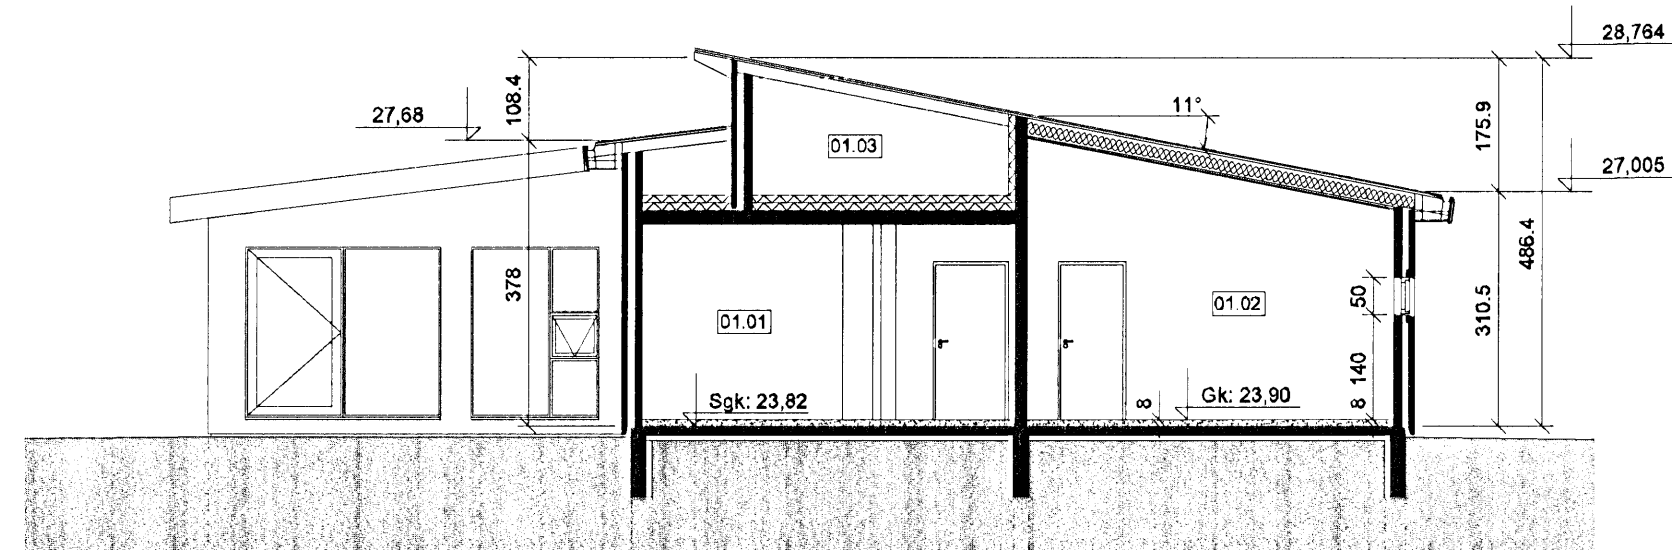

Snið B-B mkv.1:100

Samþykkt þann  
21 MARS 2007  
Byggingafræðingur í Hafnarfirði  
F.h. Kristján Þórarinnsson

~~Samþykkt þann  
23 MARS 2007  
Byggingafræðingur í Hafnarfirði  
F.h. Kristján Þórarinnsson~~

### Skýringar

- GN = Gólfniðurfall
- LR = Loftfræsting
- BO = Björgunarop
- SL = Handslökkvitæki
- PK = Póstkassar
- DN = Þakniðurfall
- [R] = Reykskjarni
- NL = Neyðarljós

- 01.01 = Rýmismúmer
- [S] = Bilastæði fyrir fatlaðra
- Inntök = Inntök veitna
- Gk: = Fullbúinn gólf kóti
- Sgk: = Steypt gólf kóti

### Brunatákn

- Ei60 = Veggir og hæðaskil
- Ei90
- A-Ei60
- A-Ei120
- REi60
- REi120
- A-REiM120
- E-CS30 = Hurðir
- Ei-CS30
- Ei-CS60
- E30 = Gluggar

C	20.09.'06	Loft í bilgeymslu verður ekki tekið niður.
B	20.09.'06	Gólfhitakerfi verður í hitamottu.
A	20.09.'06	Breytt skipulag á baðherbergjum.
Dags:		Breyting:

### BREYTINGAR

Verkefni:	Glitvellir 7 221 Hafnarfirði
Heiti teikningar:	Grunnmynd og snið.
Verkefni nr.:	685
Teikning nr.:	002
Mælikvarði:	1:100
Teiknað:	Atli J.
Dags:	26.06.2006
Hannað:	Sveinn Ingólfsson

**VERKHÖNNUN EHF**  
Sveinn Ingólfsson Verkfræðingur  
kt: 141240-4639  
Kirkjulundi 13 210 Garðabæ  
Sími: 565 6900 Fax: 565 6910  
Tölvupóstur: verkhonnun@simnet.is

*Sveinn Ingólfsson*