
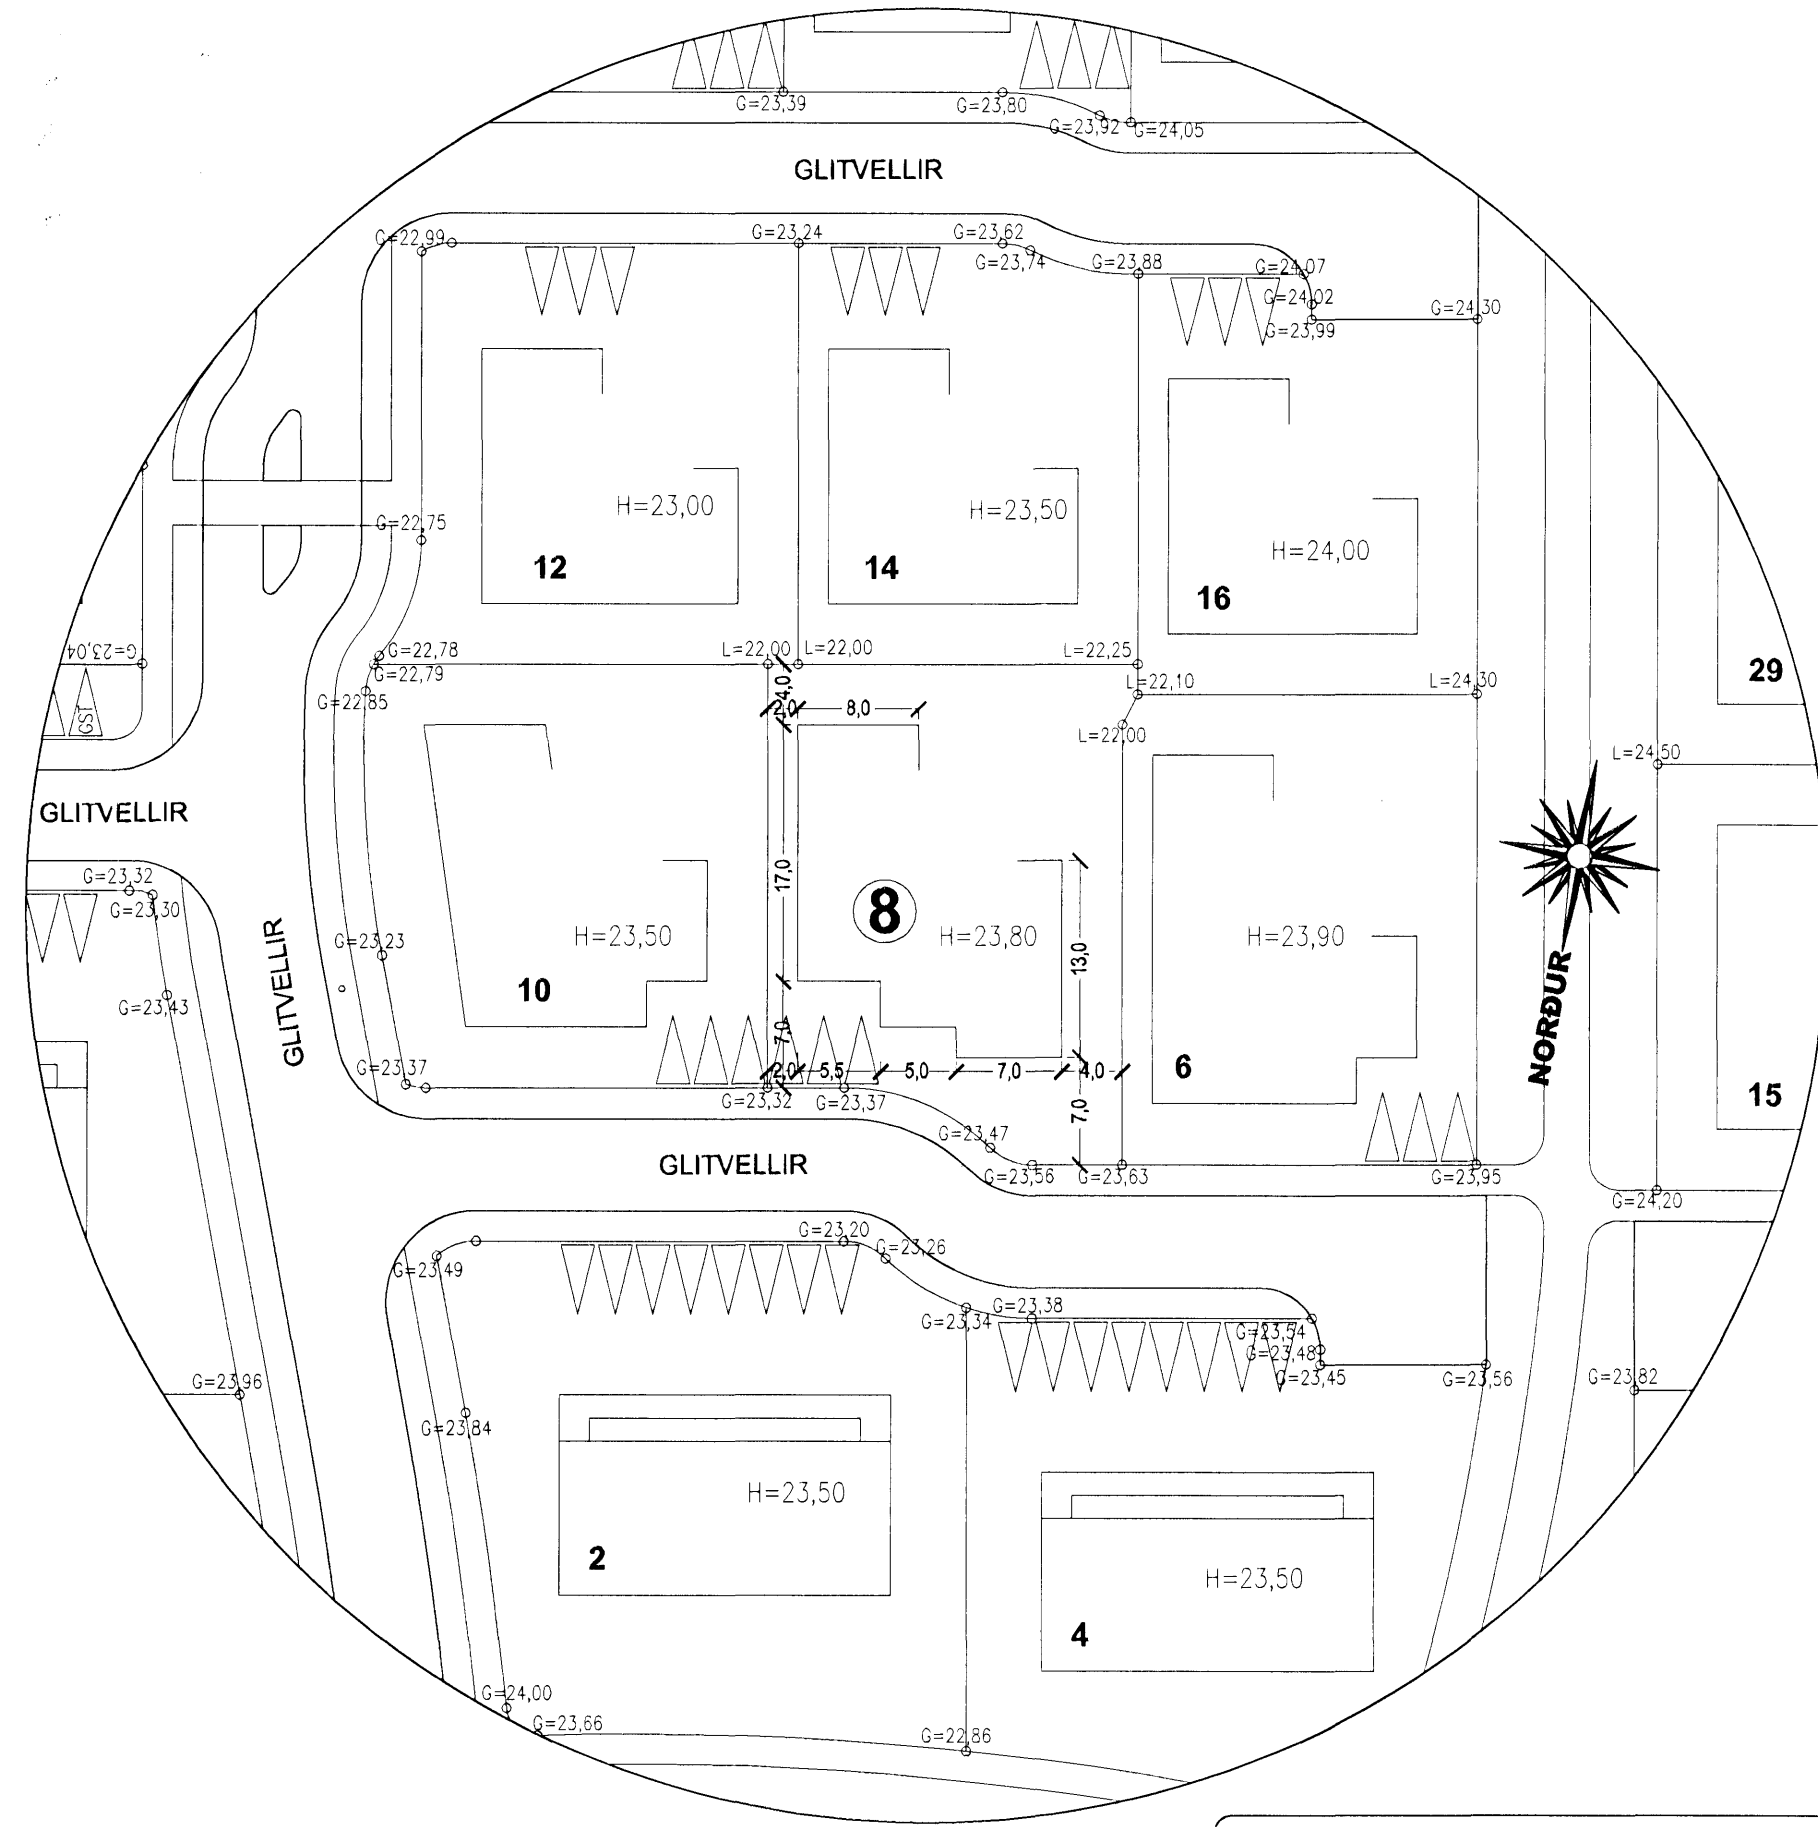


# GLITVELLIR 8 HAFNARFIRÐI.

Sambykkt bann  
25 APR. 2007  
Byggingafulltrúinn í Hafnarfirði  
F. N. Kristján Þórarinnsson

## FYRIR BREYTINGU GLITVALLA 8.

## EFTIR BREYTINGU GLITVALLA 8.

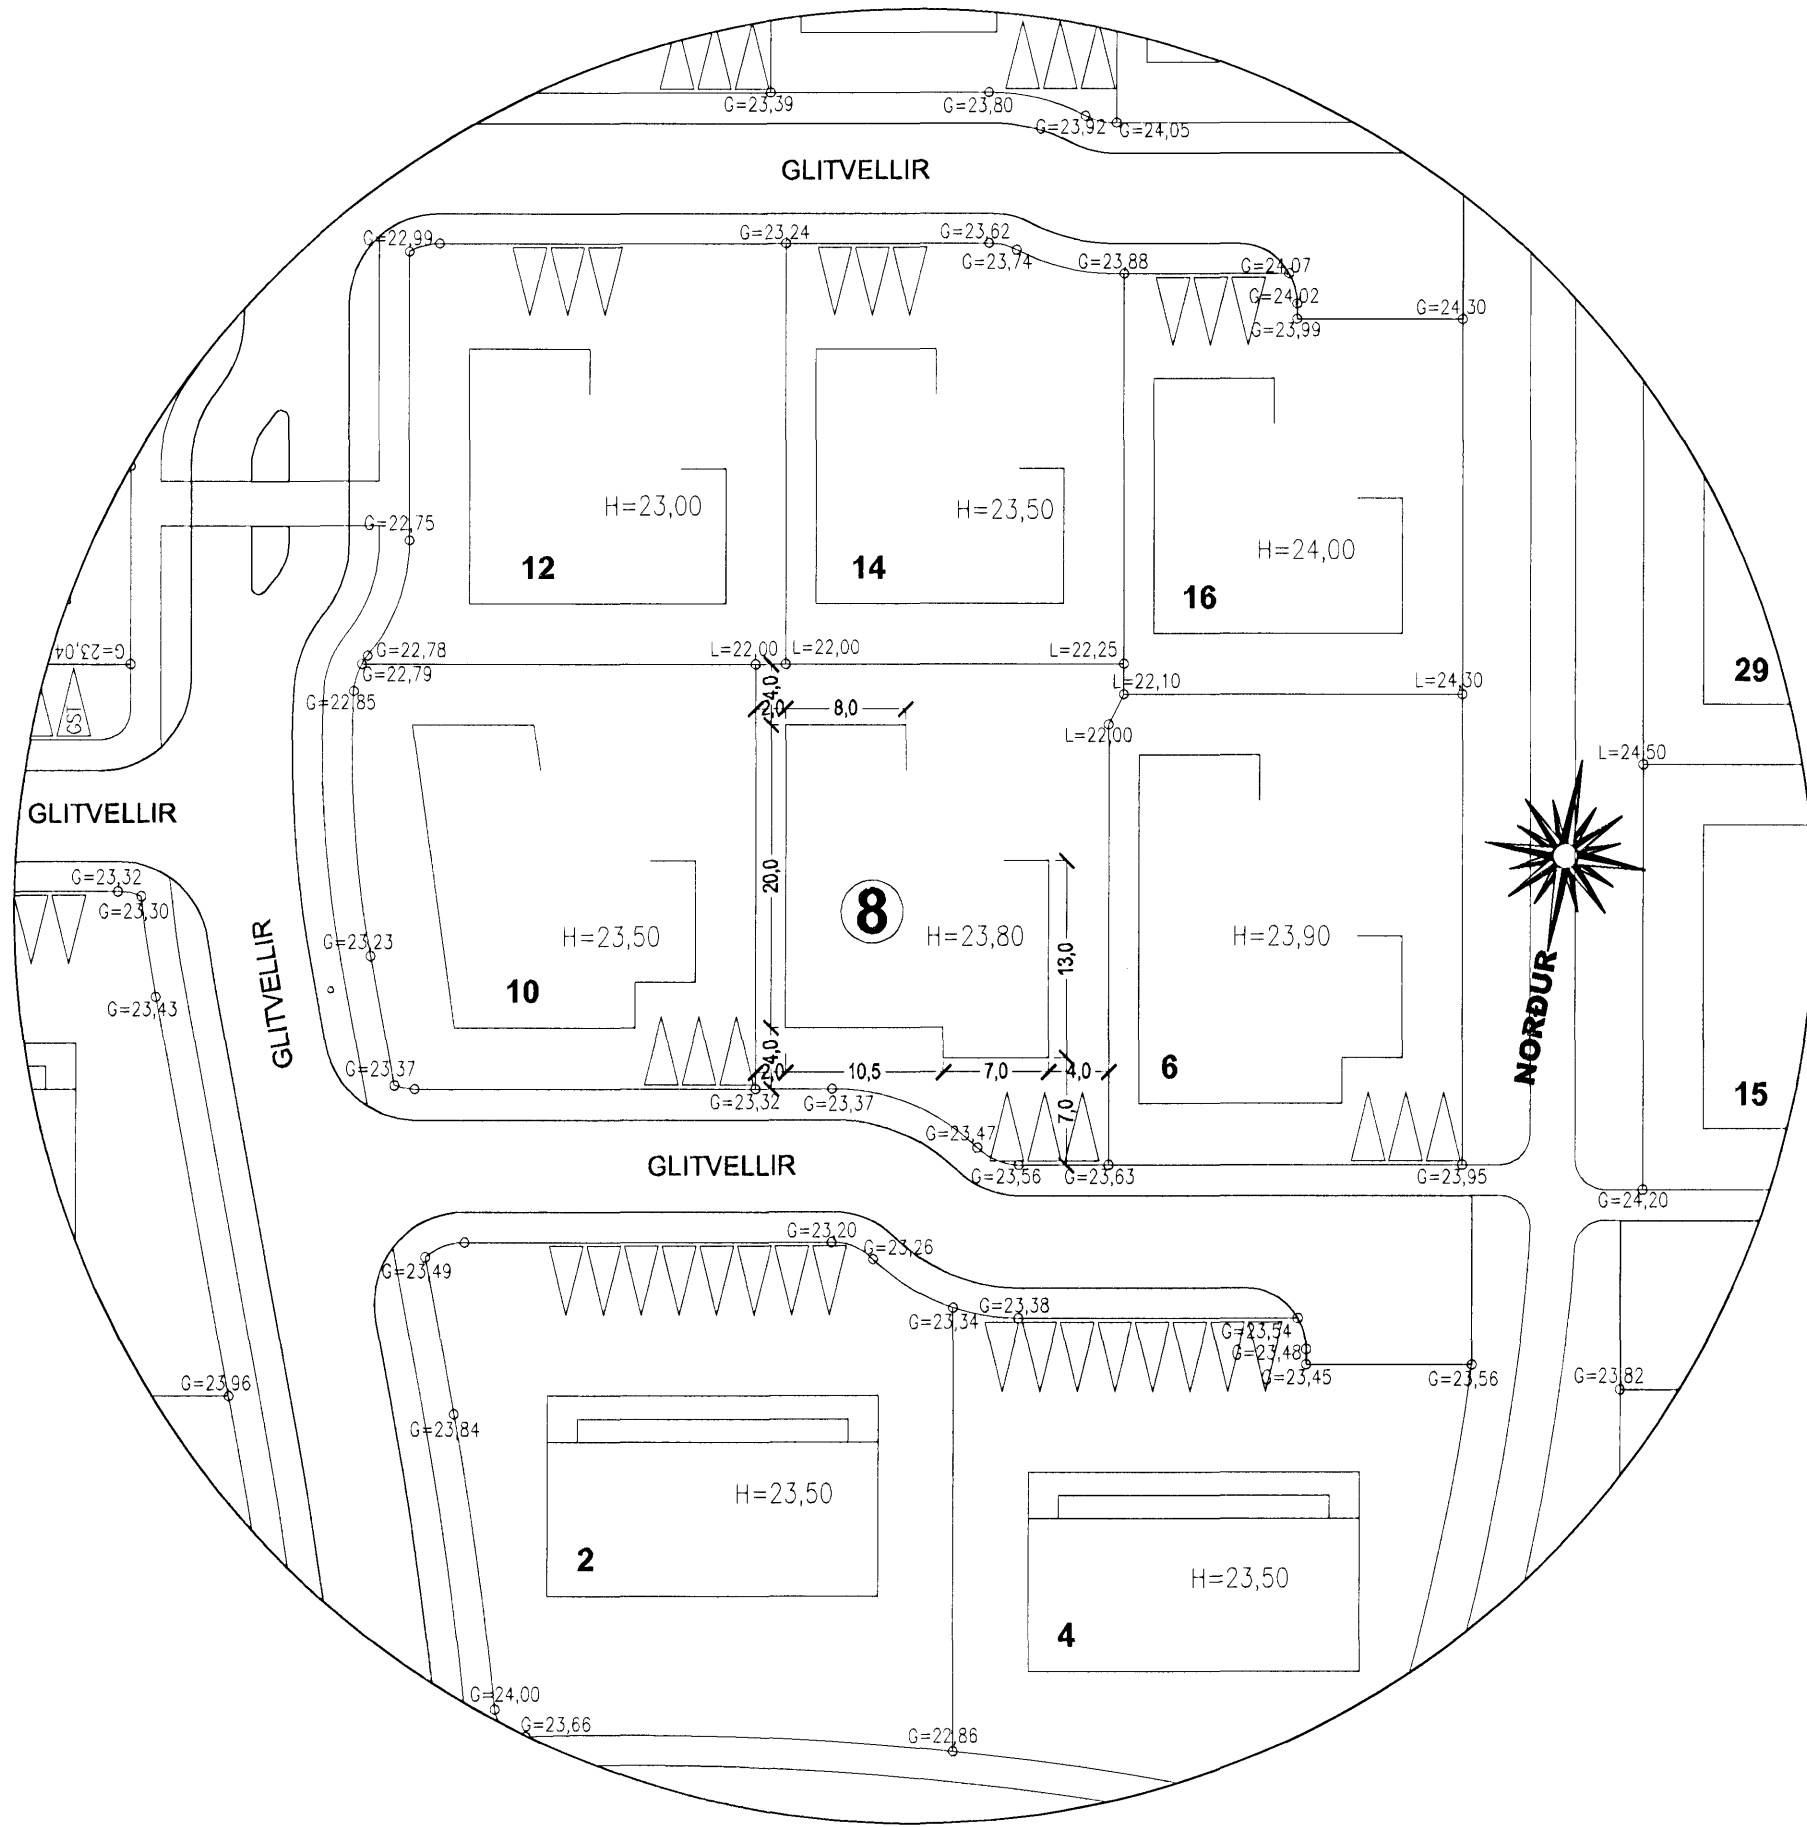

UNDIRRITADUR LÓÐARHAFI AÐ GLITVÖLLUM 10,  
SAMÞYKKI FYRIR MITT LEITI BREYTINGU Á BYGGINGAREIT GLITVALLA 8.

*Gylfi Kristinn Sigurgeirsson*  
Gylfi Kristinn Sigurgeirsson KT. 310556-5139.  
LÓÐARHAFI GLITVALLA 10.

GLITVELLIR 8 HAFNARFIRÐI.

Sigurður Þorvandarson byggingafræðingur bfi.  
Teiknistofan Strandgötu 11 220 Hafnarfirði.  
STH. teiknistofan ehf. kt. 510298-2769. Kt. aðalhönnuðar: 141250-4189.  
Sími: 5651510. Netfang: teiknistofan@simnet.is

AFSTÖÐUMYND MKV. 1:500.

Skýringar:	Aðaluppdráttur.
Teikning:	Afstöðumynd.
Mælikvarði:	1500.
Undirskrift:	<i>23/9/06 Gylfi</i>
Blað nr: 1 af 1.	Dagsetning: 23 september 2006
Breytt:	