



SNEIÐING A - A M 1:100

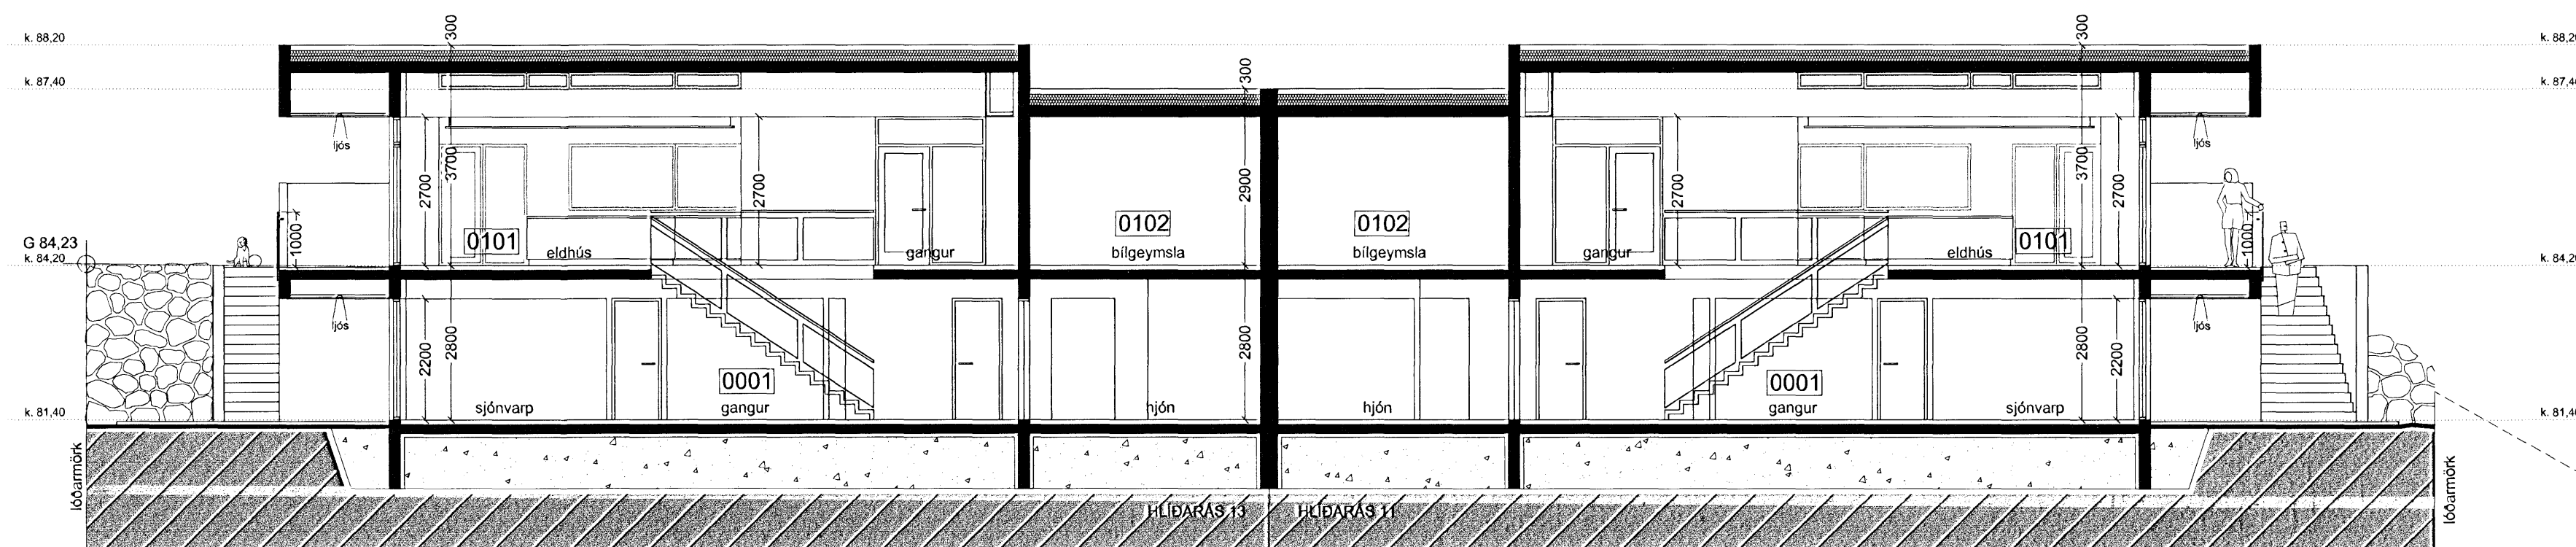

SNEIÐING B - B M 1:100

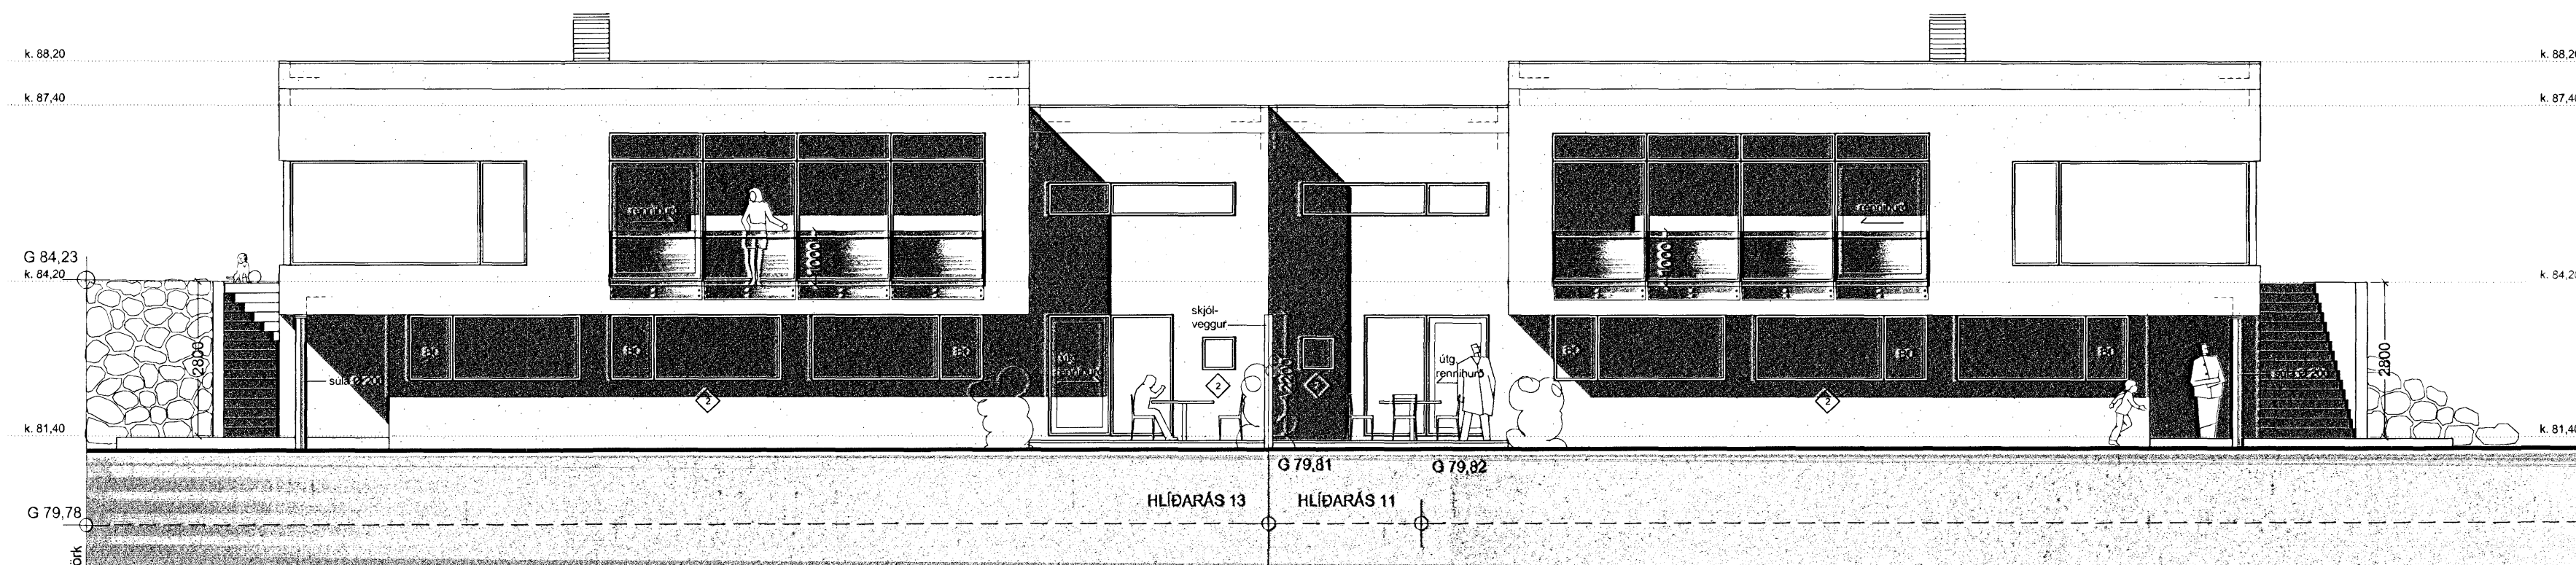

ÚTLIT AUSTUR M 1:100

5	hús hækkað um 30 cm	13.02.07
4	óuppfyllt rými	09.01.07
2	gluggum í herbergjum breytt	09.01.07
1	húskótar leiðréttingar	09.01.07

Breyting | Fylgirit | Texti: Dags: | Samp:

Verkefni:

Hlíðarás 11 - 13, Hafnarfirði
Parhús

Verkefni: sneiðingar og útlit

Teikninúmer: 1.4

Mælikvarði: 1:100

Teiknað: RA

Yfirfarið:

Samþykkt:

Verknúmer: 06071

Útgáfudagur: 11. desember 2006

Teiknislóð:

V:\1-Serbyll\06070-Hlíðarás 11-13\06070-teikn\06070-adalupp\06070-BF-16.01.07\06070-dw

Útprintað: Feb 13, 2007 - 8:25

ARKÞING BOLHOLT 8 - 105 REYKJAVÍK
SÍMI: 551 0870 - FAX: 551 0875
arkthing@arkthing.is - www.arkthing.is

GUÐMUNDUR KR. GUÐMUNDSSON, ARKITEKT
ÓLAFUR SIGURÐSSON, 050835-2869 ARKITEKT
SIGURÐUR HALLGRÍMSSON, 170753-3139 ARKITEKT
HJÓRTUR PÁLSSON, 080152-4429 BYGG.FR.