





Samþykkt þann

7 MAR 2007


Byggingafulltrúinn í Hafnarfirði
F.h. Jón Sigurðsson

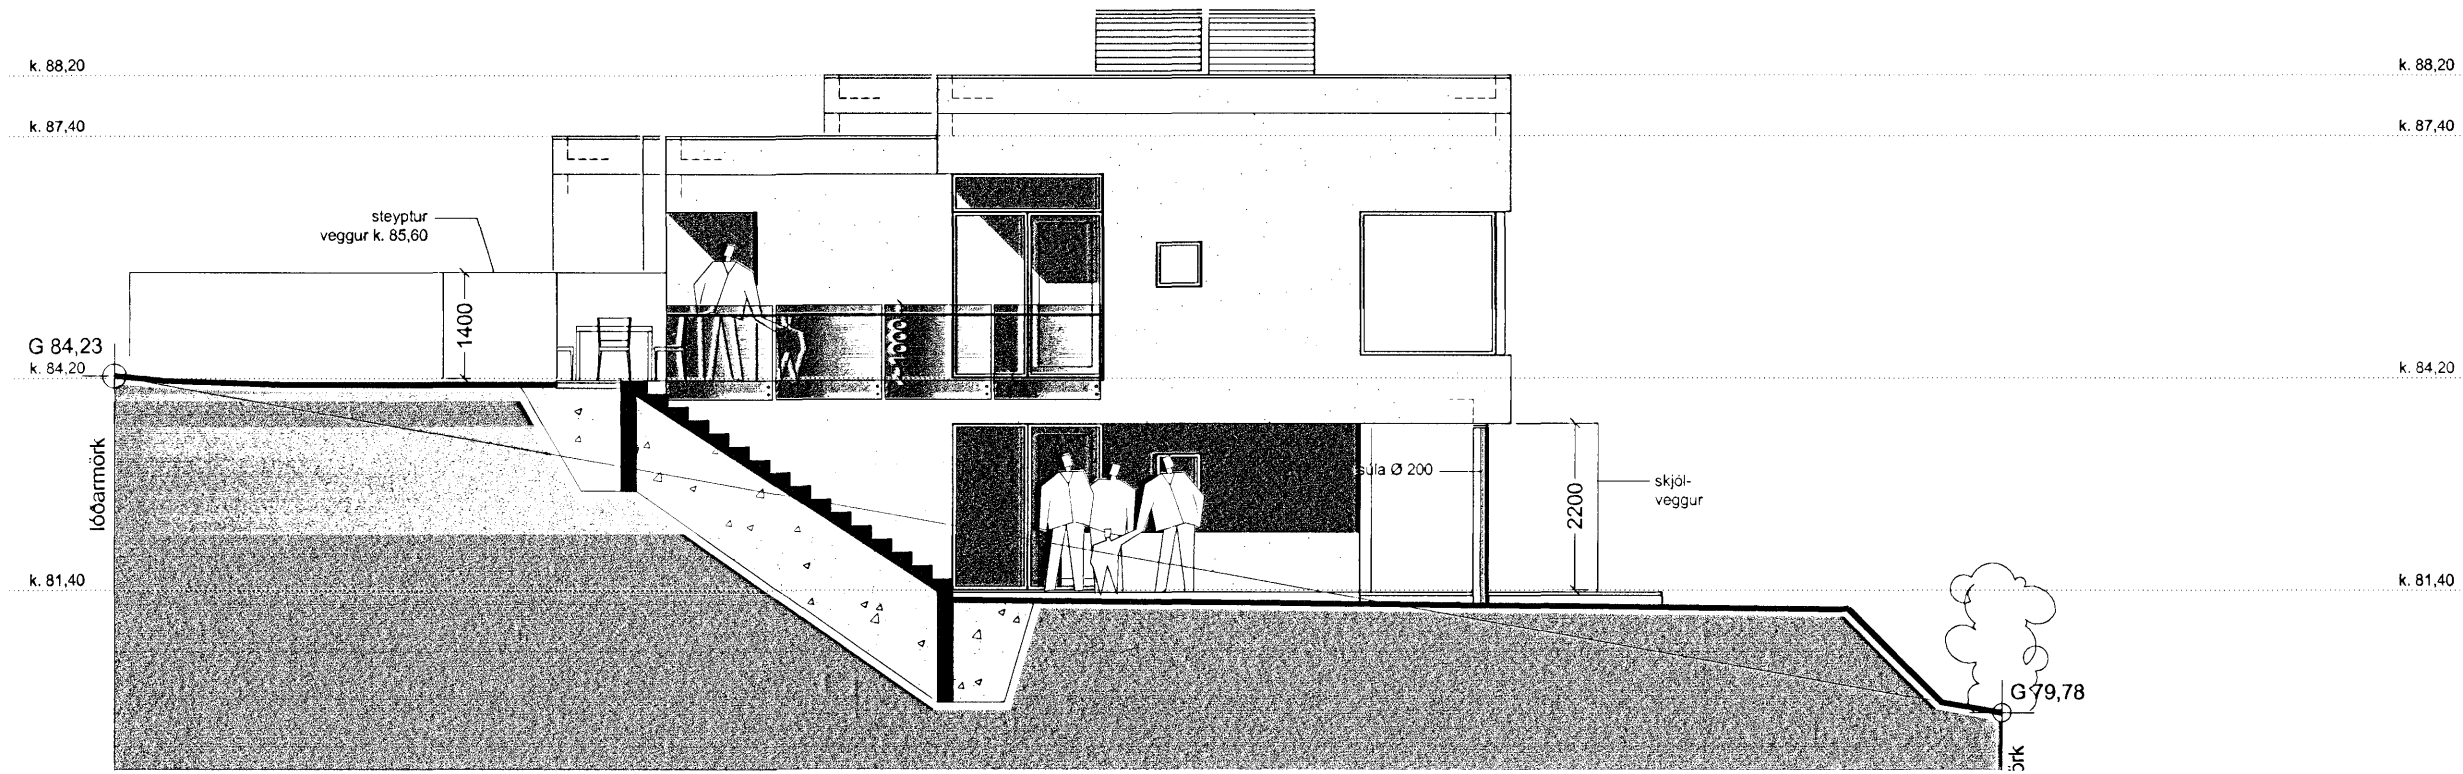

ÚTLIT SUÐUR M 1 : 100

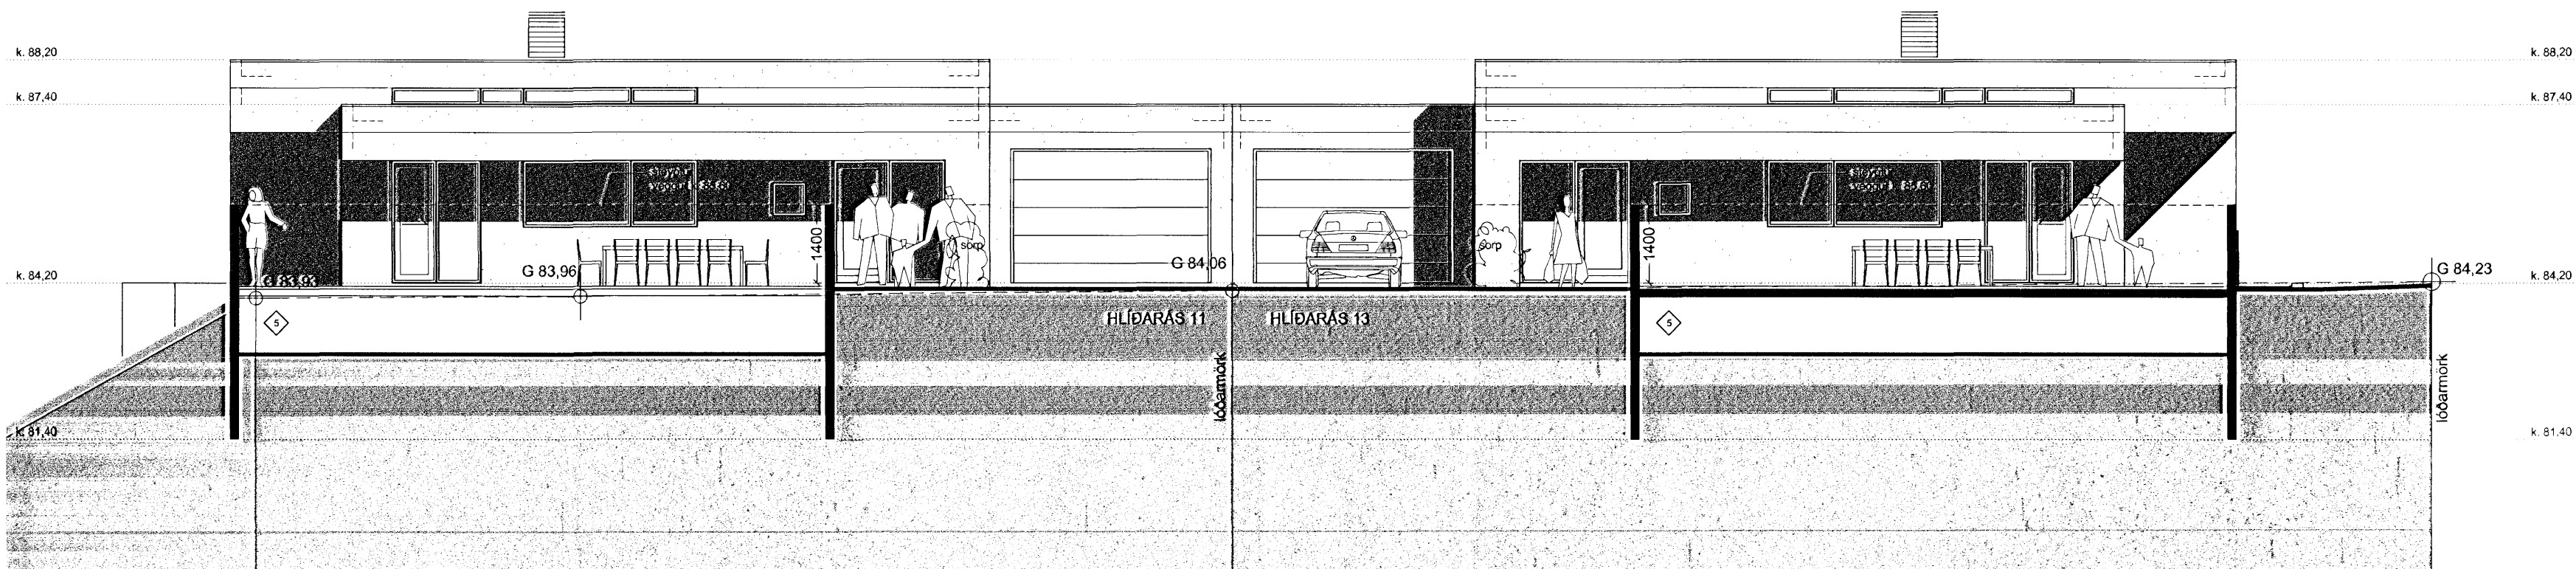

ÚTLIT VESTUR M 1 : 100

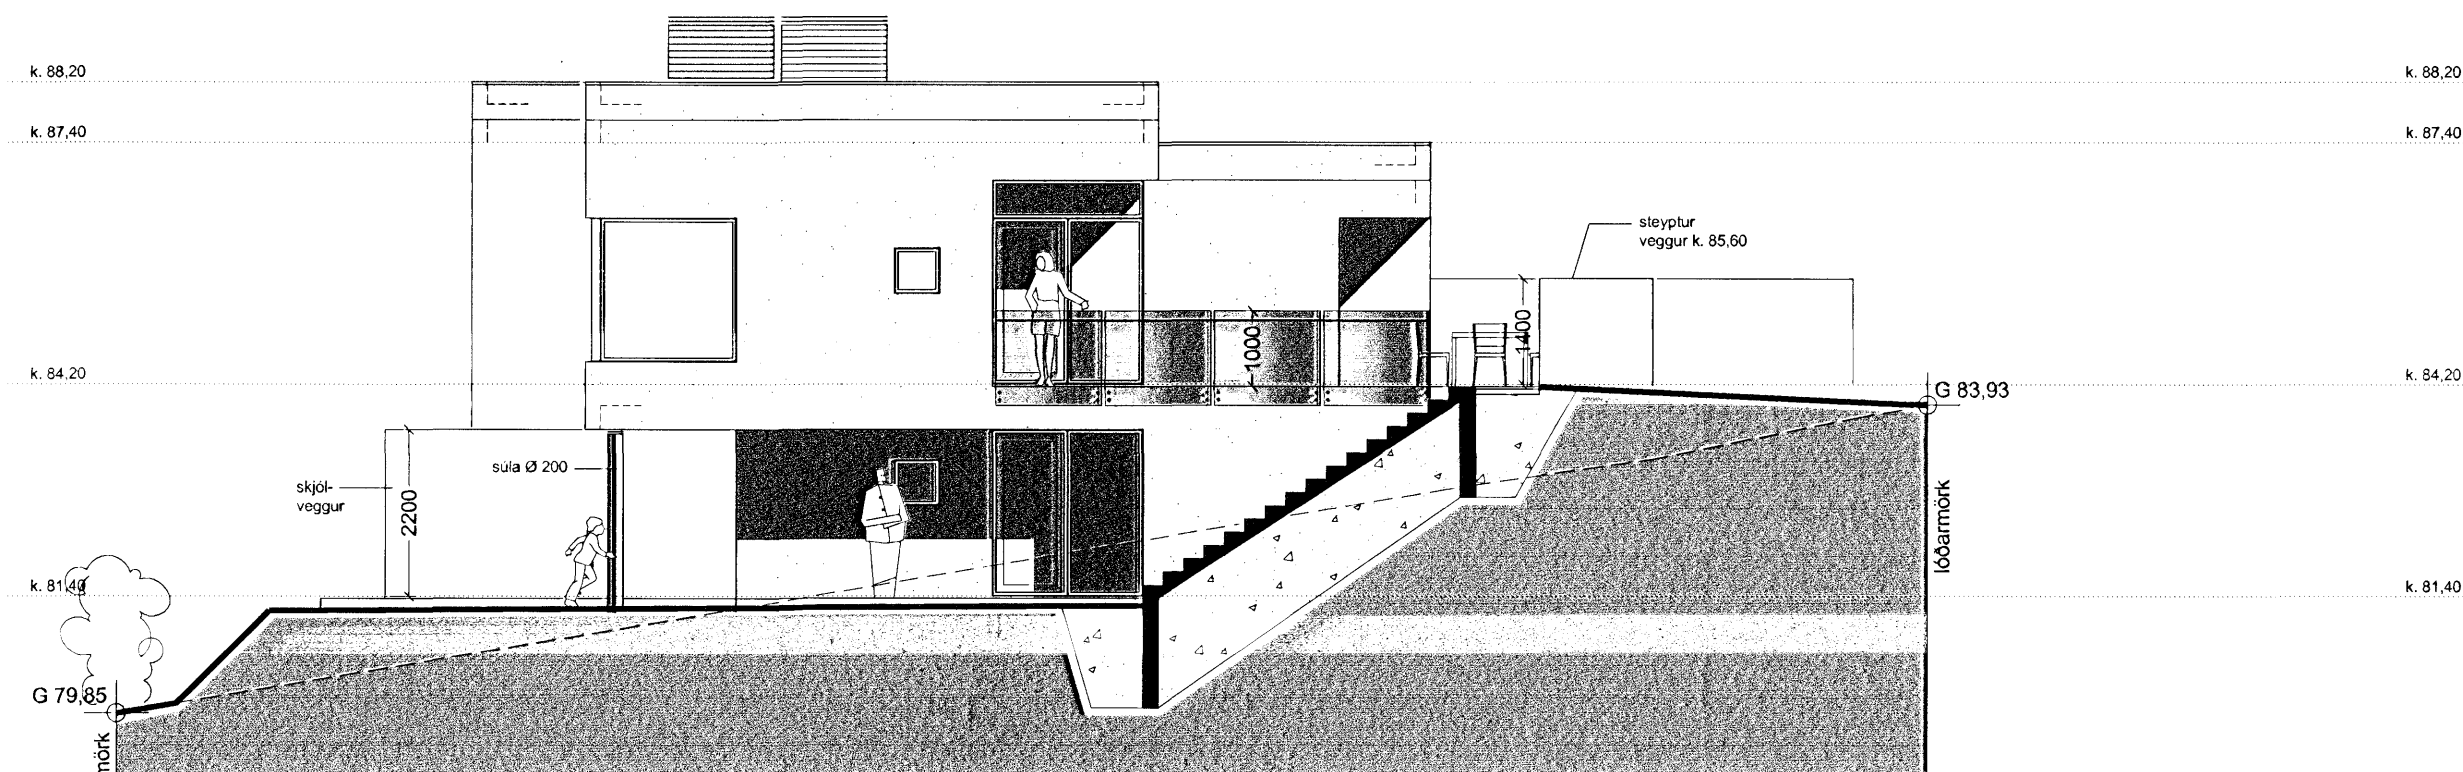

ÚTLIT NORÐUR M 1 : 100

◊	hús hækkað um 30 cm	13.02.07		
◊	óuppfyllt rými	09.01.07		
◊	húskótar leiðréttir	09.01.07		
Breyting	Fylgirit	Texti	Dags	Samþ.

Verkhelti:

Hlíðarás 11 - 13, Hafnarfirði
Parhús

Verkhli:

útlit

Teiknínúmer:

1.5

Mælikvarði:

1:100

Teiknað:

RA

Yfirfarið:

Samþykkt:

Verknúmer:

06071

Útgáfudagur:

11. desember 2006

Teiknislóð:

V:\1-Serbyll\06070-Hlíðarás 11-13\06070-teikn\06070-adaluppl\06070-BF-16.01.07\06070-dw

Útprintað:

Feb 13, 2007 - 8:24

Byggingafulltrúinn

ARKÞING

BOLHOLT 8 - 105 REYKJAVÍK
SÍMI: 551 0870 - FAX: 551 0875
arkthing@arkthing.is - www.arkthing.is

GUÐMUNDUR KR. GUÐMUNDSSON,	050835-2869	ARKITEKT
ÓLAFUR SIGURÐSSON,	170753-3139	ARKITEKT
SIGURÐUR HALLGRÍMSSON,	080152-4429	BYGG.FR.