





Samþykkt þann

14 MAR 2007



Byggingafulltrúinn í Hafnarfirði
Fh. Jón Sigurðsson

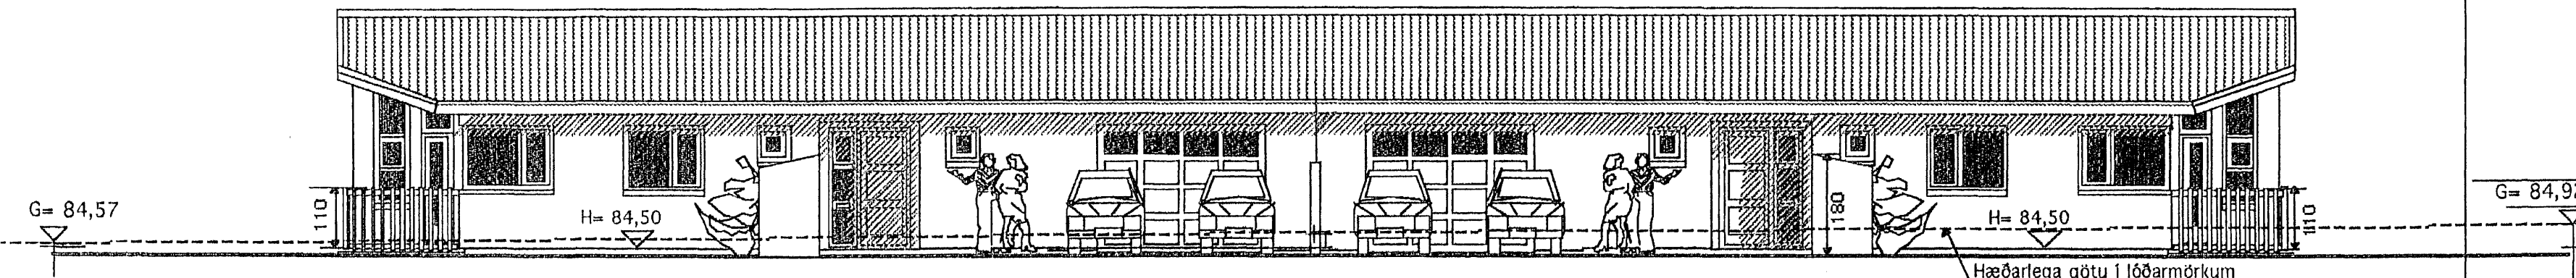

Vestur

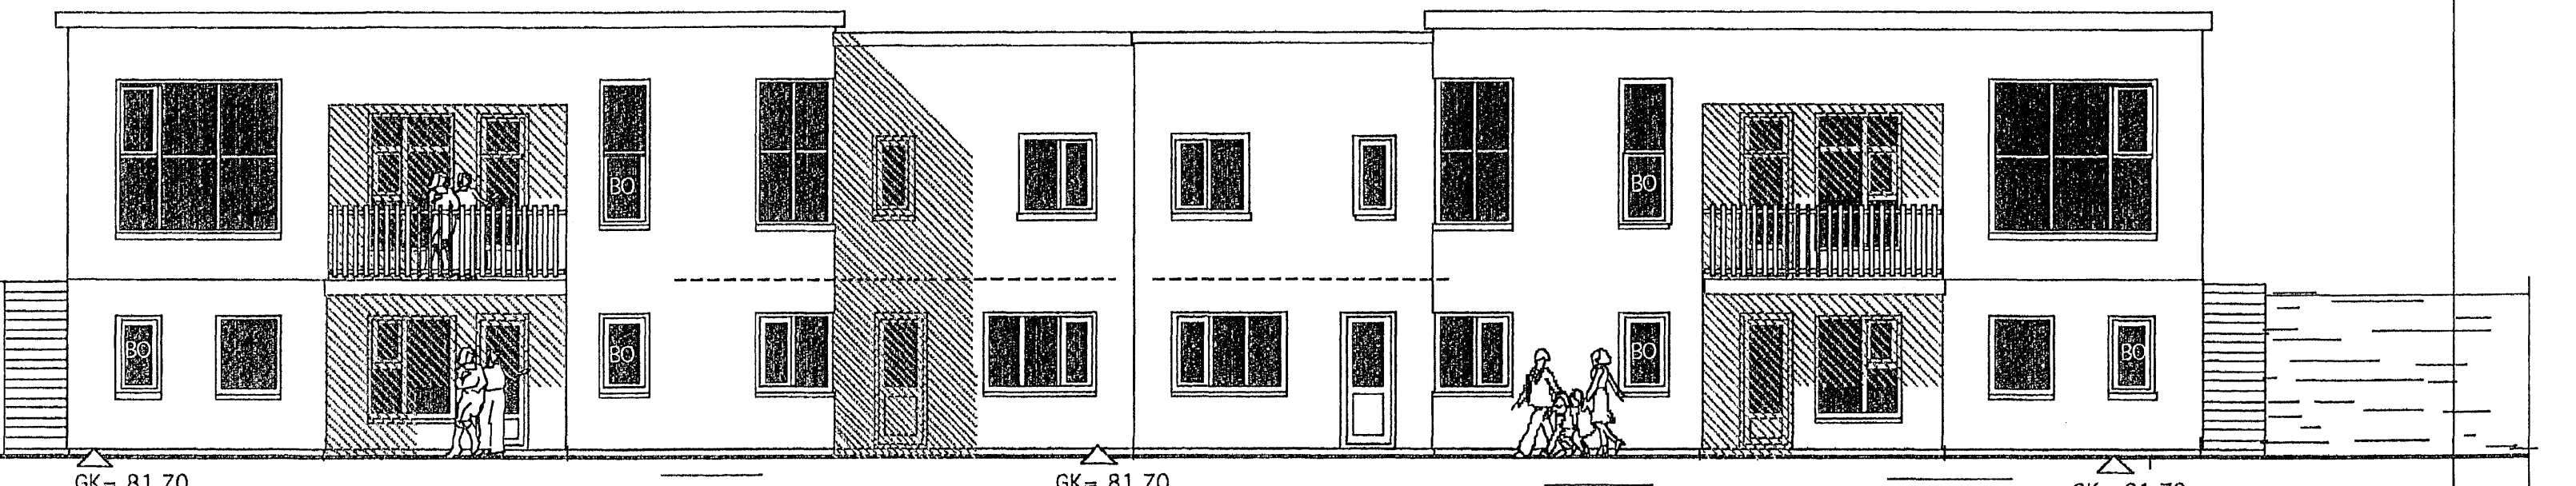

Austur

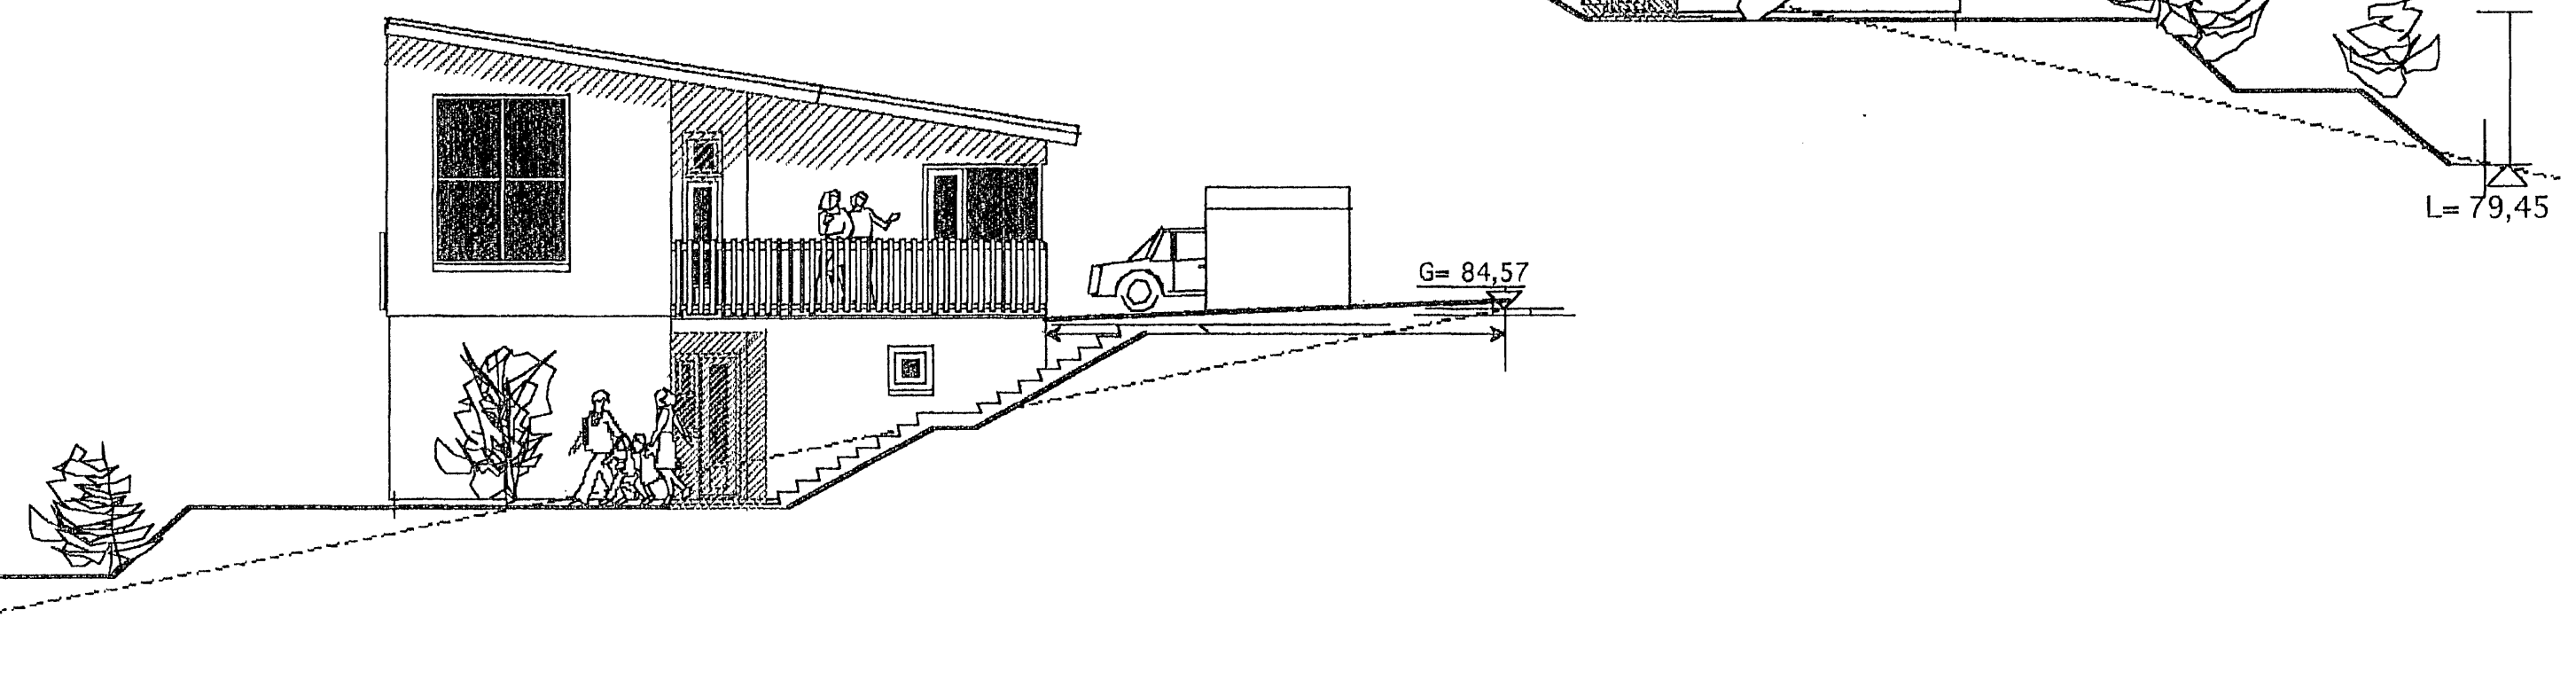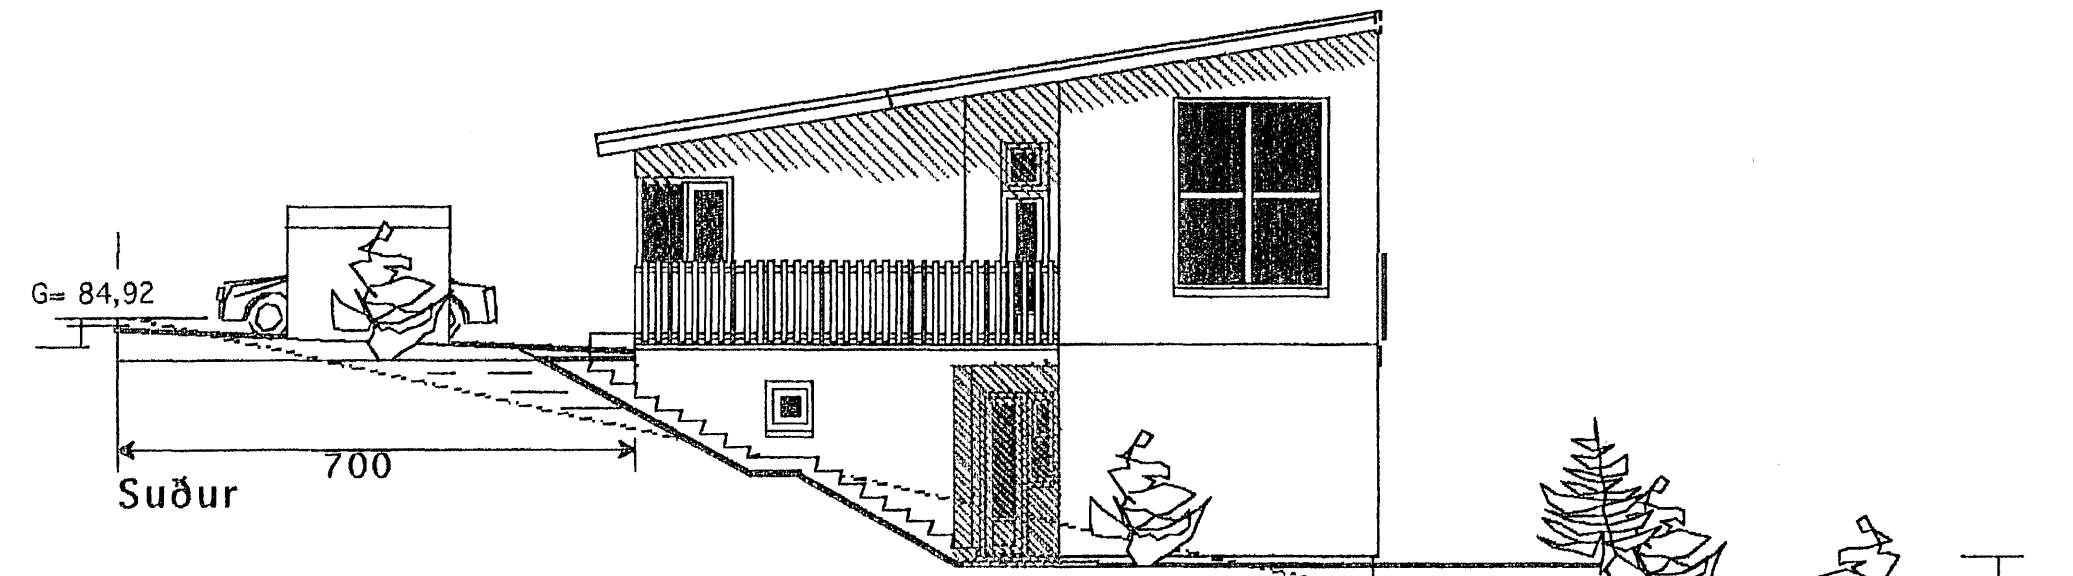

Noður

Breytt 14. feb. 2007
Þakhalli lækkaður frá 11gr. í 9 gr
Málmklæðning þaks á lektum sjá sér teikn.
Aðgangur að rýmum 1.hæðar næst götu breytt.

	Verkefni	HLÍÐARÁS 19-21 HAFNARFIRÐI
	Heiti	ÚTLITSMYNDIR
kvarði 1:100	verk.nr	
dags. 2.. JAN 2007	dags br.14. FEB. 2007	
hönnun G. G.	teikn nr	A-3
teikn G. G.		

Hringbraut 17 220 Hafnarfirði
s. 555-2020. fax 555-2021
Gísli G. Gunnarsson BÍ kt. 020649-2409
netf. kvarði@vottex.is. / www.kvardi.is