



14 MAR 2007

Byggingatulltrúinn í Hafnarfirði  
F.h. Jón Sigurðsson

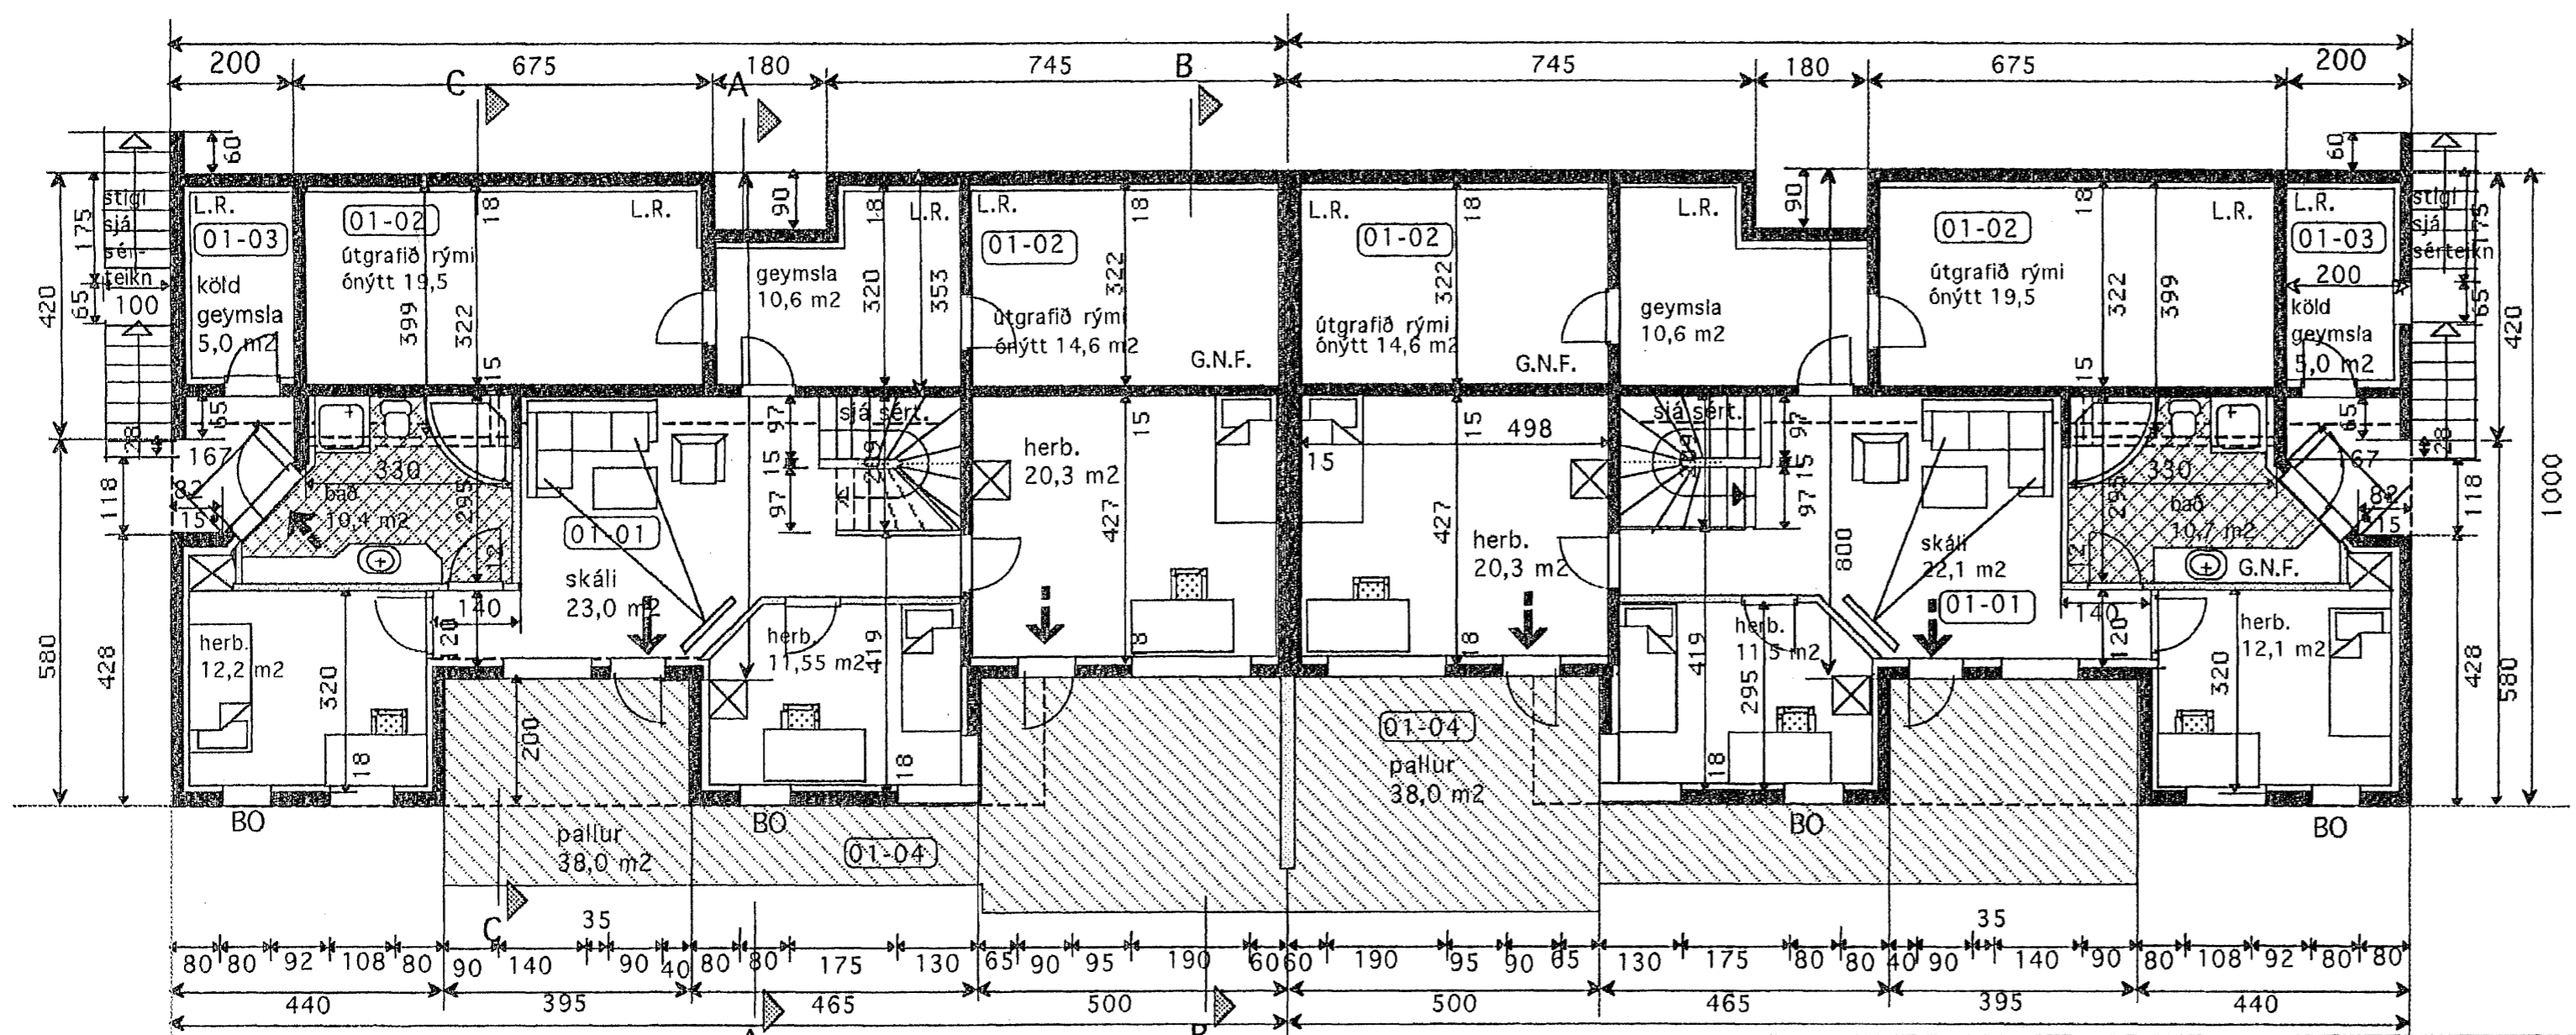

Grunnmynd 1. hæð 1:100  
Nánari málsetning sjá teikn. v-1 1:50

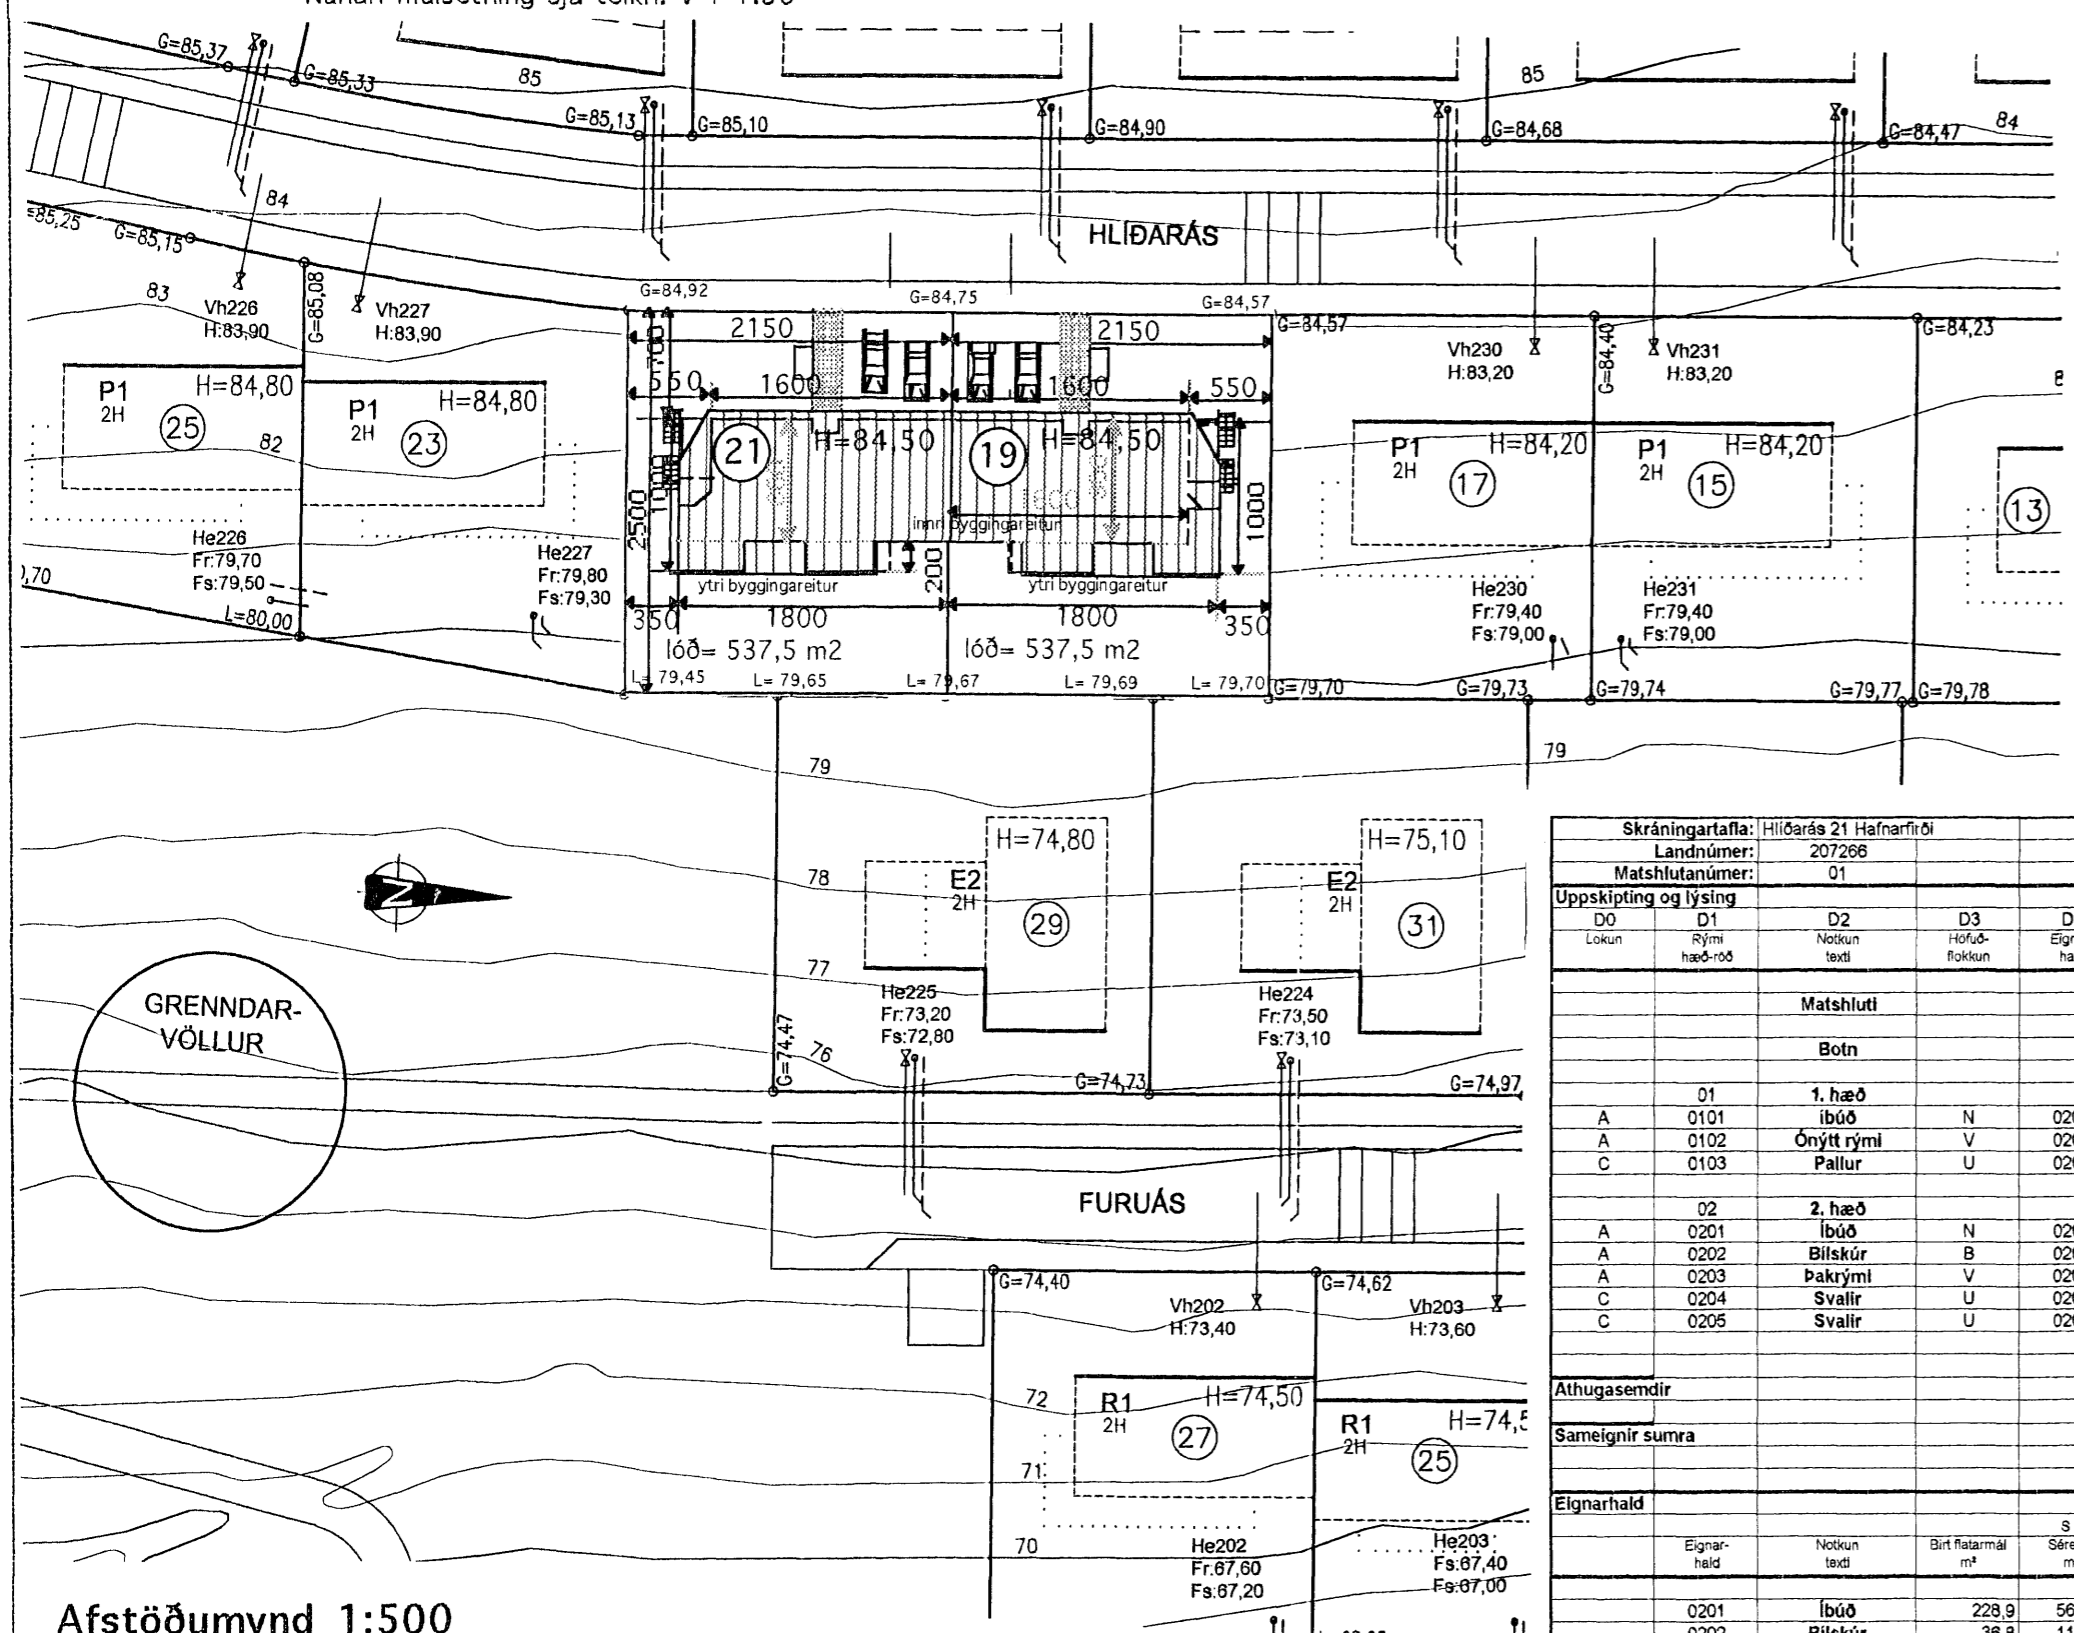

Afstöðumynd 1:500

Skráningartafli: Hlíðarás 19 Hafnarfirði		Skráningartafli: Vigfús Halldórsson															
Landnúmer:	207264	Kennitala:	100760-5849														
Matshlutanúmer:	01	Útgáfa:	4.01b														
Uppskipting og lýsing	Stærðir	Dags:	05-03-2007														
D0 Lokun	D1 Rými hæð-röð	D2 Nokun texti	D3 Höfuð-flokkun	D4 Eignar-hald	D5 Botnflokkur m <sup>2</sup>	D5M Miðflokkur m <sup>2</sup>	D6 Stigir m <sup>2</sup>	D7 Op m <sup>2</sup>	D8 Brústofur m <sup>2</sup>	D9 Brústofur sk < 1,8	D10a Salarhæð min	D10b Salarhæð max	D11 Brúttó rúmmál m <sup>3</sup>	D12 Nettóflokkur m <sup>2</sup>	D16 Birt fatarmál m <sup>2</sup>	Reiknitala skiptarúmmáls	D17 Skiptarúmmál m <sup>3</sup>
Matshluti				325,3		0,0	4,8	4,8	265,7	8,4			1.083,2	250,2	265,7		680,020
Botn				47,0													
1. hæð				156,8		0,0	4,8	0,0	110,0	0,0			438,5	128,7	110,0		
A	0101	Íbúð	N	0201	110,0		4,8		110,0		2,80	2,80	308,0	87,6	110,0	2,80	245,280
A	0102	Önytt rými	V	0201	46,8						2,80	2,80	130,5	39,1			
C	0103	Pállur	U	0201	38,0				38,0								
2. hæð				168,7		0,0	0,0	4,8	155,7	8,4			577,7	123,5	155,7		
A	0201	Íbúð	N	0201	123,5		4,8	118,9	36,8		2,77	4,35	439,7	90,7	118,9	3,58	322,892
A	0202	Bílskúr	B	0202	36,8			36,8			2,77	4,05	125,5	32,8	36,8	3,41	111,848
A	0203	Pakrymi	V	0201	8,4					8,4	1,20	1,80	12,8				
C	0204	Svallir	U	0201	7,9				7,9								
C	0205	Svallir	U	0201	11,0				11,0								
Athugasemdir																	
Sameignir summa				228,9		568,172	568,172										
Eignarhald				36,8		111,848	111,848										
Alls				265,7		680,020	680,020										

Breytt 14. feb. 2007  
Pakhalli lækkaður frá 11gr. í 9 gr  
Málmlæðning þaks á lektum.sjá sér teikn.  
Aðgangur að rýmum 1.hæðar næst götu breytt.

Skráningartafli: Hlíðarás 21 Hafnarfirði		Skráningartafli: Vigfús Halldórsson															
Landnúmer:	207266	Kennitala:	100760-5849														
Matshlutanúmer:	01	Útgáfa:	4.01b														
Uppskipting og lýsing	Stærðir	Dags:	05-03-2007														
D0 Lokun	D1 Rými hæð-röð	D2 Nokun texti	D3 Höfuð-flokkun	D4 Eignar-hald	D5 Botnflokkur m <sup>2</sup>	D5M Miðflokkur m <sup>2</sup>	D6 Stigir m <sup>2</sup>	D7 Op m <sup>2</sup>	D8 Brústofur m <sup>2</sup>	D9 Brústofur sk < 1,8	D10a Salarhæð min	D10b Salarhæð max	D11 Brúttó rúmmál m <sup>3</sup>	D12 Nettóflokkur m <sup>2</sup>	D16 Birt fatarmál m <sup>2</sup>	Reiknitala skiptarúmmáls	D17 Skiptarúmmál m <sup>3</sup>
Matshluti				325,3		0,0	4,8	4,8	265,7	8,4			1.083,2	250,2	265,7		680,020
Botn				47,0													
1. hæð				156,8		0,0	4,8	0,0	110,0	0,0			438,5	128,7	110,0		
A	0101	Íbúð	N	0201	110,0		4,8		110,0		2,80	2,80	308,0	87,6	110,0	2,80	245,280
A	0102	Önytt rými	V	0201	46,8						2,80	2,80	130,5	39,1			
C	0103	Pállur	U	0201	38,0				38,0								
2. hæð				168,7		0,0	0,0	4,8	155,7	8,4			577,8	123,5	155,7		
A	0201	Íbúð	N	0201	123,5		4,8	118,9	36,8		2,77	4,35	439,7	90,7	118,9	3,58	322,892
A	0202	Bílskúr	B	0202	36,8			36,8			2,77	4,05	125,5	32,8	36,8	3,41	111,848
A	0203	Pakrymi	V	0201	8,4					8,4	1,20	1,80	12,8				
C	0204	Svallir	U	0201	7,9				7,9								
C	0205	Svallir	U	0201	11,0				11,0								
Athugasemdir																	
Sameignir summa				228,9		568,172	568,172										
Eignarhald				36,8		111,848	111,848										
Alls				265,7		680,020	680,020										

TEIKNISTOFAN Verkefni  
HLÍÐARÁS 19-21  
HAFNARFIRÐI  
Heiti  
GRUNNMYND 1. HÆÐ  
AFSTÖÐUM.- SKRÁNINGART.

kvarði 1:100 verk.nr  
dags. 2. JAN. 2007 dags br. 14. FEB. 2007  
hönnun G. G. teikn nr  
teikn G.G. **A-2**

Hringbraut 17 220 Hafnarfirði  
s. 555-2020. fax 555-2021  
Gísli G. Gunnarsson BFÍ kt. 0206492409  
netf. kvardi@vortex.is / www.kvardi.is