



HNOÐRAVELLIR 20 HAFNARFIRÐI.

FYRIR BREYTINGU HNOÐRAVALLA 20.

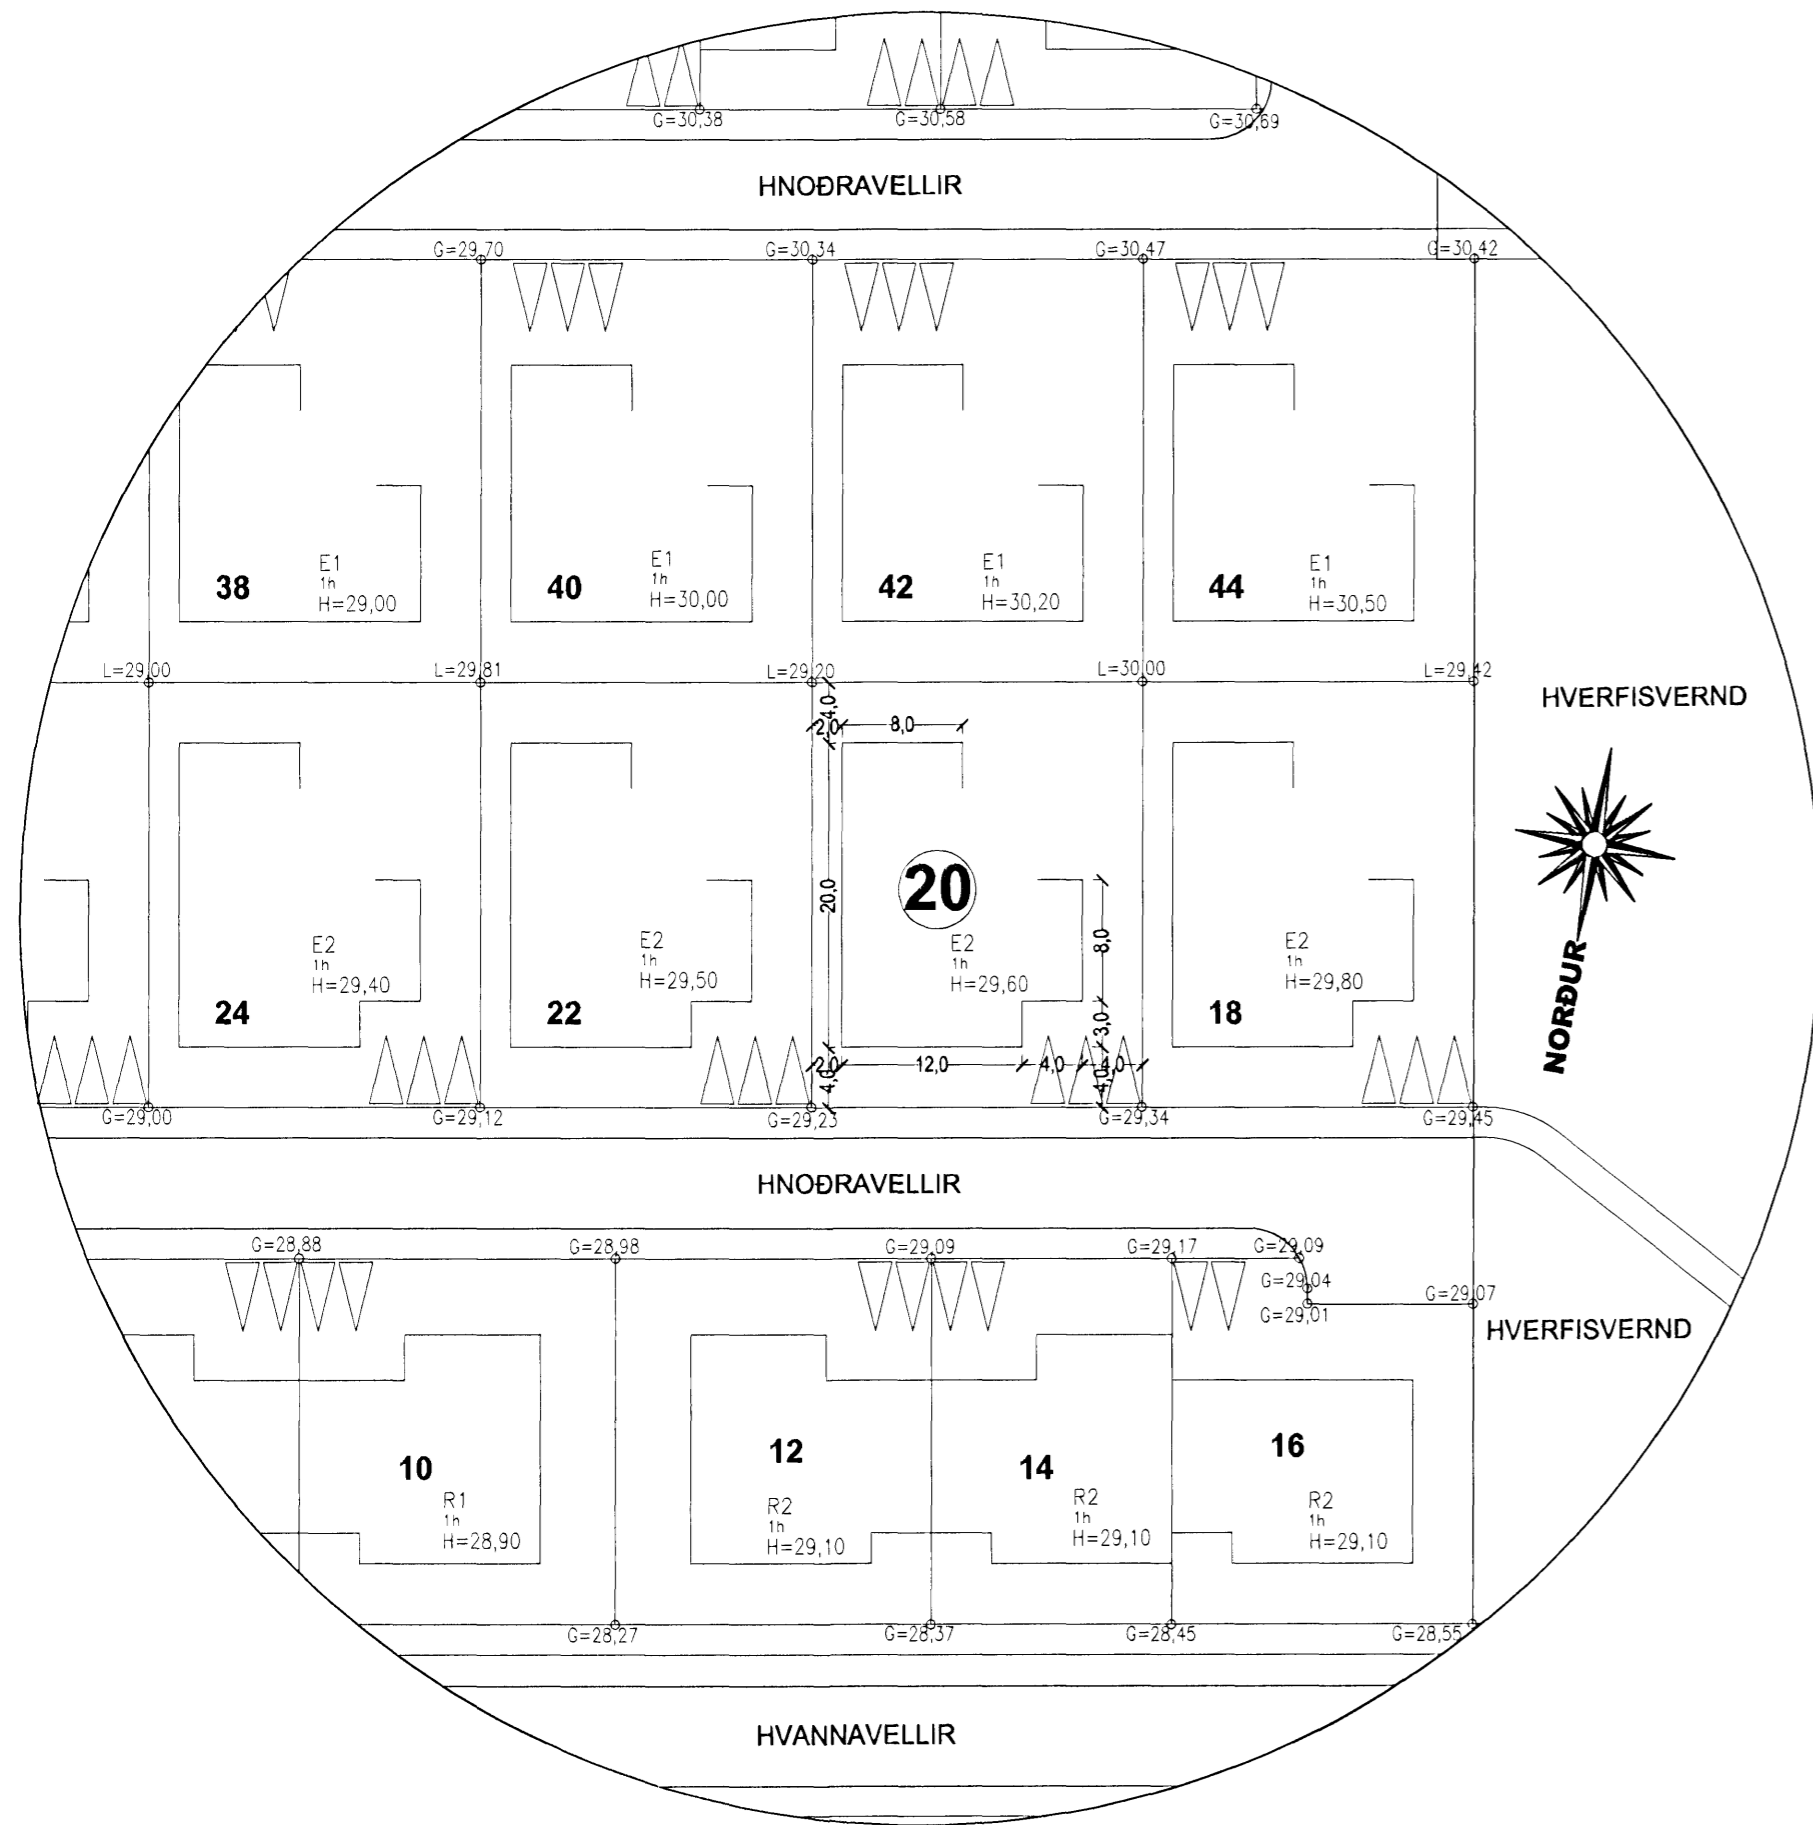

EFTIR BREYTINGU HNOÐRAVALLA 20.

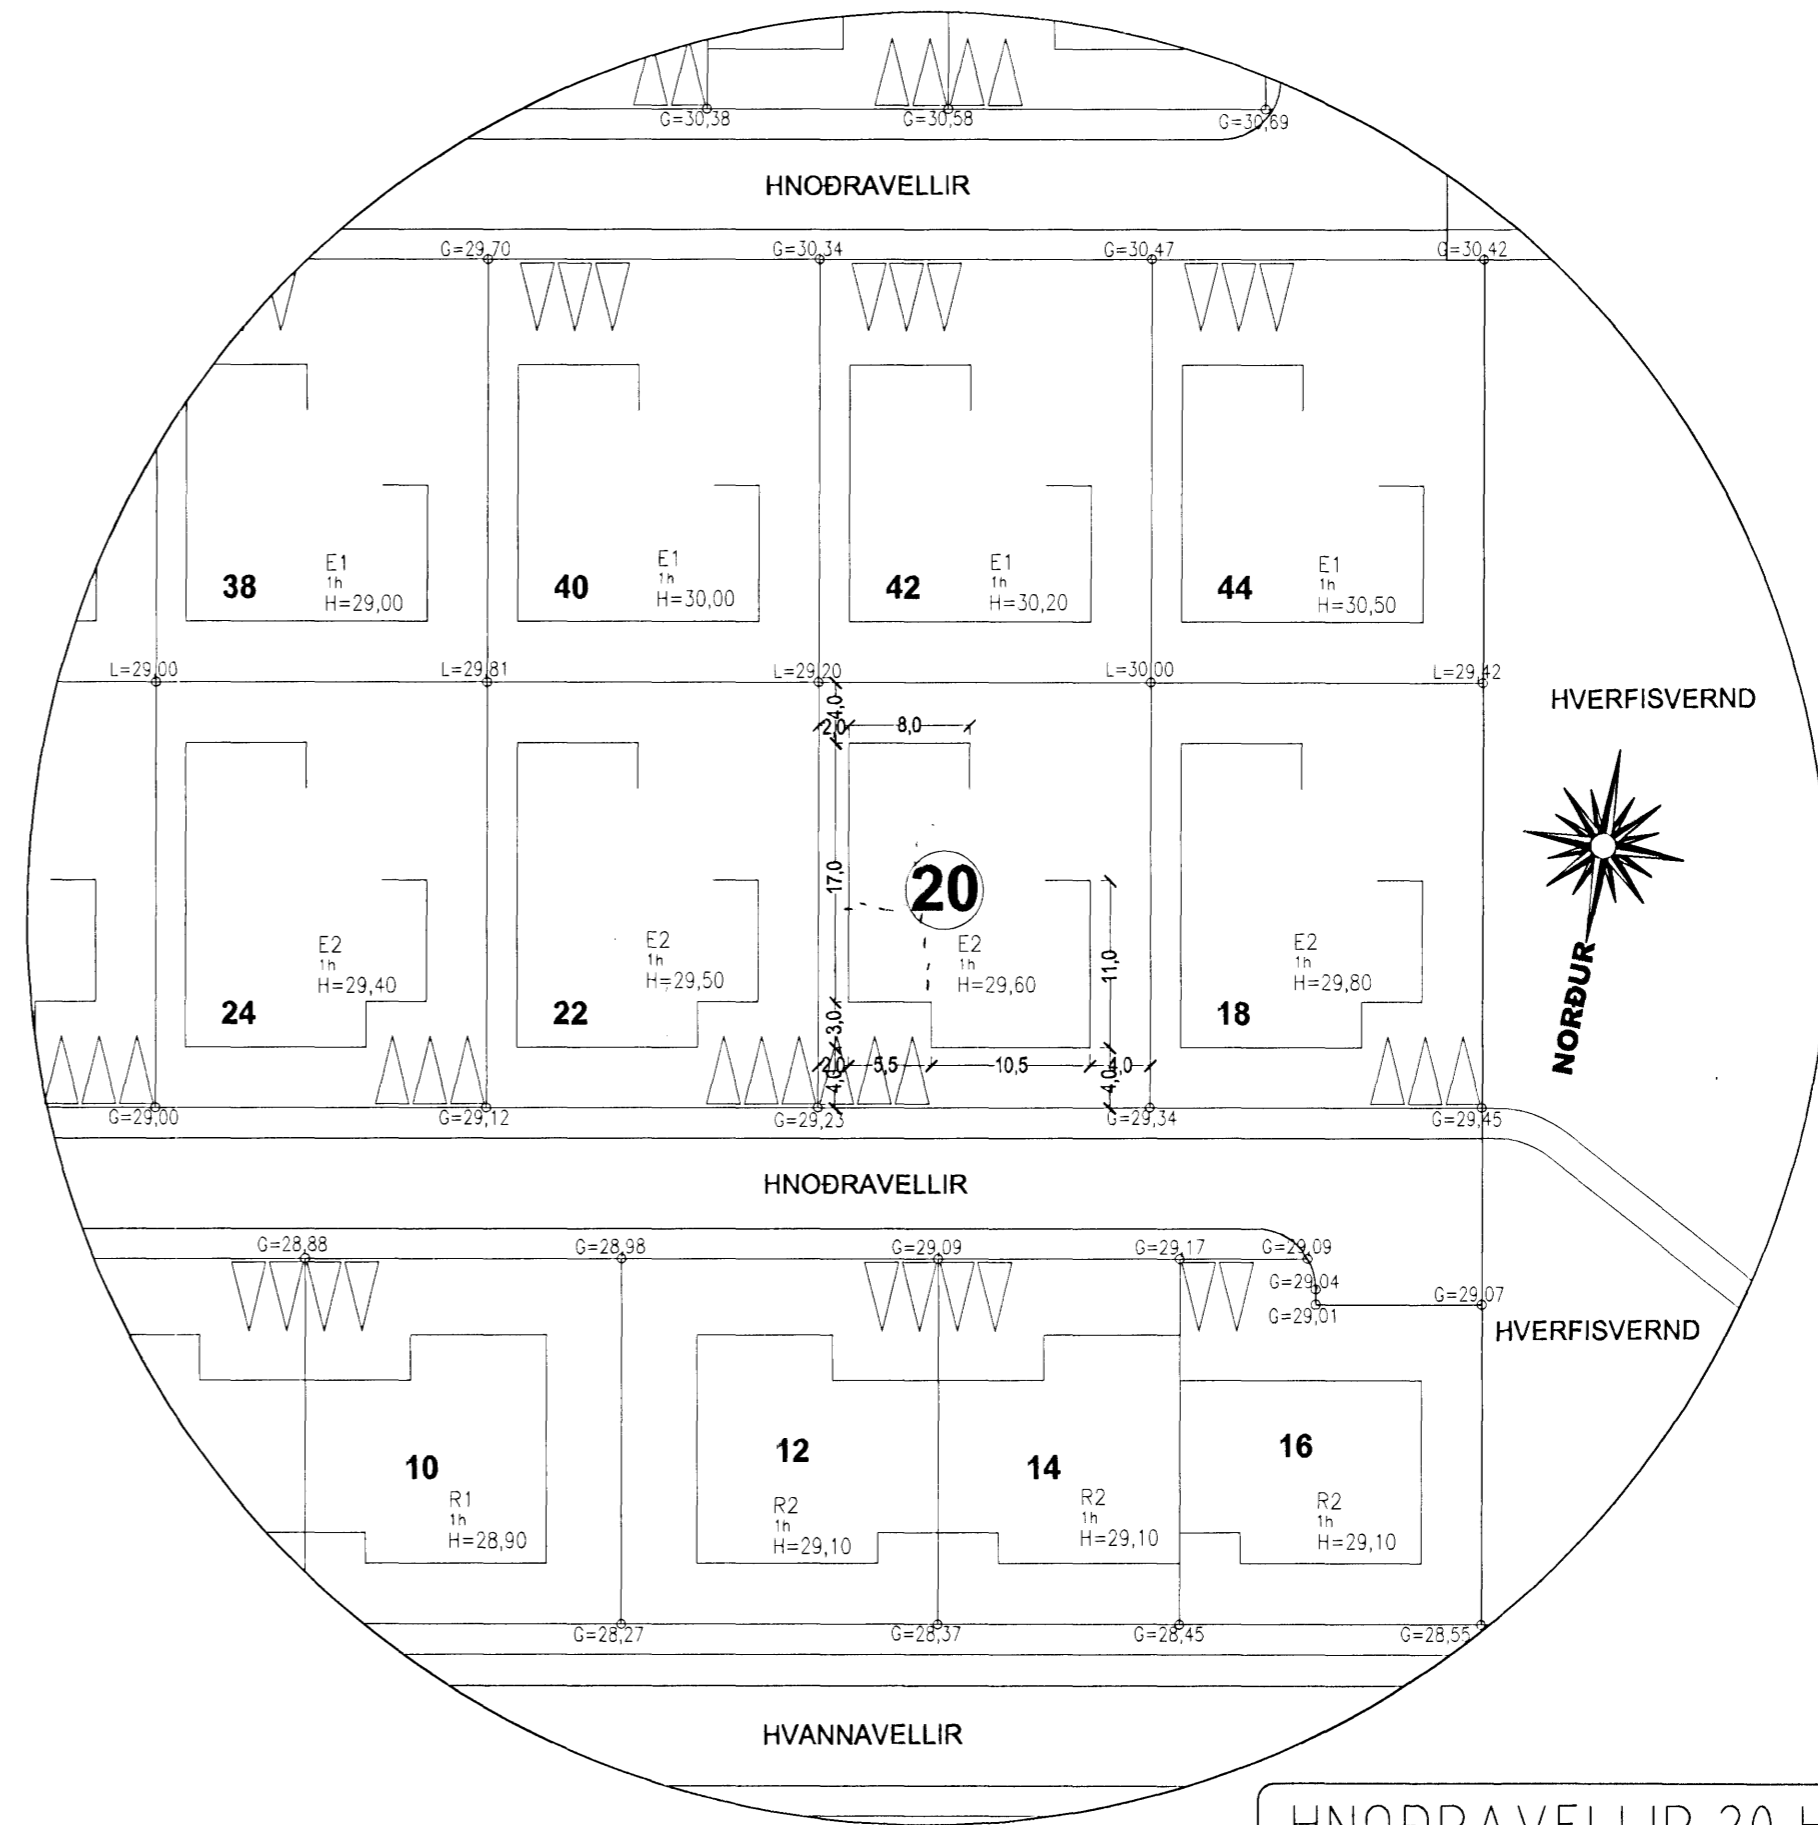

Samþykkt þann
7 MAR 2007
Byggingatullkenninn 1 Hafnarfirði
Fh. Jón Sigurðsson

UNDIRRITADUR LÓÐARHAFI AÐ HNOÐRAVÖLLUM 22,
SAMÞYKKI FYRIR MITT LEITI BREYTINGU Á BYGGINGAREIT HNOÐRAVALLA 20.

Jón Páll Hallgrímsson 260468 2949.
JÓN PÁLL HALLGRÍMSSON KT. 260468-2949.
LÓÐARHAFI HNOÐRAVALLA 22.

HNOÐRAVELLIR 20 HAFNARFIRÐI.

Sigurður Þorvarðarson byggingafræðingur bfi.
Teiknistofan Strandgötu 11 220 Hafnarfirði.
STH. teiknistofan ehf. kt. 510298-2769. Kt. aðalhönnuðar: 141250-4189.
Sími: 5651510. Netfang: teiknistofan@simnet.is

| | |
|------------------|--------------------------------|
| Skýringar: | Aðaluppdráttur. |
| Teikning: | Afstöðumynd. |
| Mælikvarði: | 1:500. |
| Undirskrift: | <i>Sigurður Þorvarðarson</i> |
| Blað nr: 1 af 1. | Dagsetning: 23 september 2006. |
| Breytt: | |

AFSTÖÐUMYND MKV. 1:500.