


Grunnmynd 1:100

Samþykkt þann
7 MAR 2007
 Bygginguvaltrúningur Hafnarfirði
 F.h. Jón S. Guðrósón

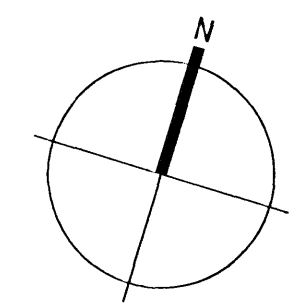


- TAKN**
- GN = Gólfniðurfall
 - ÞN = Þakniðurfall
 - LR = Loftræsting
 - VLR = Vélknúin loftræsting
 - PK = Póstkassar
 - NL = Neyðarfjós
 - BO = Björgunarpop
 - R = Reykskynjar
 - HSL = Handslökkvitæki
 - ÚT = Merktur útgangur
 - BO = Felliðstigi við björgunarpop
 - BR = Brunaslanga
 - St = Stigleiðsla
 - St-ú = Stigleiðsla út
 - Stj = Stjómstöð brunavörðunarkerfis
 - Inntak = Inntak
 - Bilastæði = Bilastæði fyrir fatlaða
 - EI60 = Veggir og hæðaskil
 - EI90 = A-EI60
 - A-EI120 = REI60
 - REI60 = REI120
 - A-REIM120 = E-CS30 = Hurðir
 - EI-CS30 = EI-CS60
 - E30 = Gluggar

BREYTING

Breyting	Dagsetning	Teiknað	Yfirfarið
1	21.01.2007	MC	KR

Vaskur færirst til á baði

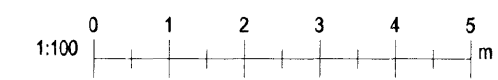

KRark
 Kristinn Ragnarsson arkitekt ehf.
 Suðurlandsbraut 4a - 3. hæð - 108 Reykjavík, Ísland
 S. 564.2255 - Fax. 544.4225
 Kt. 581298.3589 - www.krark.is - krark@krark.is

Hnóðravellir 44
 Hafnarfjörður
 Grunnmynd

Verknúmer:	06070IE	Verkefnastjóri:	MC
Hönnun:	MC.KR	Teiknað:	MC
Yfirfarið:	MC.KR	Samþykkt:	Kristinn Ragnarsson Kt. 120944.2669
Mælikvarði:	1:100	Dagsetning:	28.11.2006
Skrá:	06070IE-A101.dwg	Bláð:	A101