



AÐALUPPDRAÐTUR 1:100


Samþykkt þann  
 16 MAY 2007  
 Byggingafulltrúinn í Hafnarfirði  
 F.h. Jón Sigurðsson

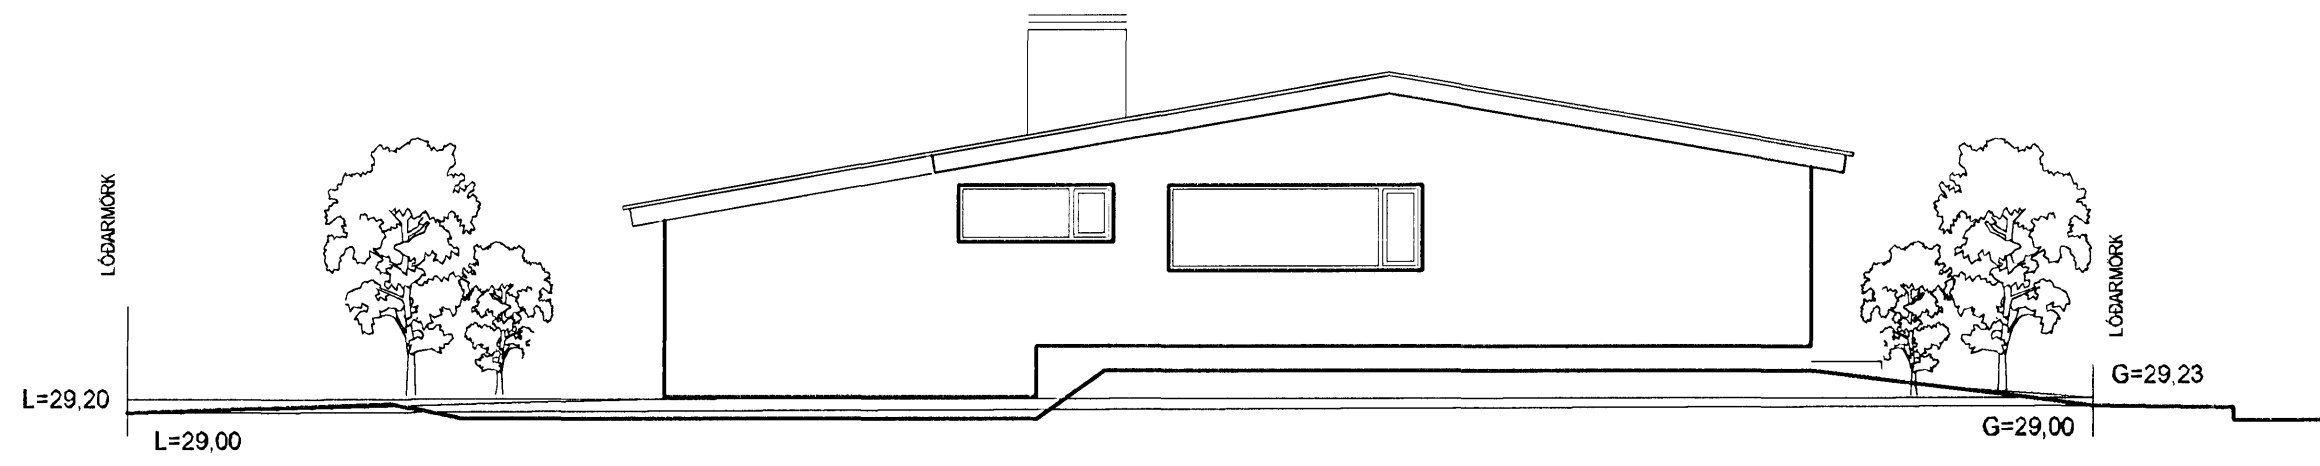


austur

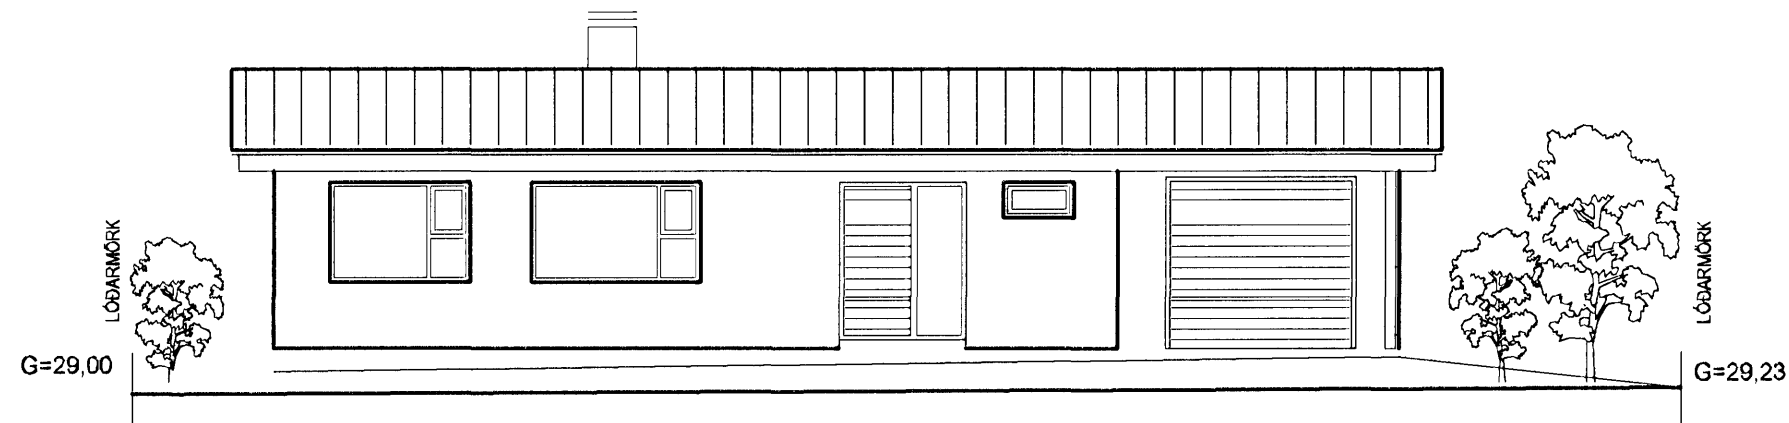

norður

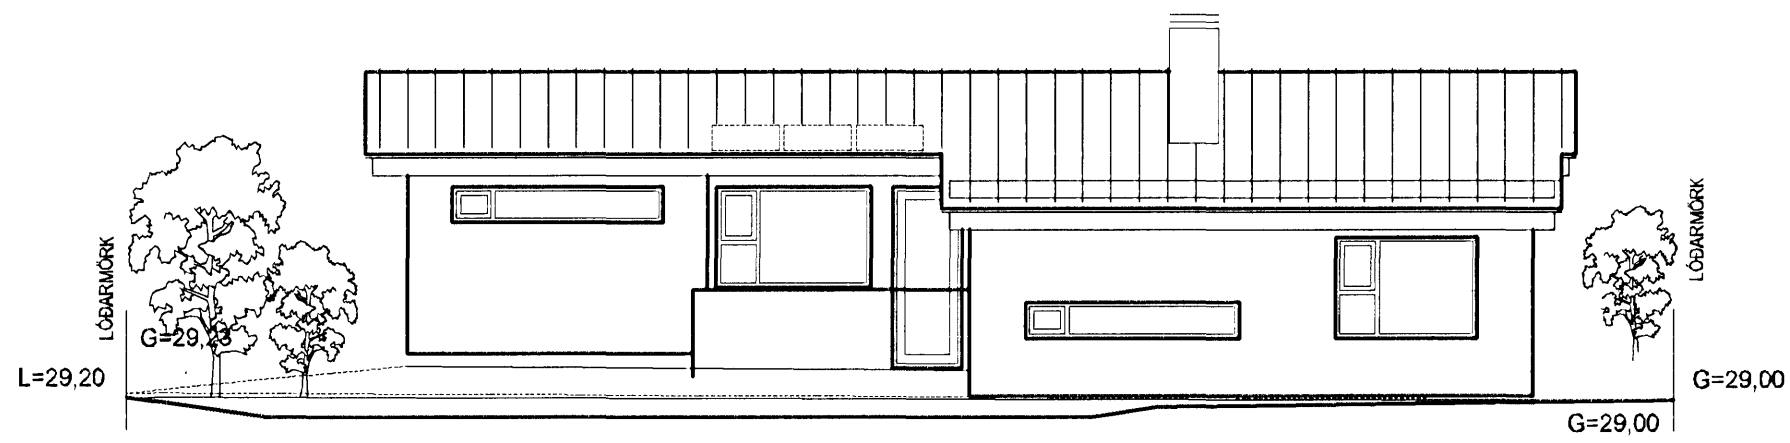

suður

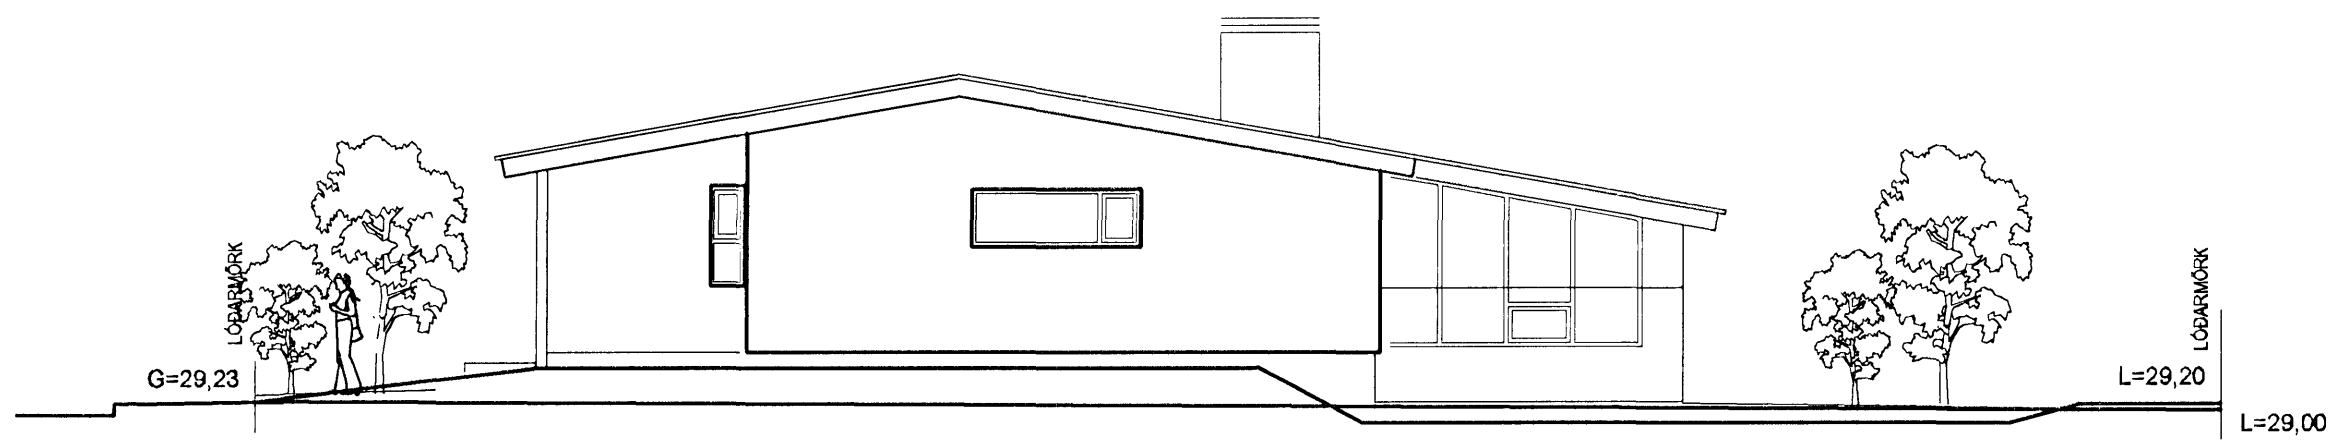

vestur

Breyting 12.05.2007  
 Gólfkóti húss hækkaður um 30 cm  
 Var 29,80 og verður 31,10

Hnoðravellir 24, Hafnarfirði

Aðaluppdráttur  
 Útlit,  
 aðlögun og hæðarsetning í landi.

Hannað: SA	Kvarði: 1:100
Reiknað: SA	Dagss.: 30.03.2007
Yfirfarið: SA	Verk nr.: A 10.2
Breytt:	Teikn. nr.:

Sigurbergur Árnason arkitekt kt. 050656-3229 Norðurvangi 44 - 200 Hafnarfirði sími 820 8283 arkitektinn@simnet.is

*Sigurbergur Árnason*