




VESTURHLIÐ. 1:100

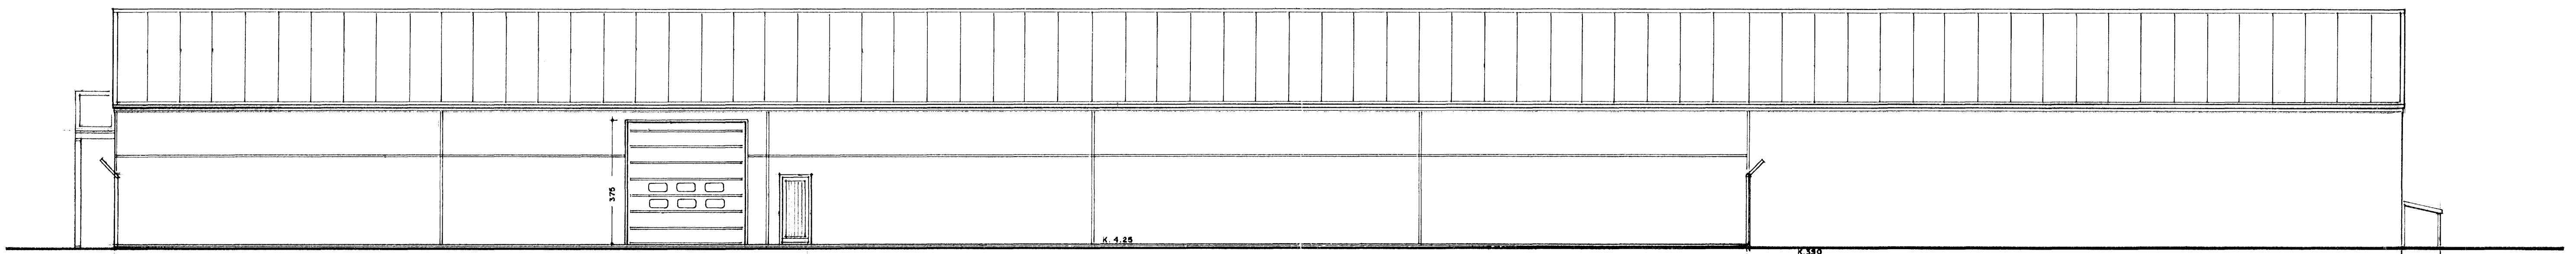


SUÐURHLIÐ. 1:100

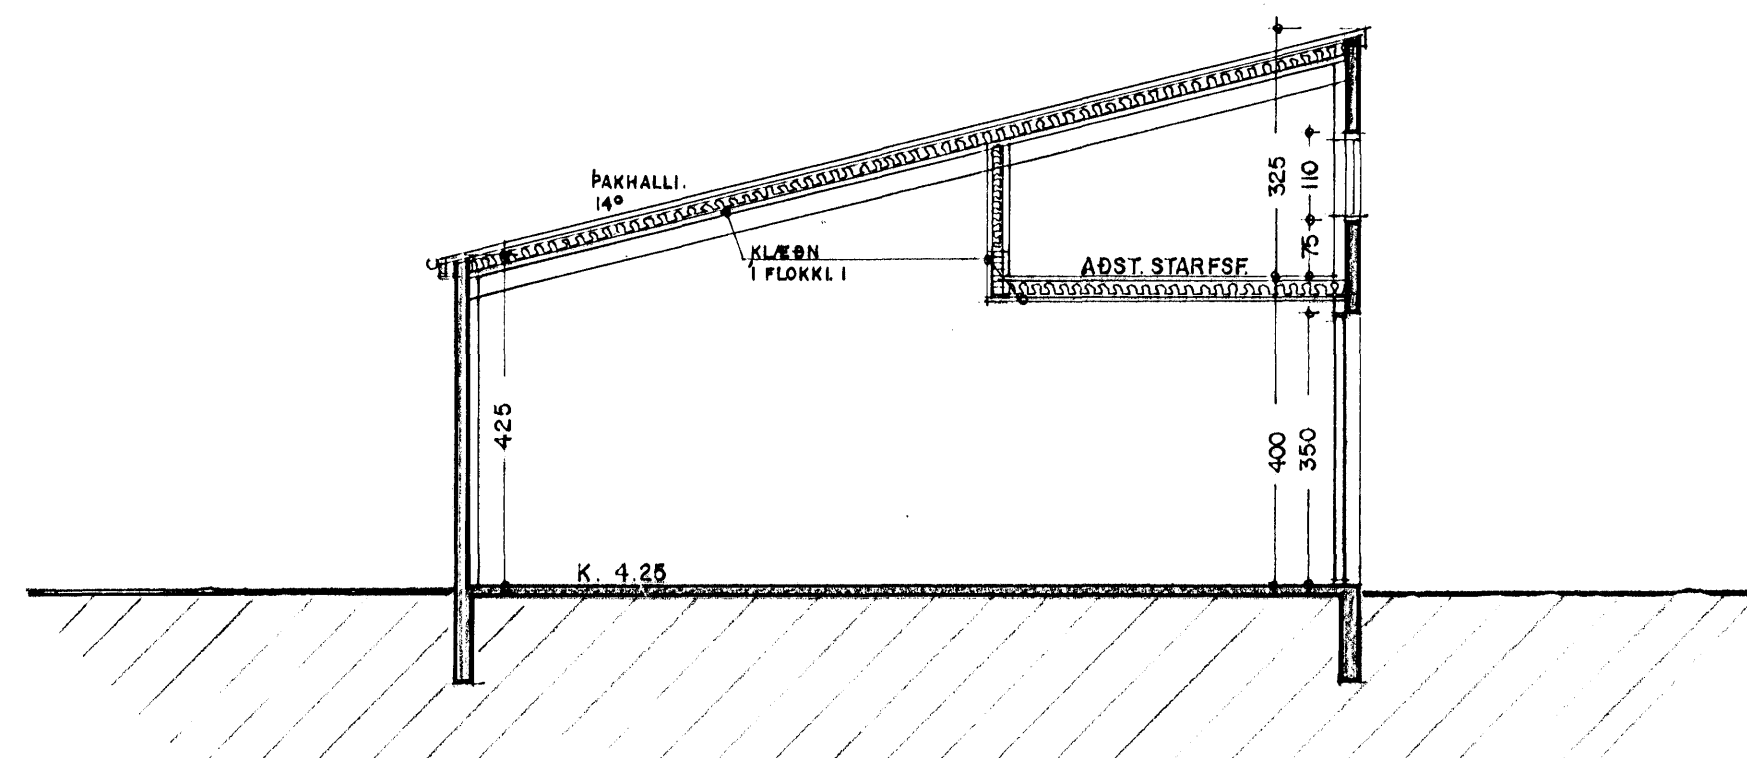

SNEIÐING. A - A 1:100

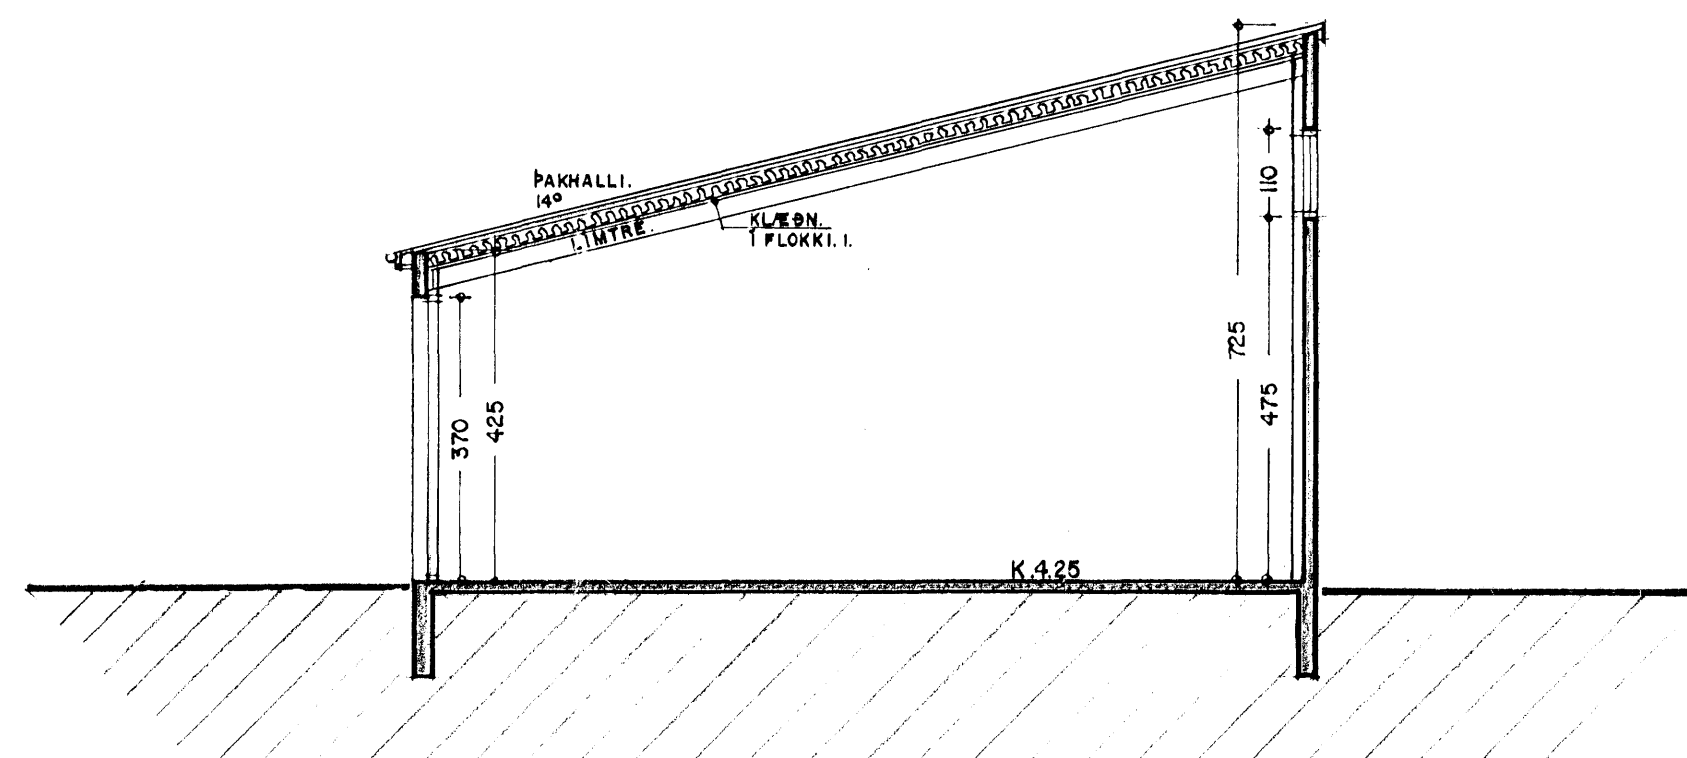

SNEIÐING. B - B 1:100

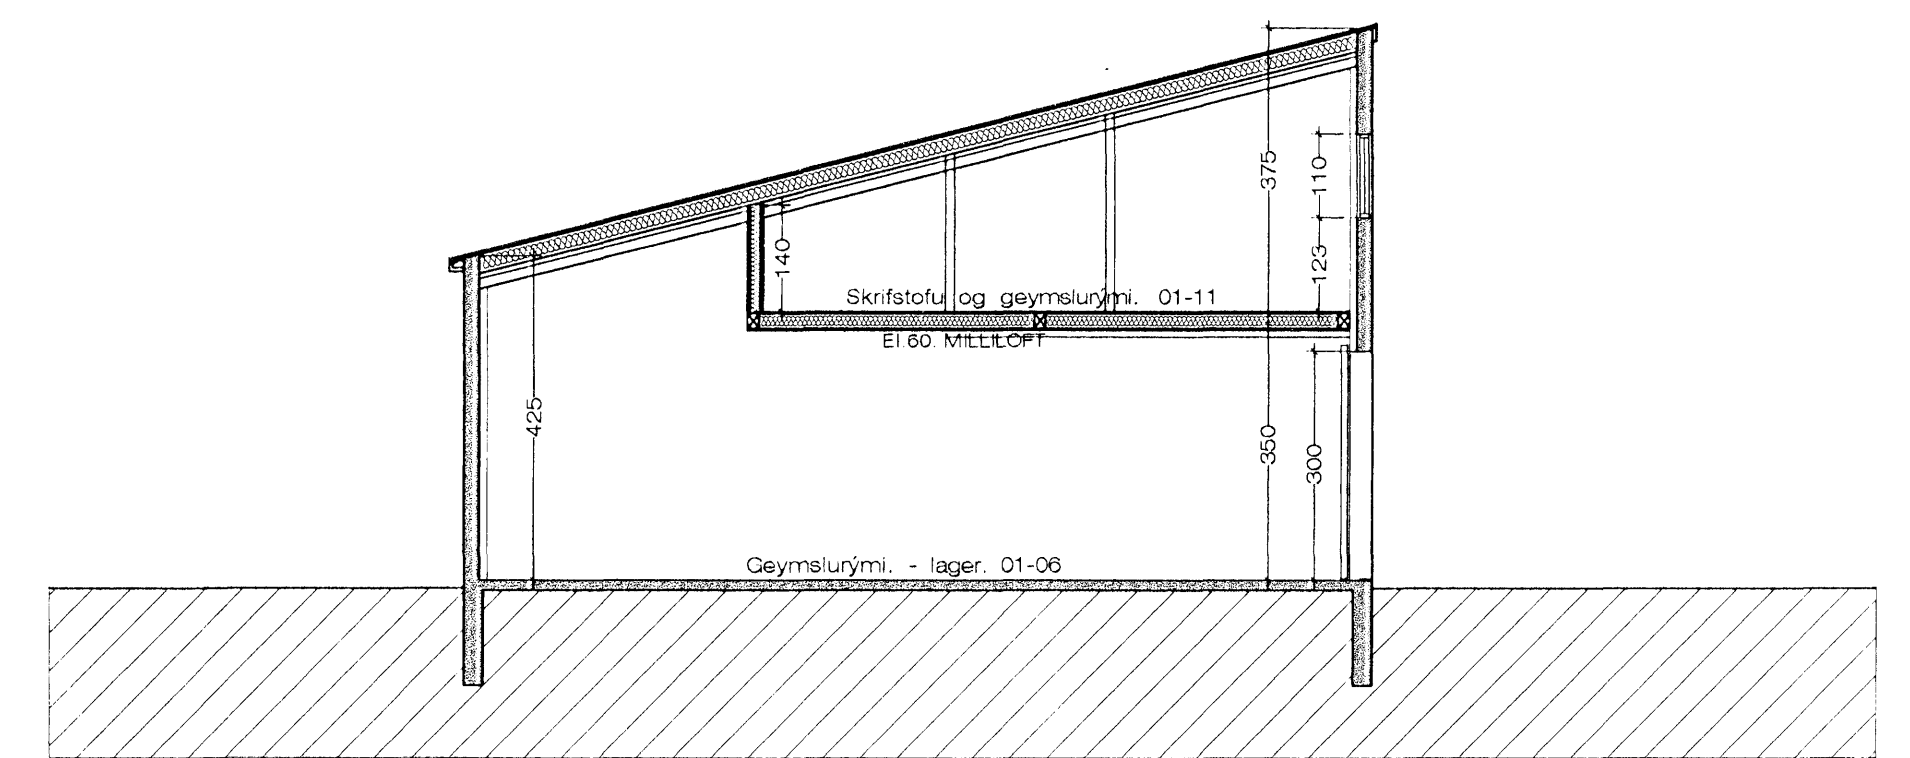

Sneiðing. C - C. 1:100

Breytt. 27.-2.-2007
Sótt er um að aðskilja rými í vesturluta hússins
í sjálfstæða einingu, bæta á hana innkeyrsluhurð og gönguhurðum.
Sótt er jafnframt um að bæta við 2 innkeyrsluhurðum og
2 gönguhurðum á rými 01-05 á norðurhlíð.