


Samþykkt þann  
18 APR. 2007  
Byggingafræðingur í Hafnarfirði  
E.h. Kristján Þorarinsson

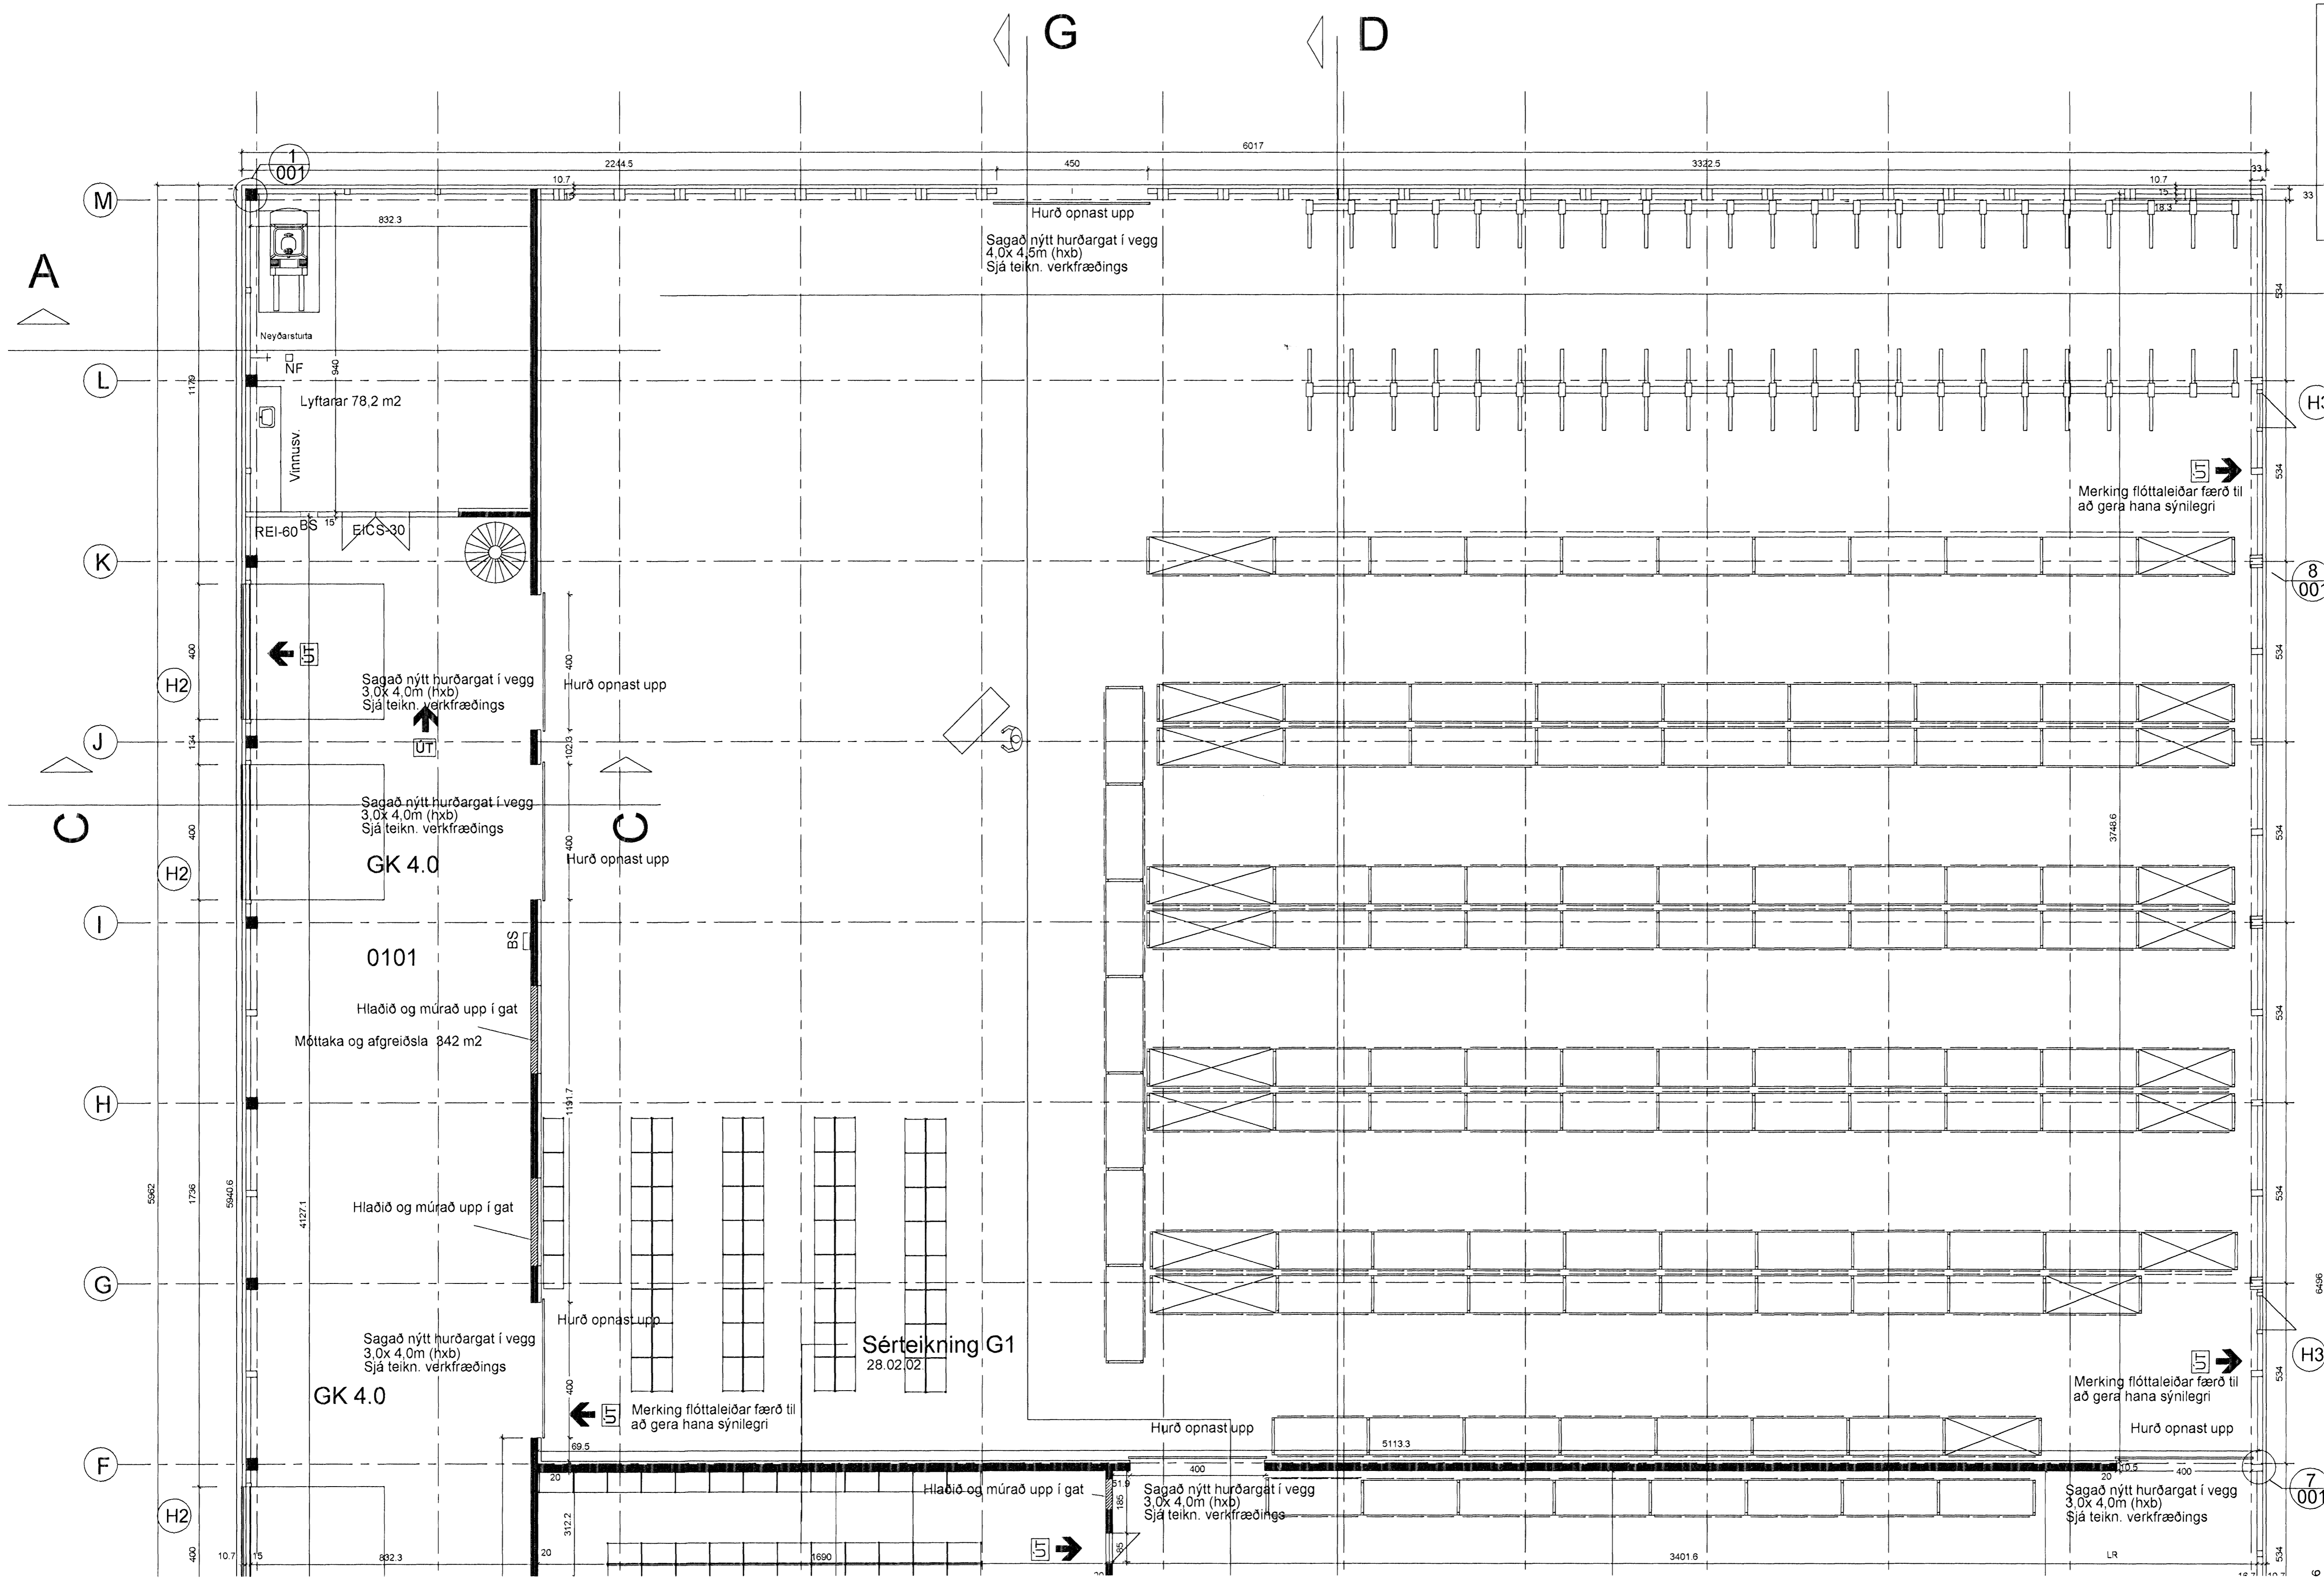

# Grunnmynd 1. hæðar, hluti 1

25. mars 2007  
Bætt við aksturshurðum í sal og aksturshurð á austurgaffli

15. febrúar 2007  
Bætt við 3.6x3.8m (bxb) aksturshurð og 1.0x2.1m gönguhurð á suðurhlíð. Milliveggir fjarlægðir og nýr milliveggur settur upp milli lagars og íónaðarrýmis


15 ágúst 2002  
Umbúðageymslu rými 0102 breytt í kæli, gót söguð í vegg milli kælis og þökkunar. Hurð breytt í móttöku. Móttöku í anddyri breytt.

06. sept. '99 umbúðageymslu í vinnslu, breytt Veggir við saltgeymslu teknir niður

Breytingar 20. des 2001

1. Veggjum breytt í skrifstofu við anddyri.
2. Umbúðageymslu breytt í kæli og milliloft sett inn.
3. kæliverkun breytt í handverkun.

- Skýringar:
- VS-Salerni
  - HL-Handlaug
  - LR-Loftræsting
  - BS-Brunaslanga
  - Flóttaleið
  - Lyfturgöng EI-60
  - Dyr að lyftum EI-30
  - Vatnsúðarakerfi er í öllu húsinu.

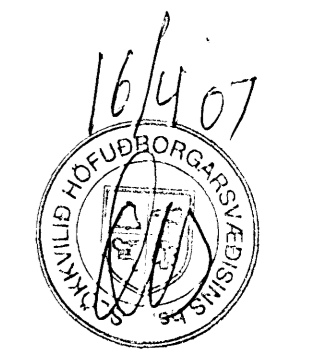

**T11** TEIKNISTOFAN SMÍÐJUVEGI 11  
200 KÓPAVOGI  
S:564 4680 FAX: 564 4681

Verkhelti	MEST. Fornubúðir 5	Mkv.	1:100
Verkhliuti	Grunnmynd 1.hæðar	Dagsetning	07.04.1997
Stefán Halldórsson BFI	Hannað	Stefán Halldórsson	Blað nr. 3 af 10
	Teiknað	Auður Eik	Breytt 25.03.2007