


Samþykkt bann
21 MARS 2007
Byggingafrúnn í Hafnarfirði
F.h. Kristján Þórarinnsson

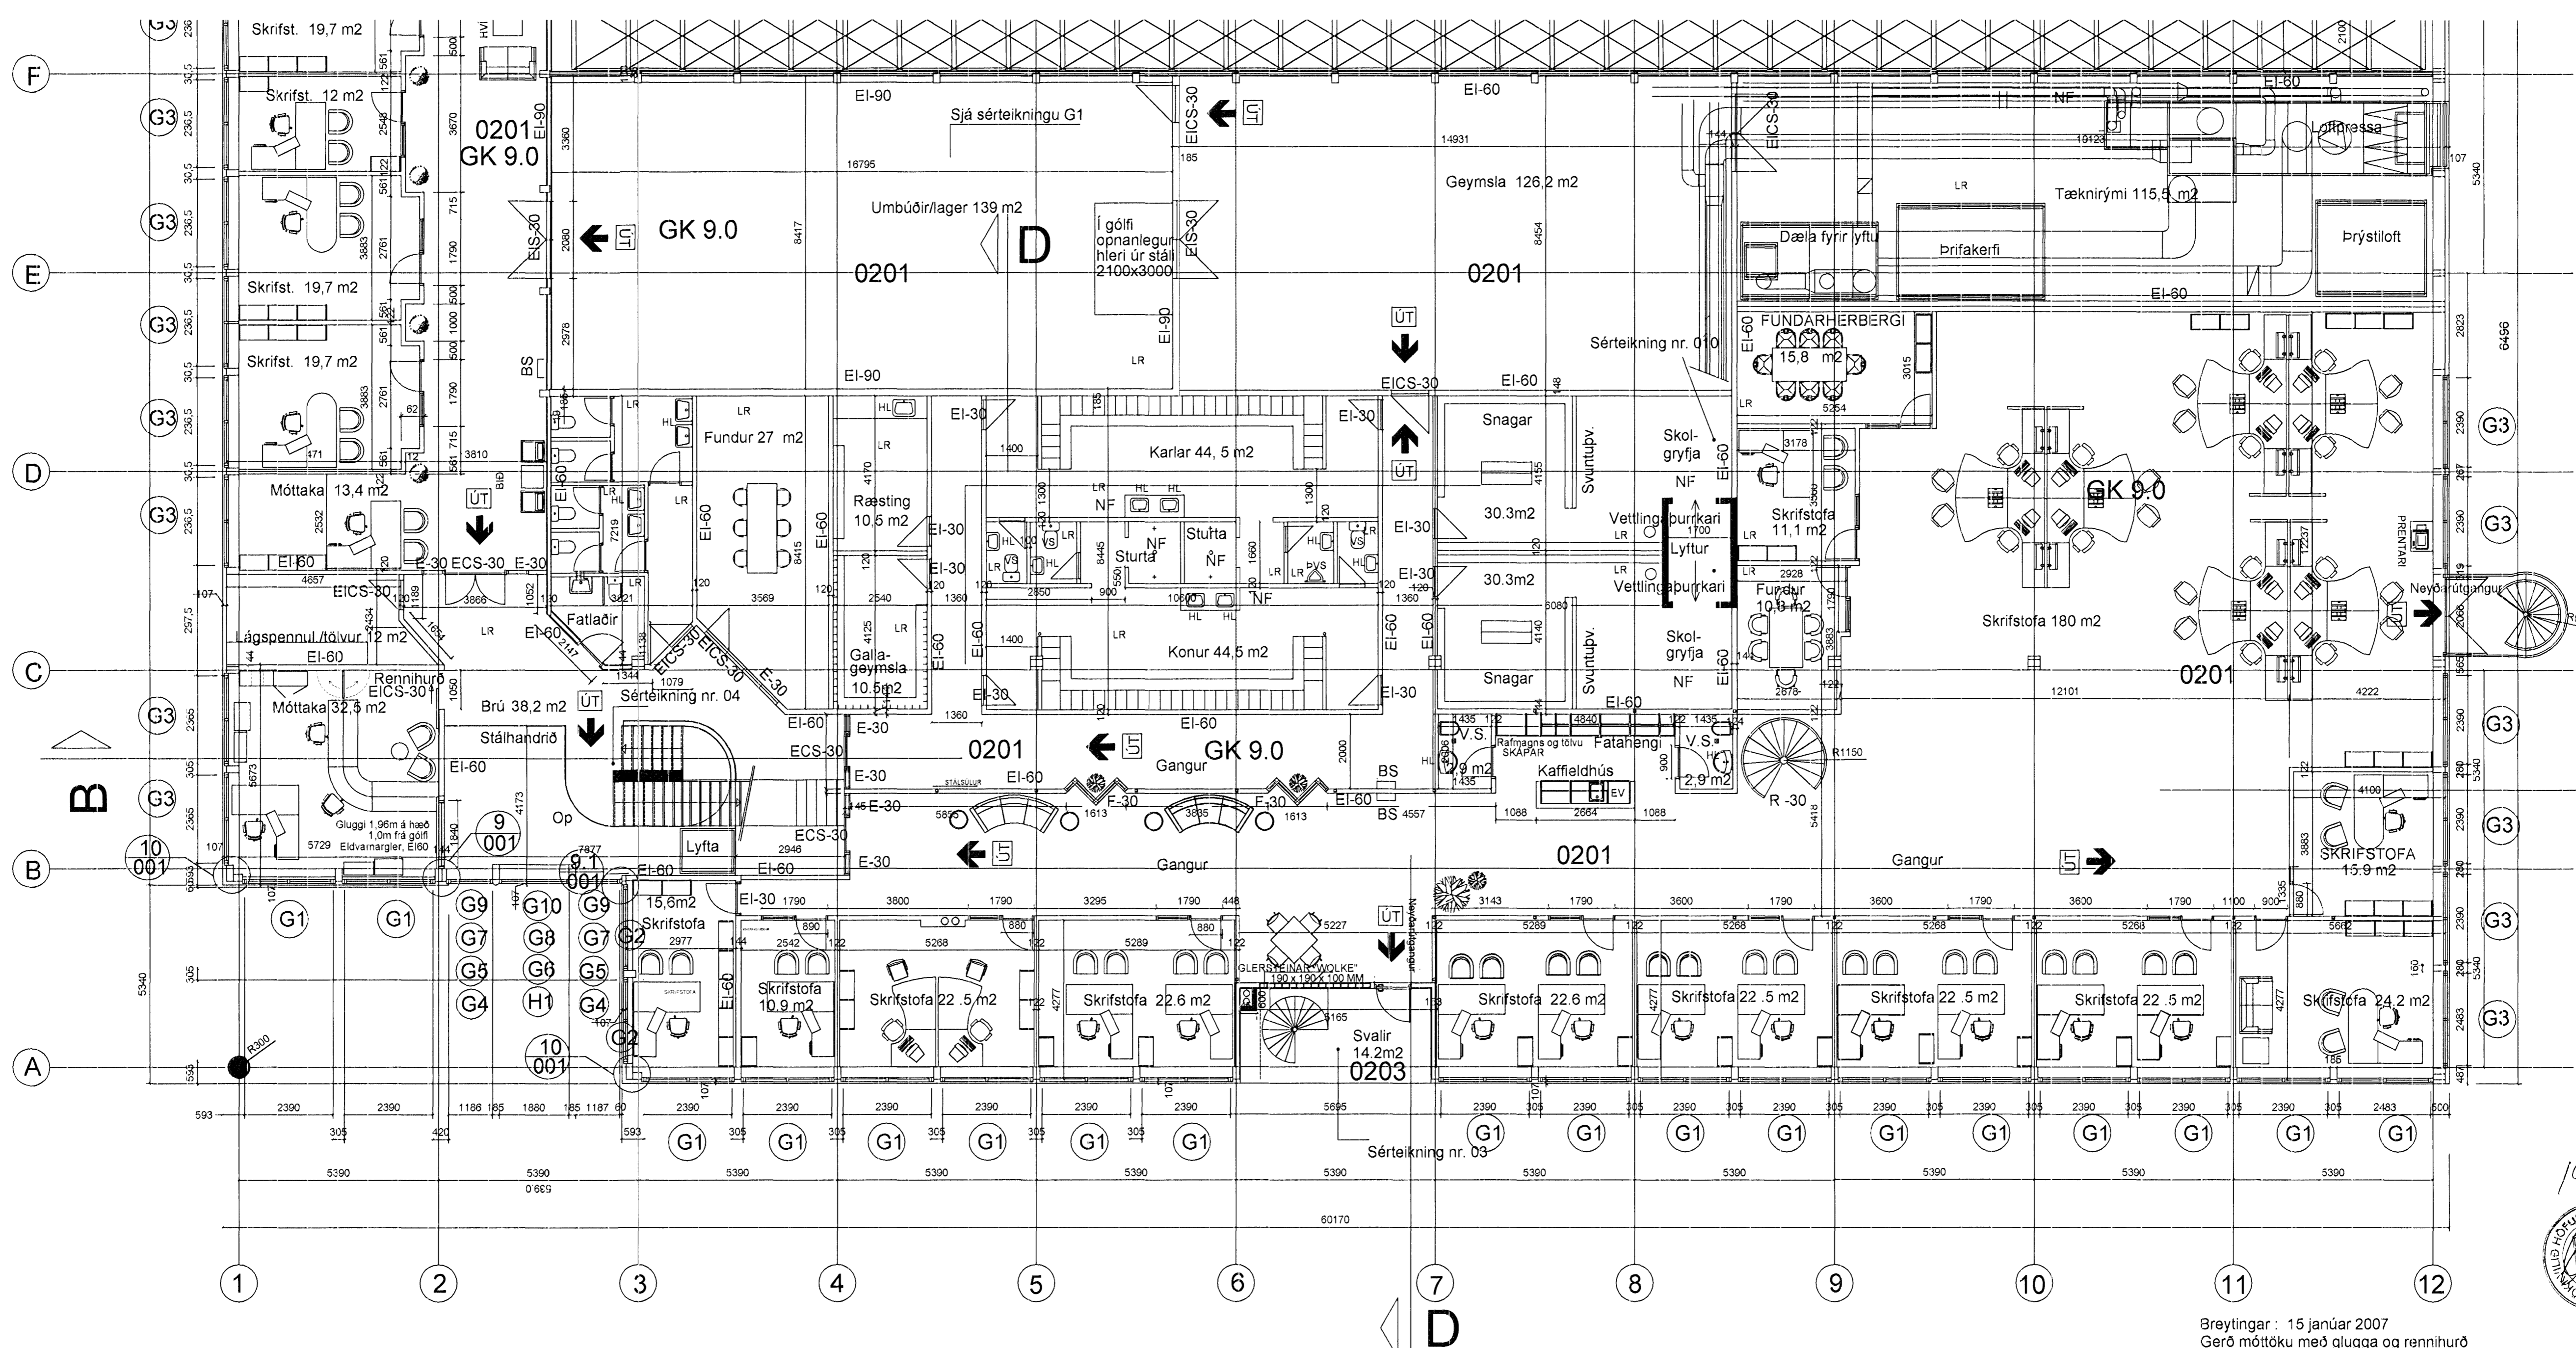

Grunnmynd 2. hæðar, hluti 1

Skýringar:
VS- Salerni
HL- Handlaug
LR- Loftræsting
BS- Brunaslanga
Flóttaleið
Reyklosun
Lyftugöng REI-60
Dyr að lyftum EI-30
Vatnsúðunarkerfi er í öllu húsinu.

Breytingar : 15 janúar 2007
Gerð móttöku með glugga og rennihurð
Breytingar : 15 nóvember 2006
Flóttaleiðum breytt í mótuneyti
Breytingar : 15 ágúst 2002
Milliloft sett í umbúðalager í kóta 9.0.

Breytingar : janúar 2000
Bætt við skrifstofum í vesturenda.
Bætt við skrifstofum á 3 hæð. Bætt við stiga í stigahúsi milli 2 og 3 hæða
Kaffiástaða flutt á þriðju hæð, Lyfta í anddyri
Bætt við flóttaleið við norðurhlíð

T11 TEIKNISTOFAN SMÍÐJUVEGI 11
200 KÓPAVOGI
S: 564 4680 FAX: 564 4681

Verkheiti SÍF Birgðast. Fornubúðir 5 Mkv. 1:100
Verkhúti Grunnmynd 2. hæðar Dagsetning 07.04.1997
Stefn Hallsson BFI Hannað Stefán Hallsson Blað nr. 4 af 10
Teknað S.H 180454-3579Breytt 28.01. 2000

19/3 '07