



Samþykkt þann  
18 APR. 2007  
Dýggjafulltrúiinn Hlífur  
F.J. Kristján Þórnason

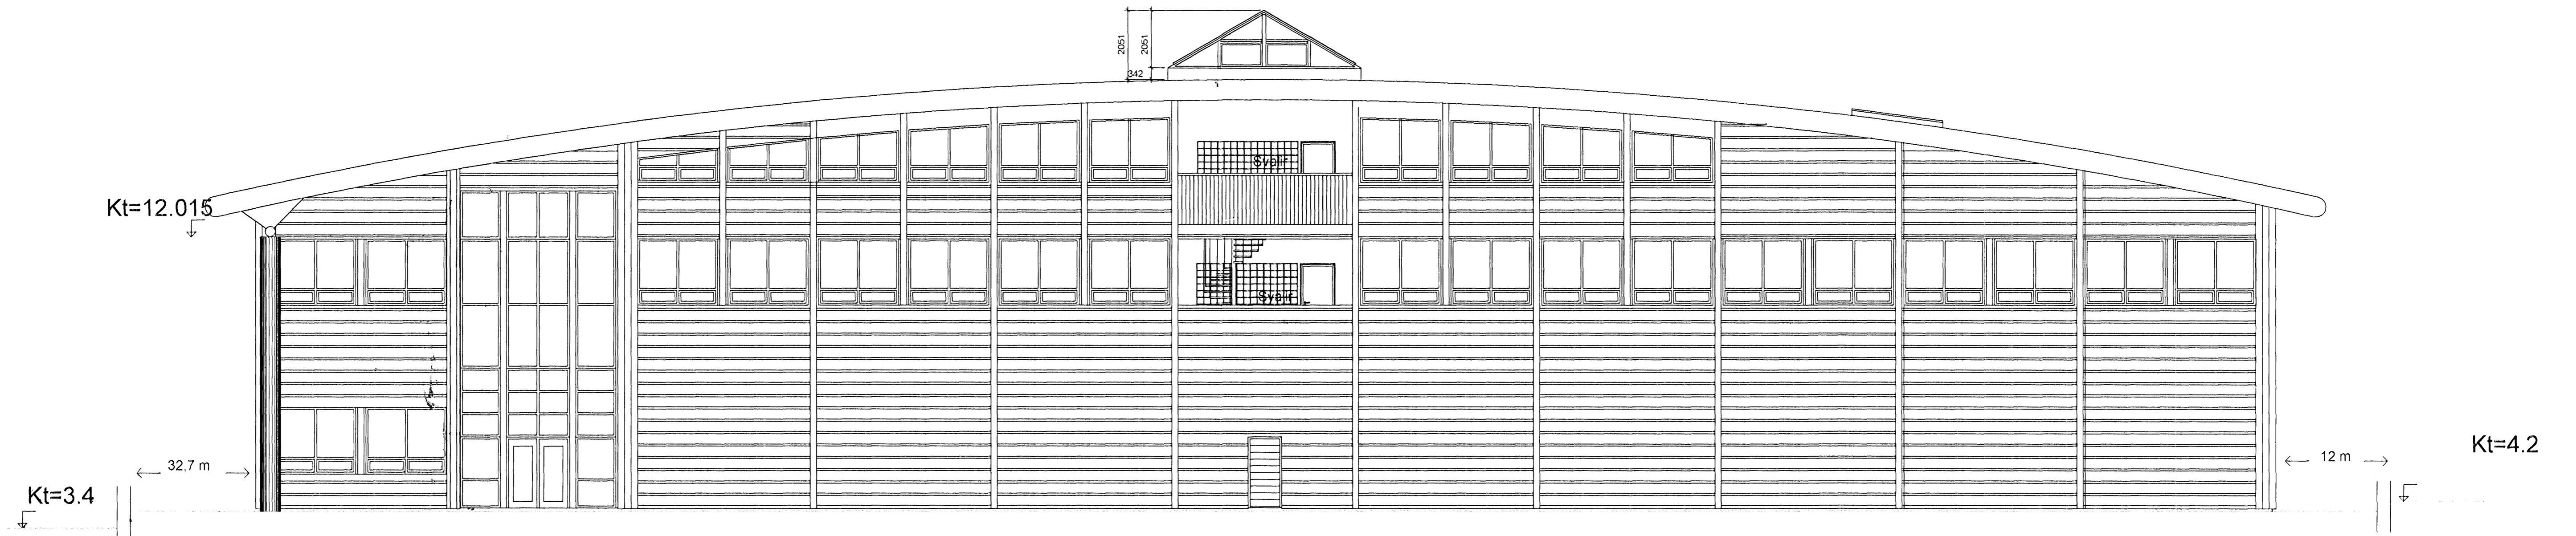

Vestur

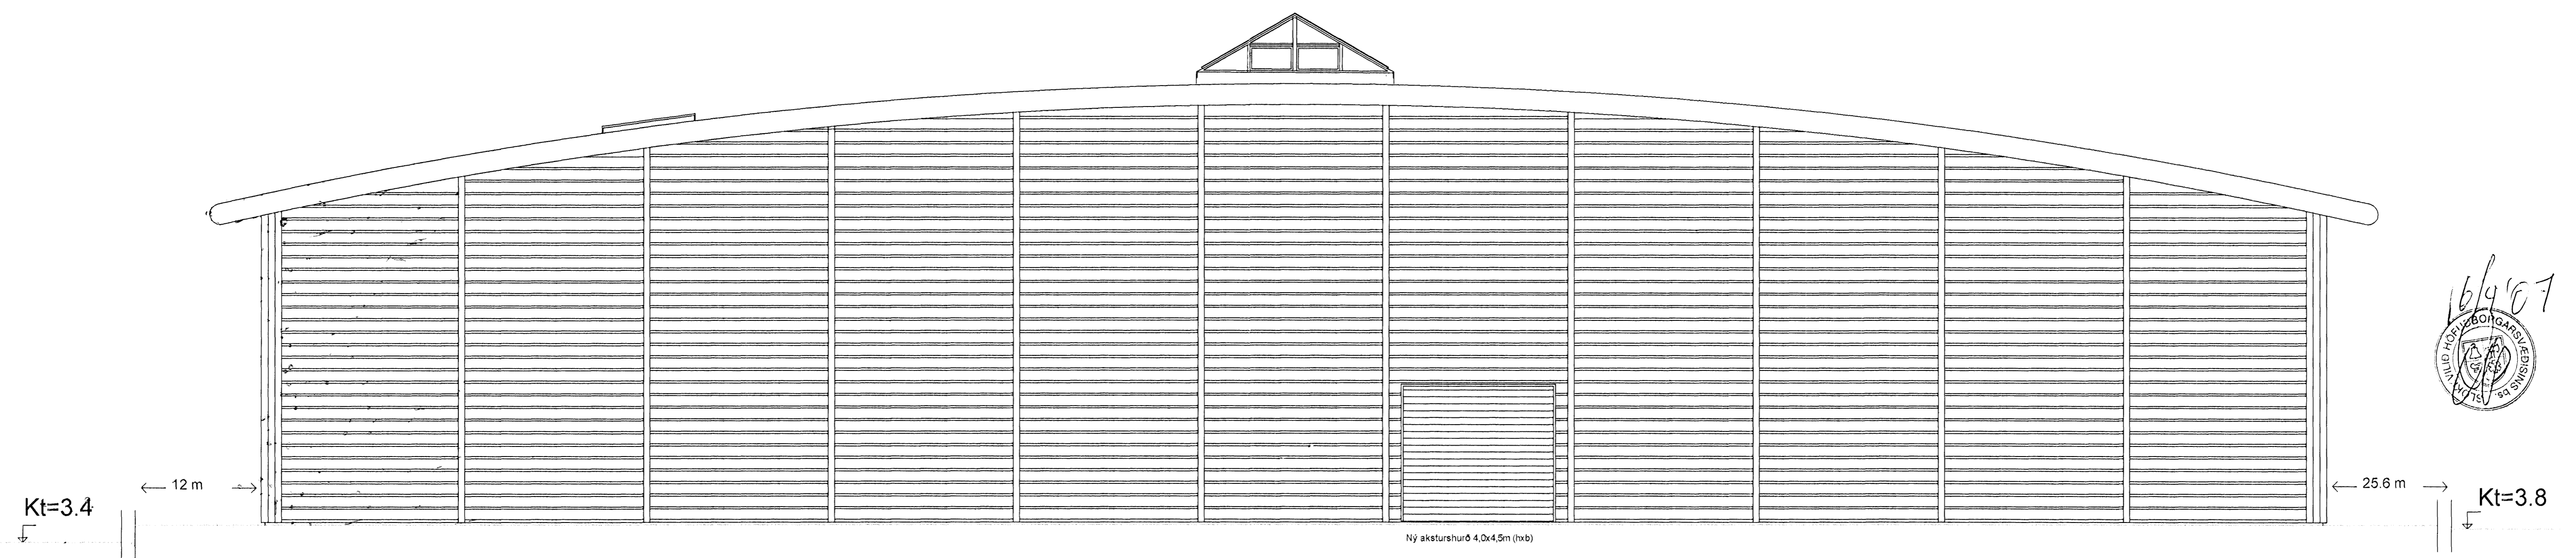

Austur

Breytingar:  
25.03.2007 Bætt við aksturshúð á austurgalli  
02.02.2000 bætt við gluggum á vesturhlíð, bætt við neyðarstiga  
Ofanljós sett á þak

**T11** TEIKNISTOFAN SMÍÐJUVEGI 11  
200 KÓPAVOGI  
S: 564 4680 FAX: 564 4681

Verkefni SÍF Birgðast. Fornubúðir 5 Mkv. 1:100  
Verkhúti Útlit, austur og vestur Dagsetning 07.04.1997  
Stefán Hallsson BFI Hannað Stefán Hallsson Blað nr. 7 af 10  
Teiknað SH 180454-3579Breytt02-02 2000