
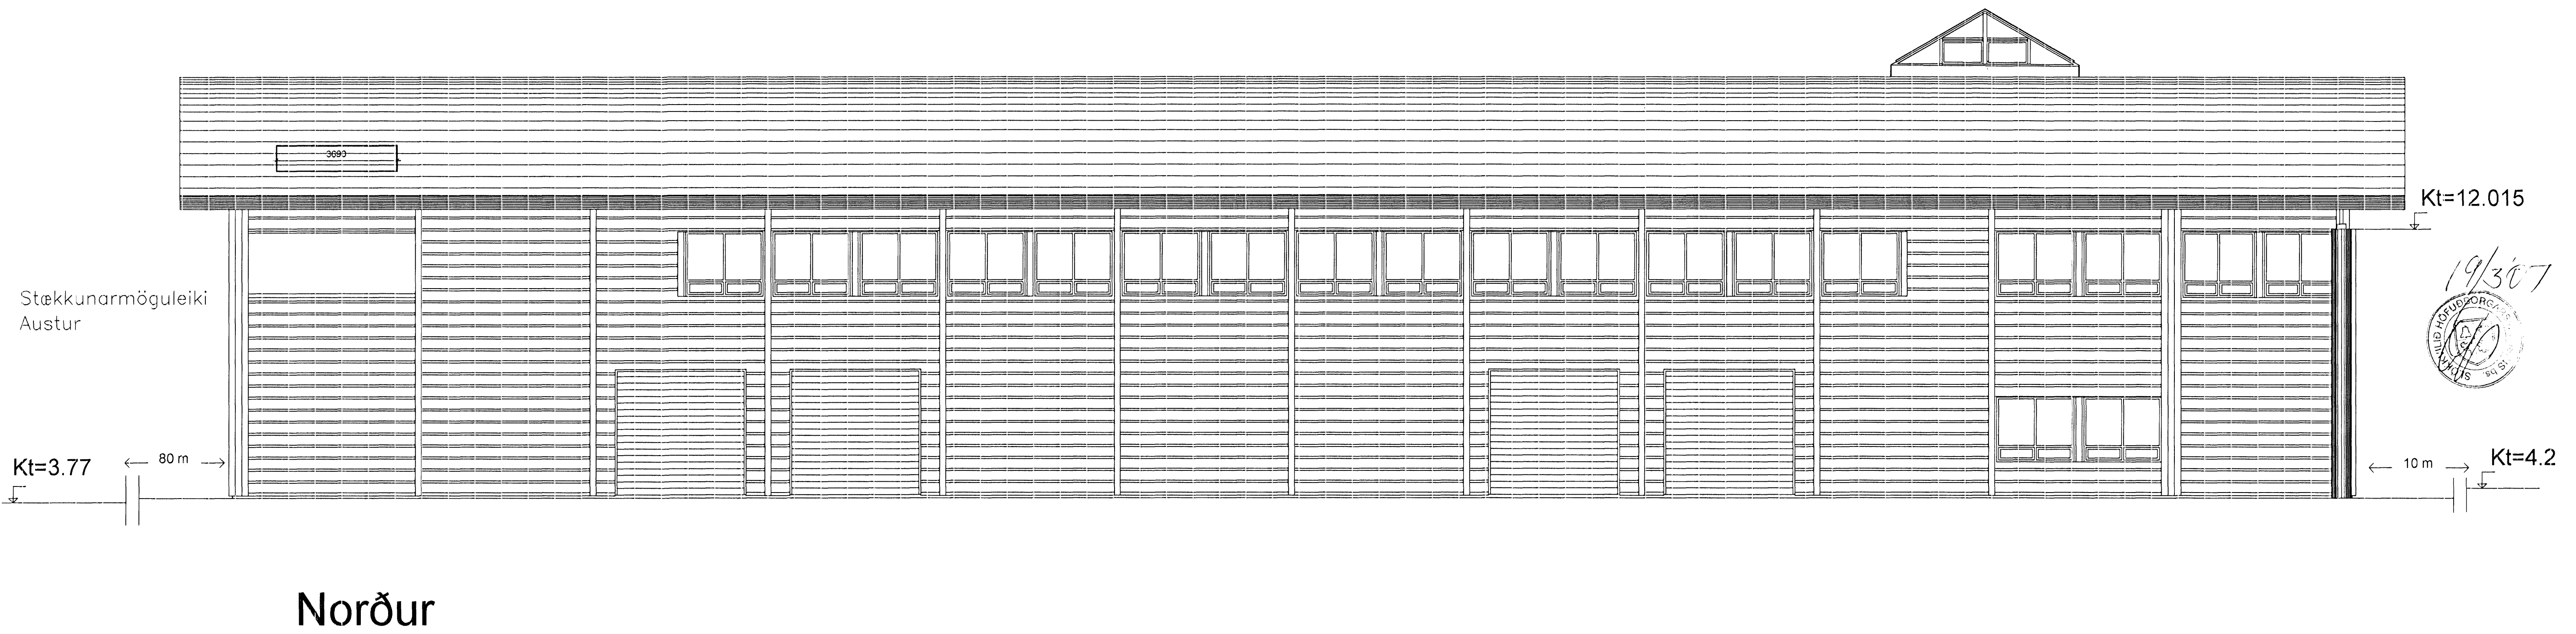


Samþykkt bann
21 Mars 2007
Byggingafultrúinn í Hafnarfirði
F.h. Kristján Þorarinsson

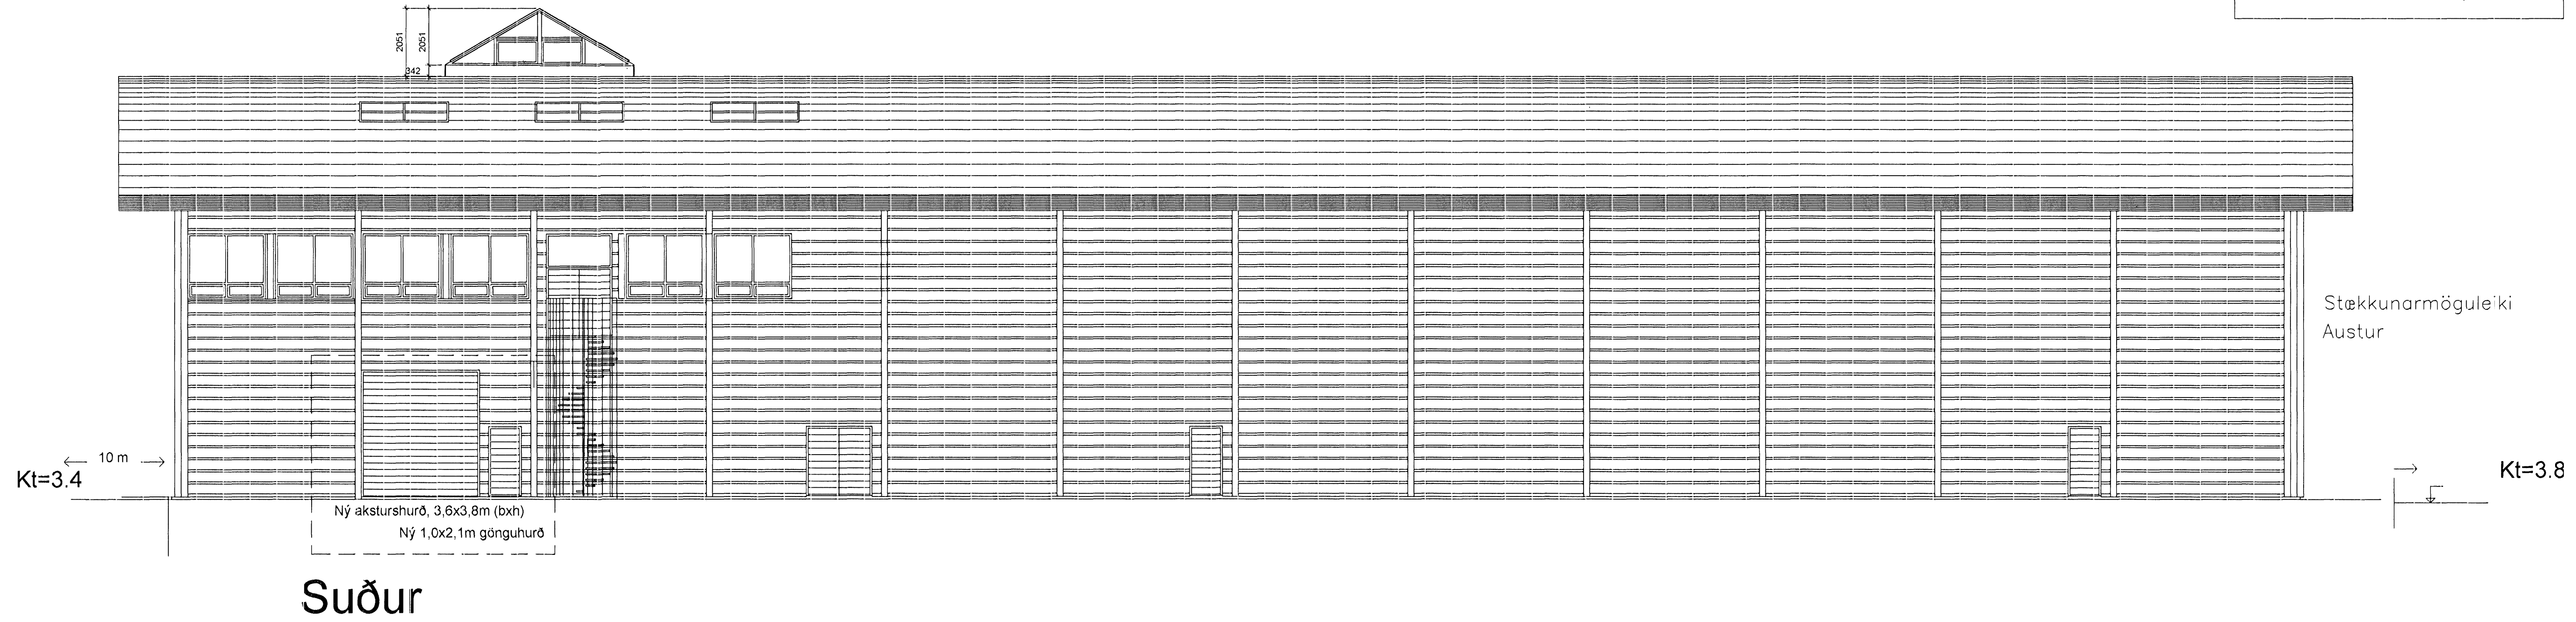

Breytingar:
02.02.2000 Bætt v.ó gluggum á norðurhlíð, nýr neyðarstigi
Ofanljós sett á þak
15.02.2007 Bætt v.ó 3,6x3,8m (bxh) aksturshurð og 1,0x2,1m gönguhurð á suðurhlíð
Milliveggir fjarlægðir og settur nýr milliveggur milli lagars og iðnaðarjónis

Sel. Heim

T11 TEIKNISTOFAN SMÍÐJUVEGI 11
200 KÓPAVOGI
S: 564 4680 FAX: 564 4681

Verkhéiti	Fornubúðir 5	Mkv.	1:100
Verkhúti	Útlit, norður og suður	Dagsetning	07.04.1997
Stefán Halldórsson BFI	Hannað Stefán Halldórsson	Blað nr.	8 af 10
	Teiknað SH 180454-3579	Breytt	15.02.2007