


GRUNNMYND 1. HÆÐAR

BREYTINGAR

nr.	dags.	lýsing
A.	08.04.05.	Bætt er við íbúð á 1. hæð. Sorptunnugæmsla flutt á bílastæði. Rampi á bílplani að bilagæmslu. HELLULÖGN við norðurgæði.
B.	25.04.05.	Breyttar brunamerkingar. Neyðarlöngangur frá bilagæmslu.
C.	12.04.06.	Neyðarlöngangur frá bilagæmslu.
D.	19.11.06.	Skilgreining á einkaafnotarétti íbúðaleiganda 1. hæðar á hluta lóðar.

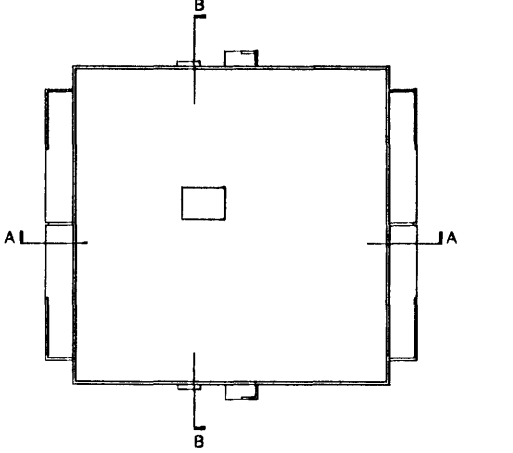

BERJAVELLIR 1 HAFNARFIRÐI

ADALUPPRÁTTUR

GRUNNMYND 1. HÆÐAR

VERK: 04-020
KVARD: 1-100
DAGS: 22.02.05
TEIKN: Ó.SÍG

TEIKN NR.: 101