


LÓÐARMYND 1:200

BREYTINGAR
nr. dags. lýsing.
D. 19.11.06 Skilgreining á einkaafnotarétti íbúðaelgaenda 1 hæðar á hluta lóðar

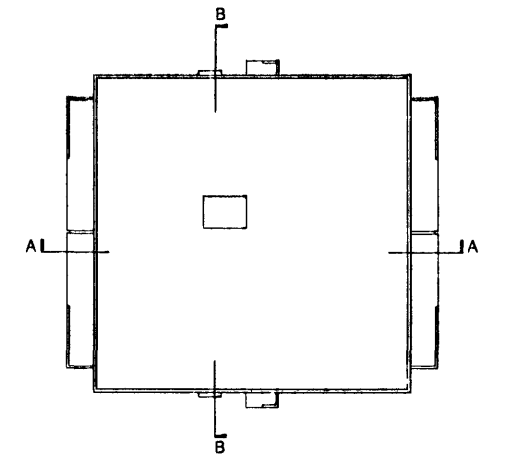

BERJAVELLIR 1 HAFNARFIRÐI
ADALUPPDRA'TTUR
LÓÐAMYND
TEIKN NR.: 110

VERK: 04-020
KVAFR.D.: 1-200
D.A.G.S.: 20.04.05
T.E.I.K.N.: Ó.S.I.G.