



Byggingarfulltrúi
samþykkt erin. 10.
28 FEB 2007


Byggingarfulltrúi Hafnarfirði
Frl. Kristín Þórunnsson

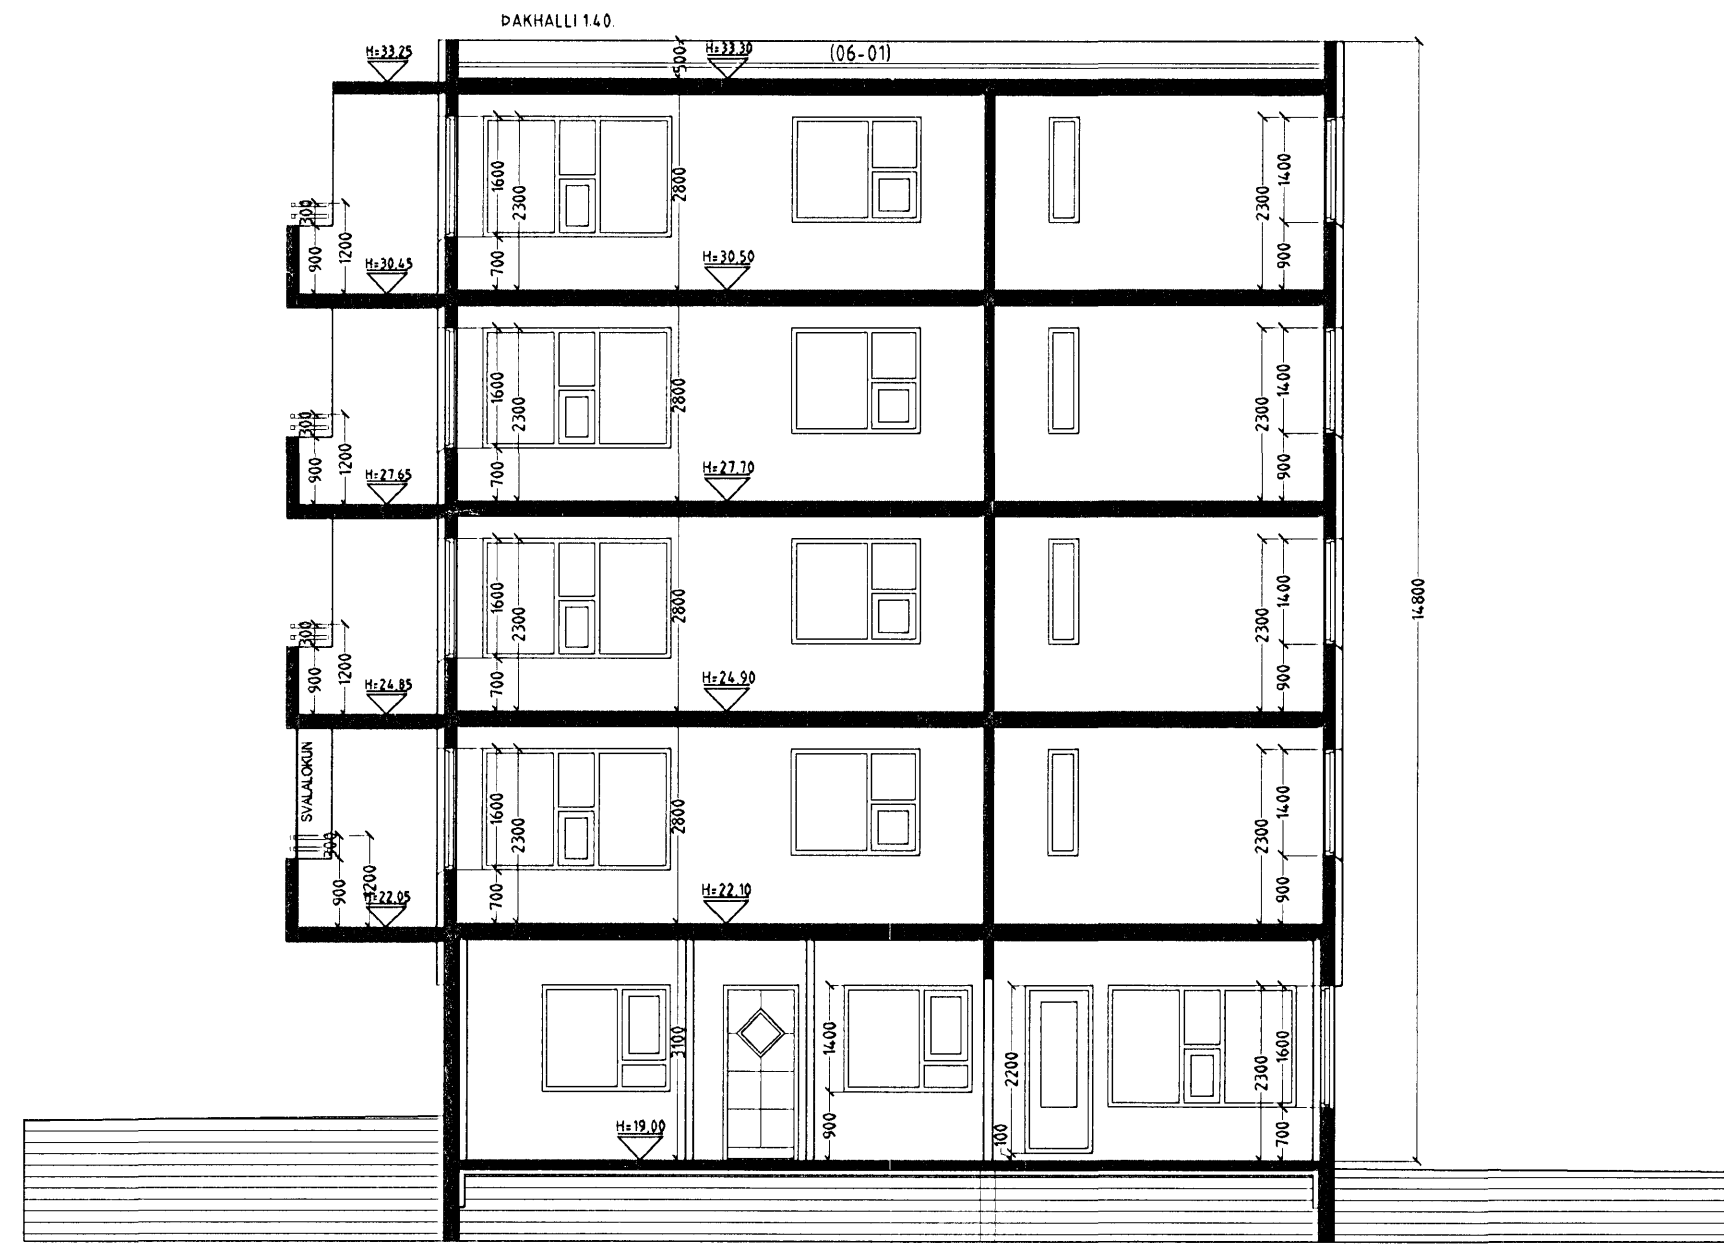


SNID A-A MKV. 1:100.

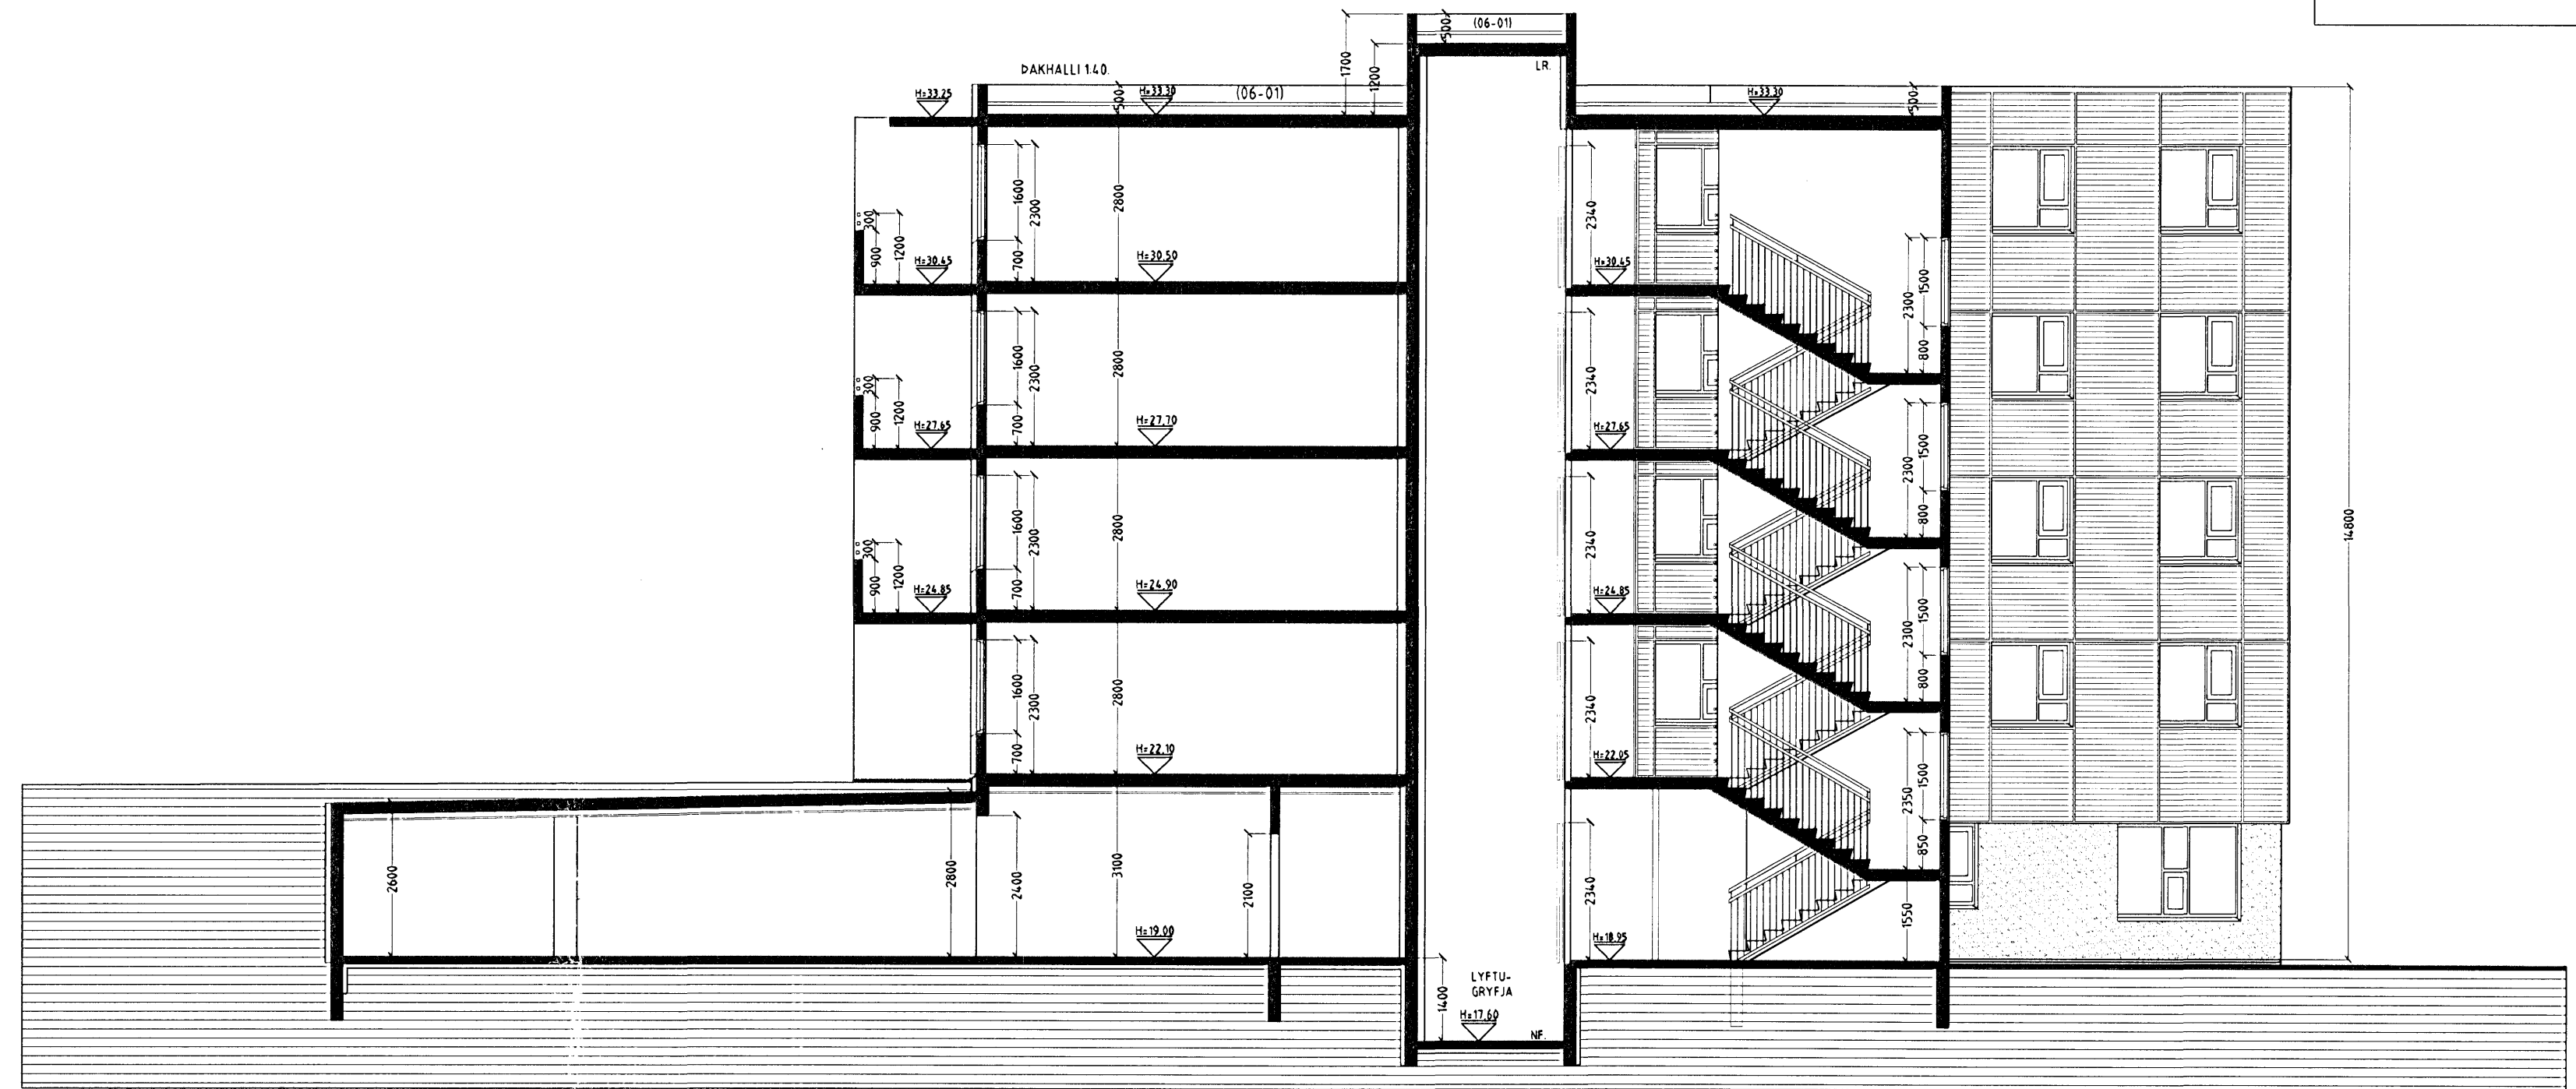

SNID B-B MKV. 1:100.

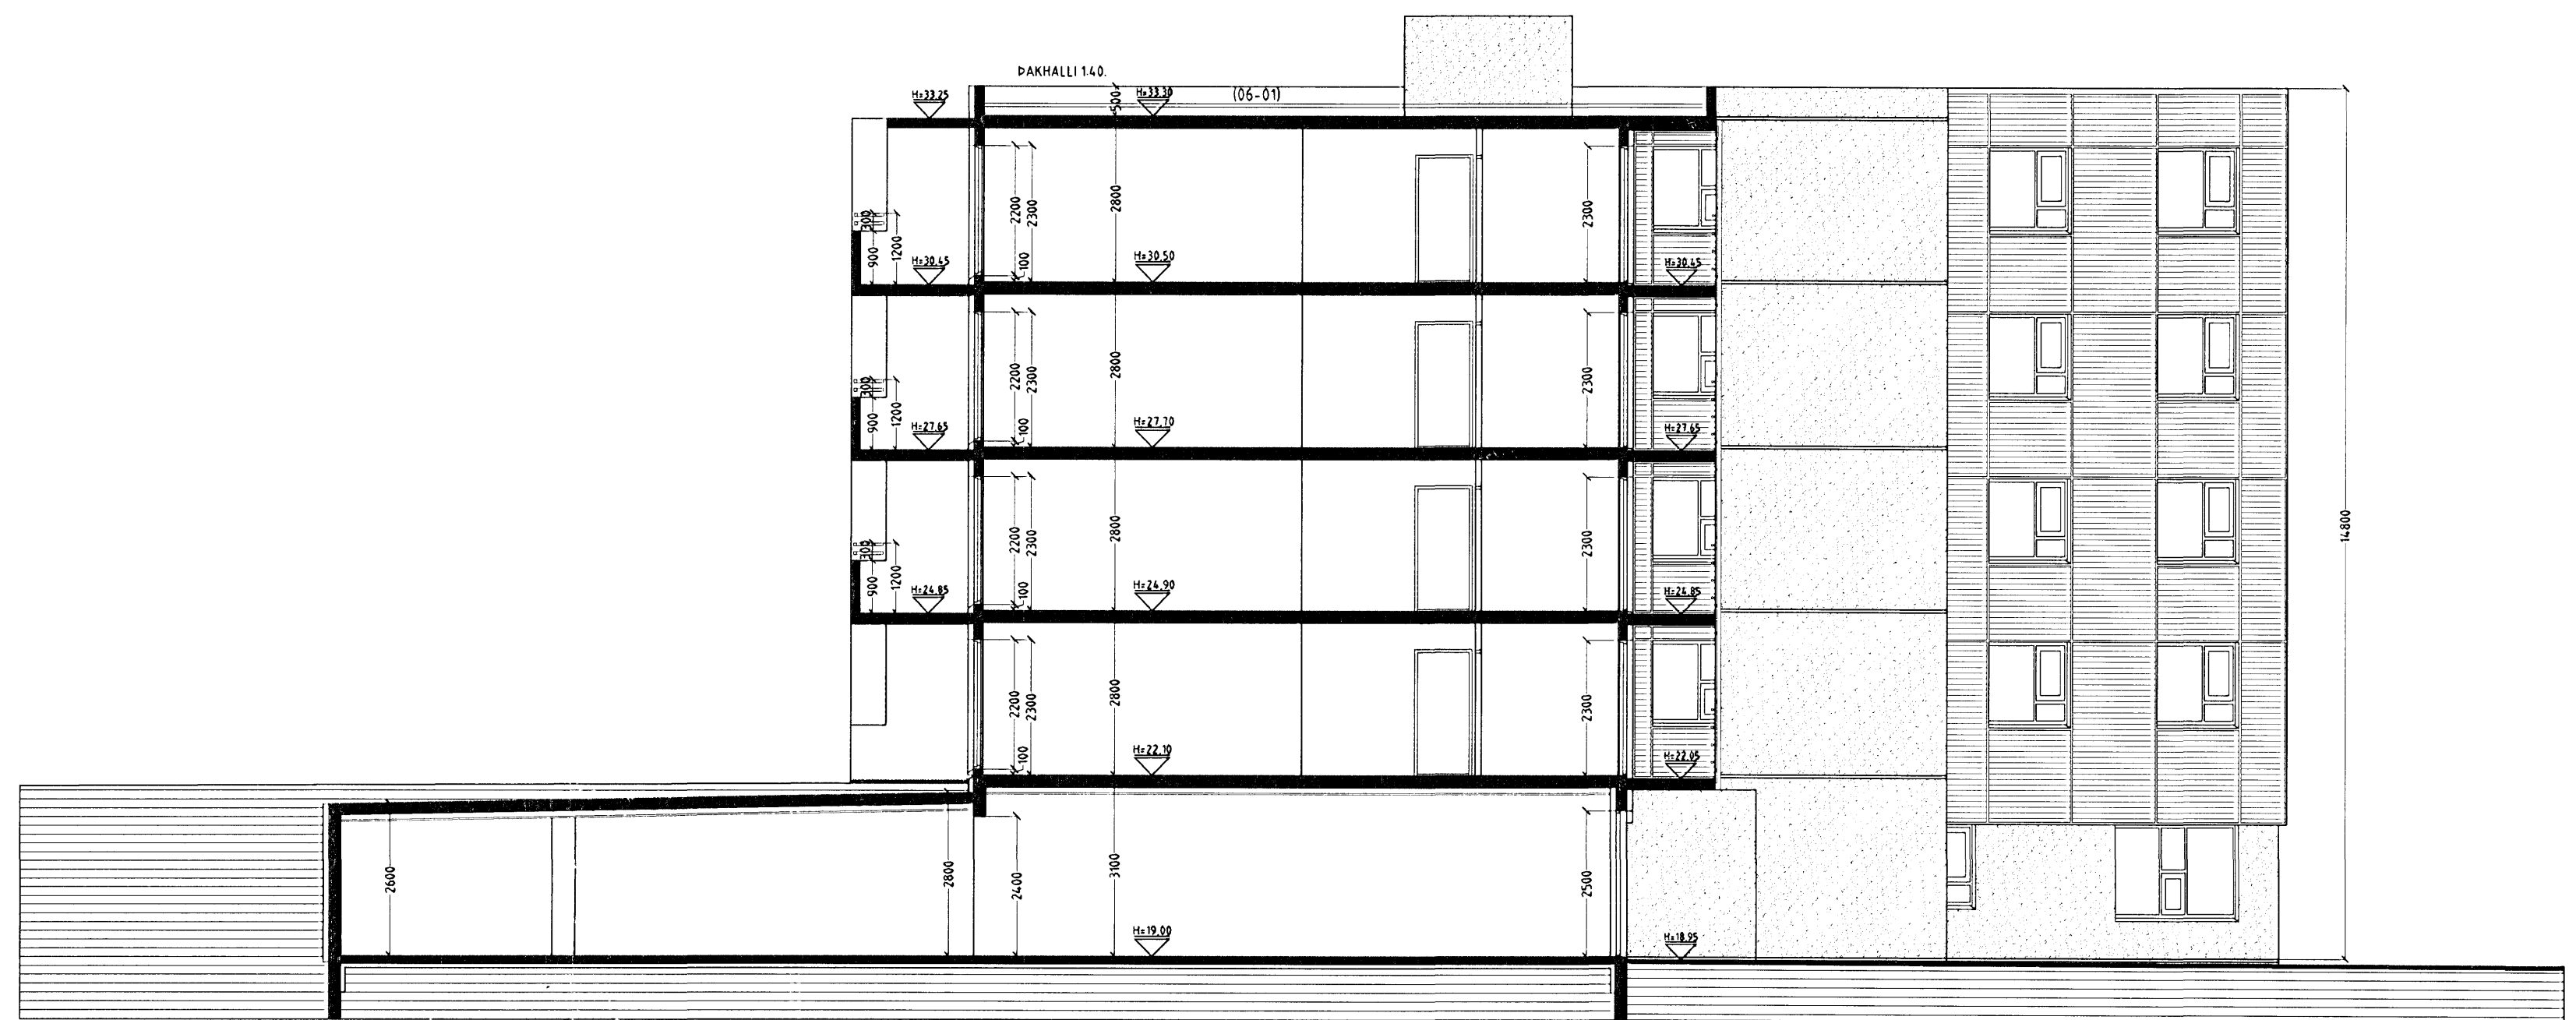

SNID C-C MKV. 1:100.

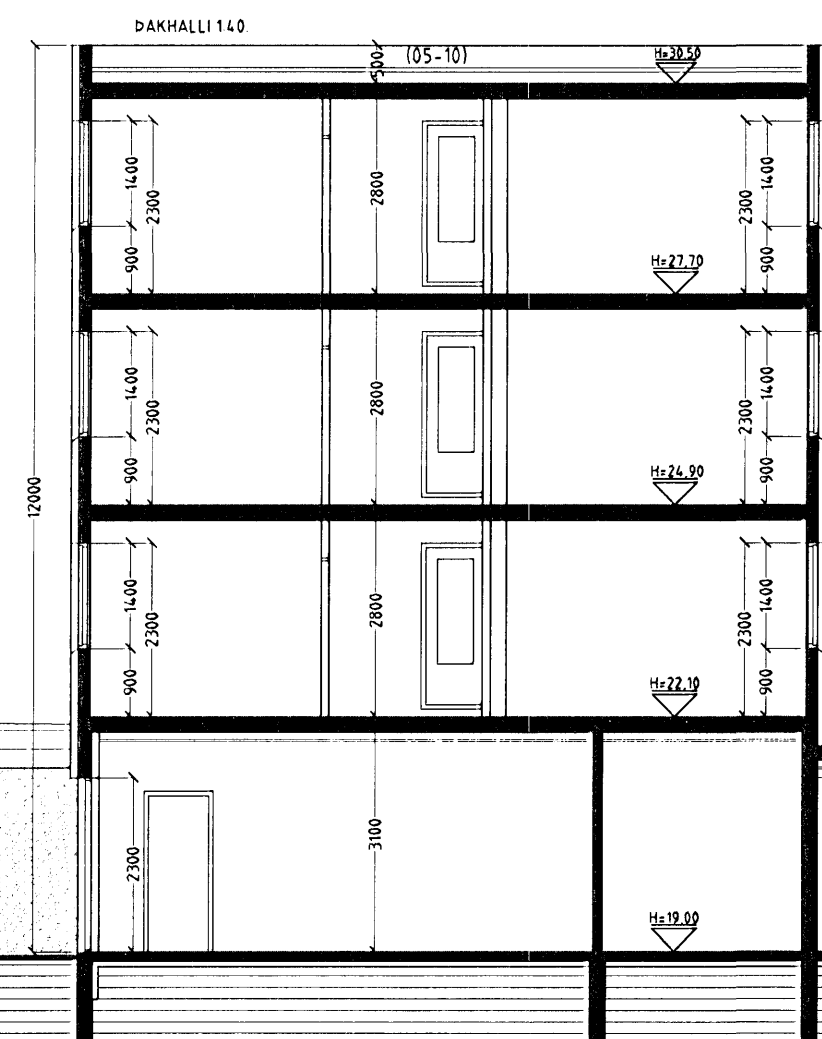

SNID D-D MKV. 1:100.

Varðandi frekari málsetningar, sjá sérteikningar aðalhönnuðar í mkv. 1:50.
Séruppdrættir skulu unnir þegar aðaluppdrættir hafa verið samþykktir af byggingaryfirvöldum.

BERJAVELLIR 2 HAFNARFIRÐI.

Sigurður Þorvarðarson byggingafræðingur bfl.
Teiknistofan Strandgötu 11 220 Hafnarfirði.
Sími 5651510. Netfang: teiknistofan@islandia.is
STH, teiknistofan ehf. kf. 510298-2769. Kf. aðalhönnuðar: 141250-4189.

| | |
|--------------|---|
| Skýringar: | Aðaluppdráttur. |
| Teikning: | Snidmyndir. |
| Mælikvarði: | 1:100 |
| Undirskrift: | 11/107 [Signature] |
| Blað nr.: | 6 af 10 |
| Breytt: | Svalatökun íbúðar 02-01 teiknuð Dags. 10.01.2007. |

Dagsetning: 30 september 2002.