BERJAVELLIR 2 HAFNARFIRÐI.

Byggingarfulltrúi samþykkir erindið.
28 FEB 2007

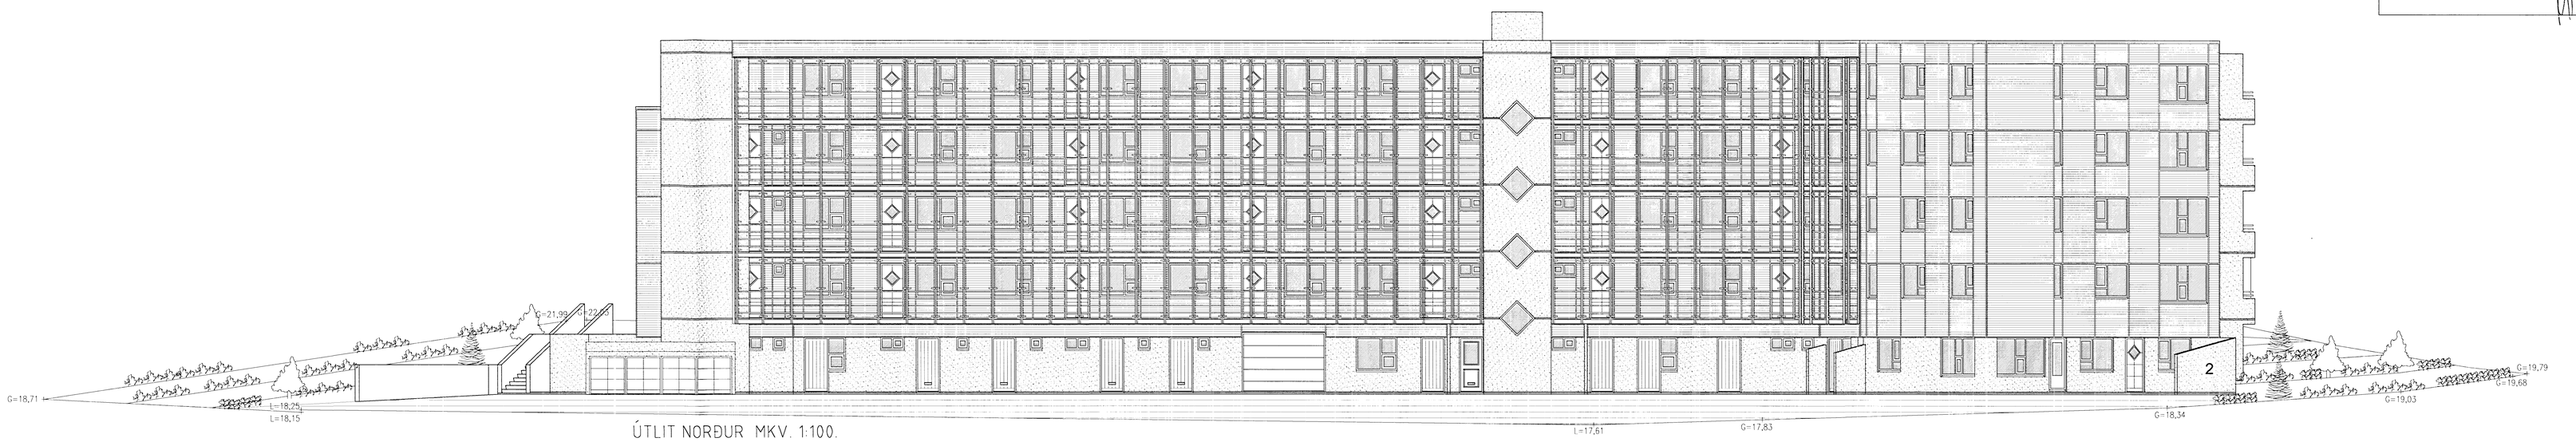


ÚTLIT NORÐUR MKV. 1:100.

ÚTLIT SUÐUR MKV. 1:100.

BERJAVELLIR 2 HAFNARFIRÐI.

Sigurður Þorvarðarson byggingafræðingur bfí.
Teiknistofan Strandgötu 11 220 Hafnarfirði.
Sími 5651510. Netfang: teiknistofan@islandia.is
STH. teiknistofan ehf. kt. 510298-2769. Kt. aðalhönnuðar: 141250-4189.

| | |
|---|---|
| Skýringar: | Aðaluppdráttur |
| Teikning: | Útlit norður & suður |
| Mælikvarði: 1 : 100 | Dagsetning: 30 september 2002 |
| Undirskrift: | |
| Blað nr: 7 af 10 | |
| Breytt: Svalalokun íbúðar 02-01 teiknuð Dags. 10.01.2007. | |