
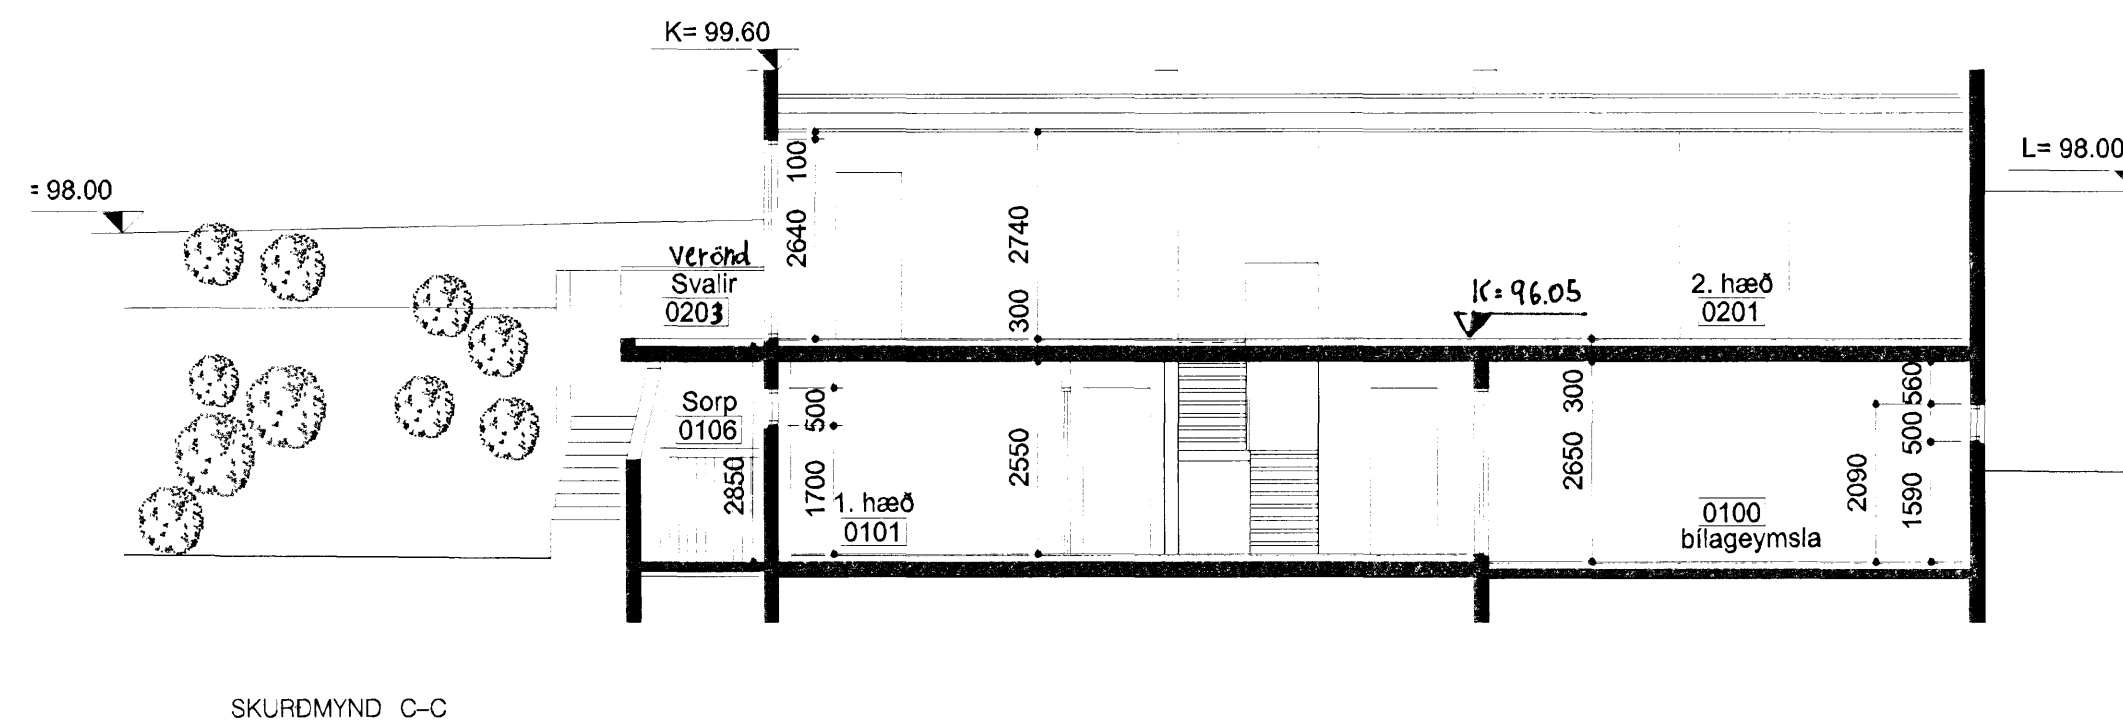
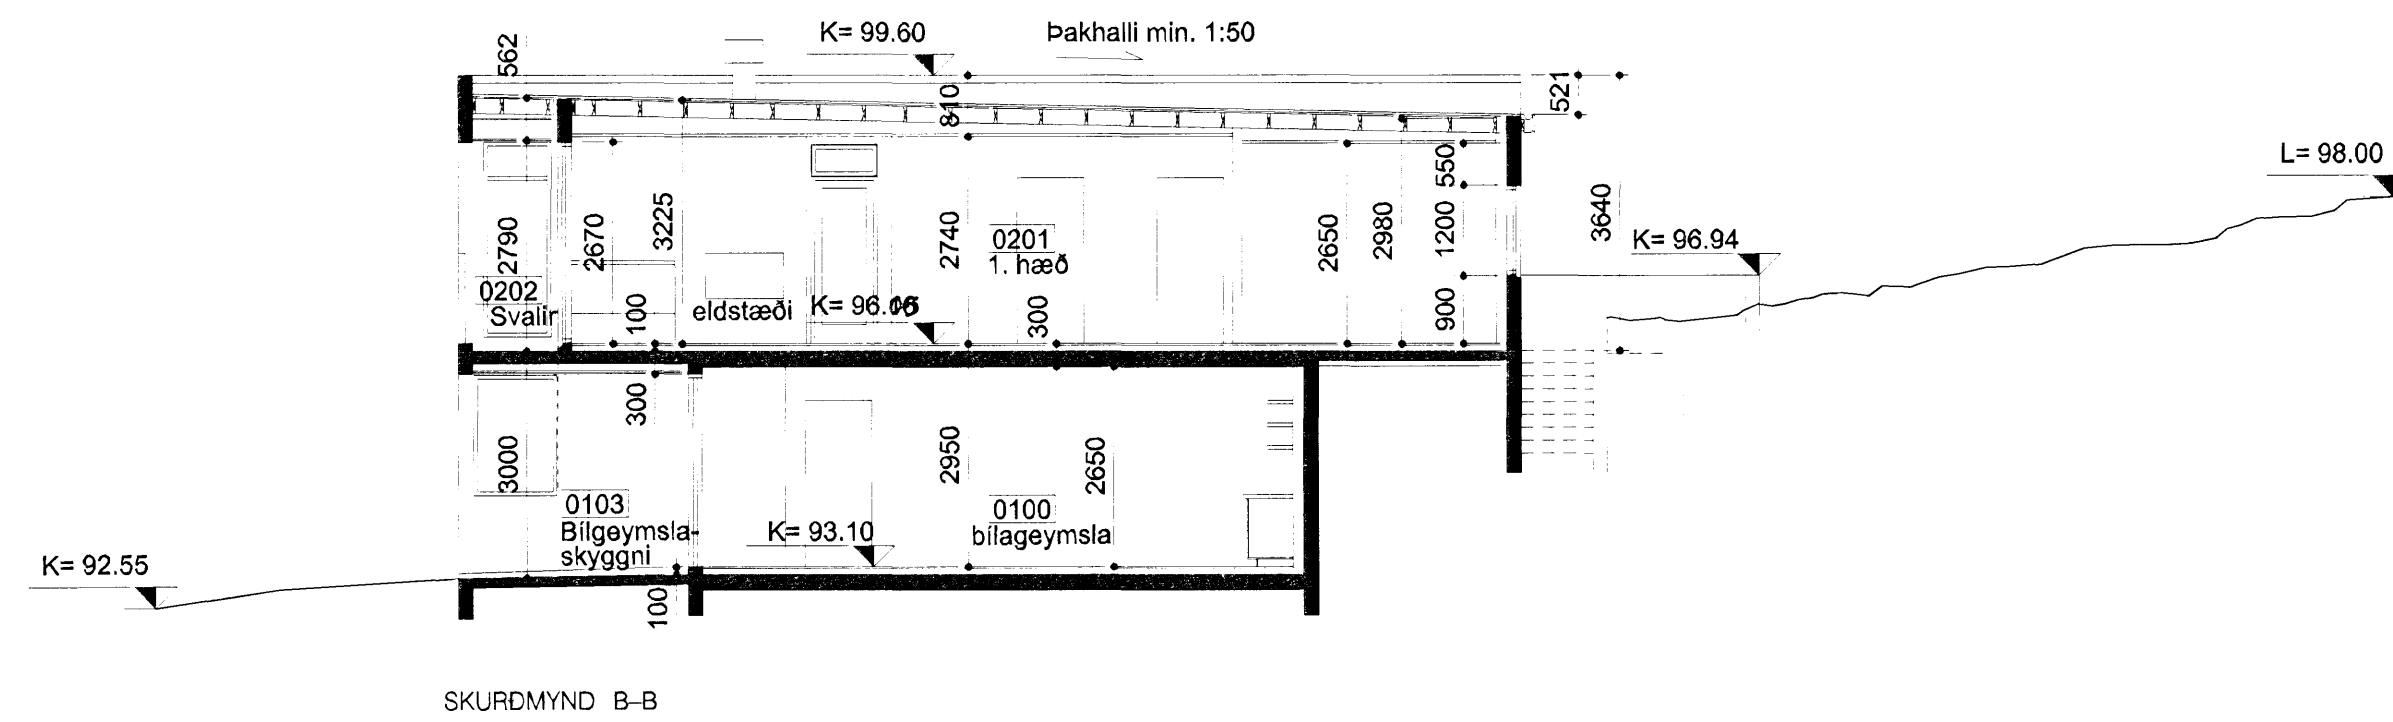


Samþykkt þann
26 JAN. 2007
Byggingafulltrúinn í Hafnarfirði
F.h. Kristján Þórarinnsson

Úr Gildi

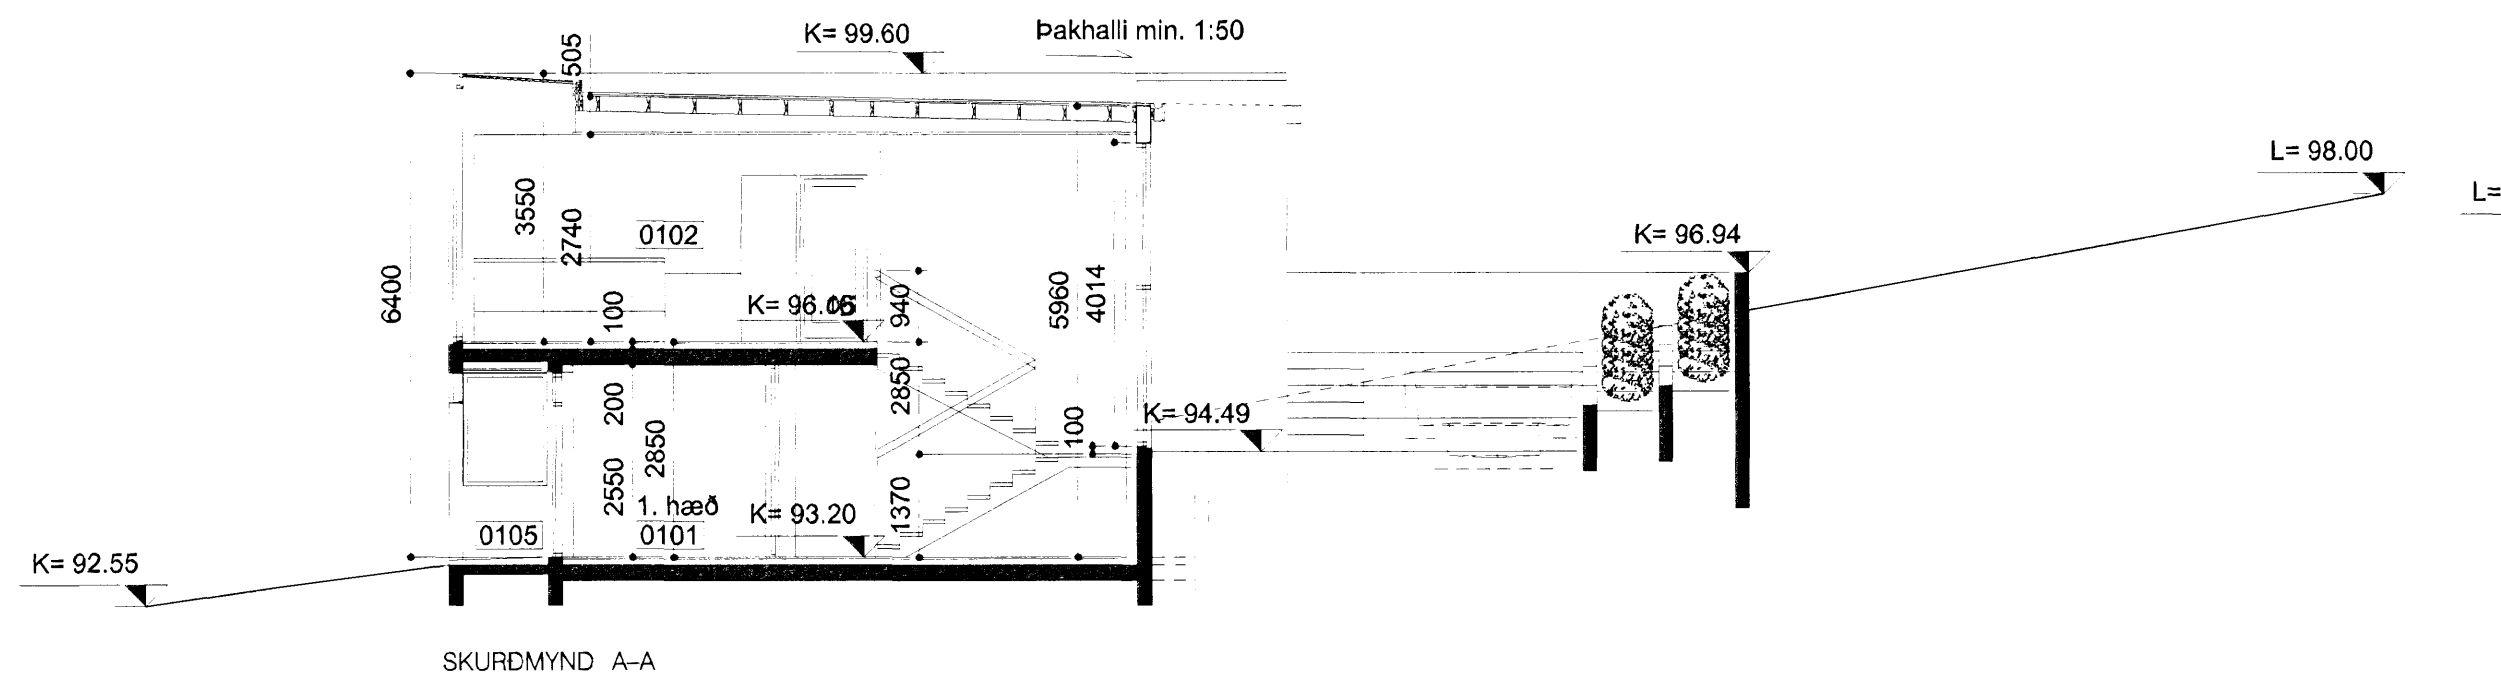

BREKKUÁS 10
Ásland 3, Hafnarfirði

STAÐGREINIR 1400-1-14100100
VERKKAUPI: Elísa R. Ingólfssdóttir
KENNITALA VERKKAUPA: 0306733369

ADALTEIKNING

EFNI: SKURDMYNDIR
MÆLIKVARÐI: 1: 100
FRUMSTÆRÐ BLAÐS: A2
TEIKNAD: KMK
YFIRFARID: IC
DAGSETNING ÚTGÁFU: 12.12.2006
TEIKN. NR: 103
ENDURSK.:



VA ARKITEKTAR

skólavörðustíg 12
101 reykjavík
kt: 450400-3510
sími: 530 6990
fax: 530 6991

vaarkitektar@vaarkitektar.is
www.vaarkitektar.is

ÚTGEFANDI: Karl Magnús Karlsson
KT: 140566-5949

Teikning þessi er gefin út af undirritaðum fyrir hönd eiganda höfundaréttar. VA Arkitektar ehf. Teikninguna má ekki afrita með neinum hætti, að hluta til eða í heild án skriflegs leyfis höfundar.