




Samþykkt þann


21 MAR 2007

Byggingafulltrúinn í Hálfarirði
F.h. Jón Sigurðsson

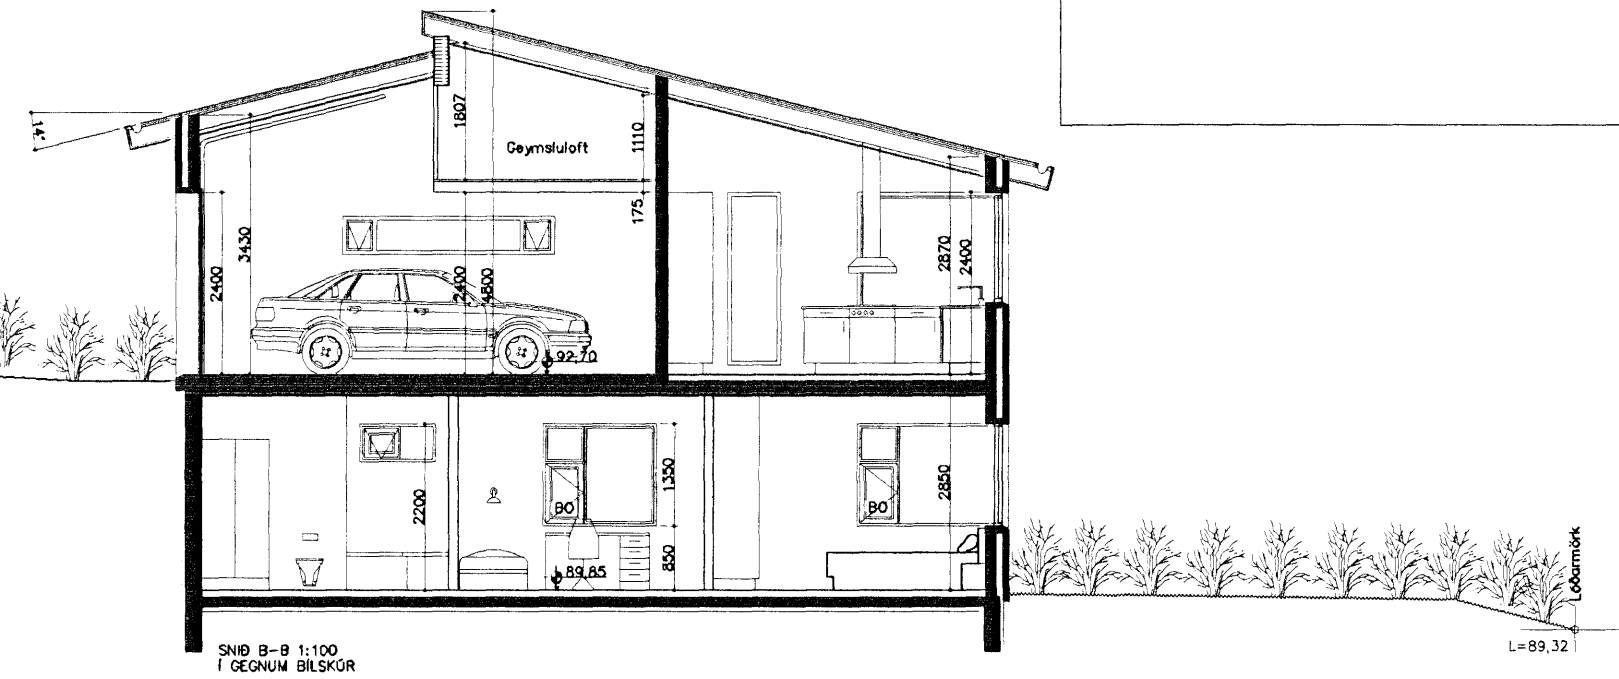

SNÍÐ B-B 1:100
Í GEGNUM BÍLSKOR

L=89.32

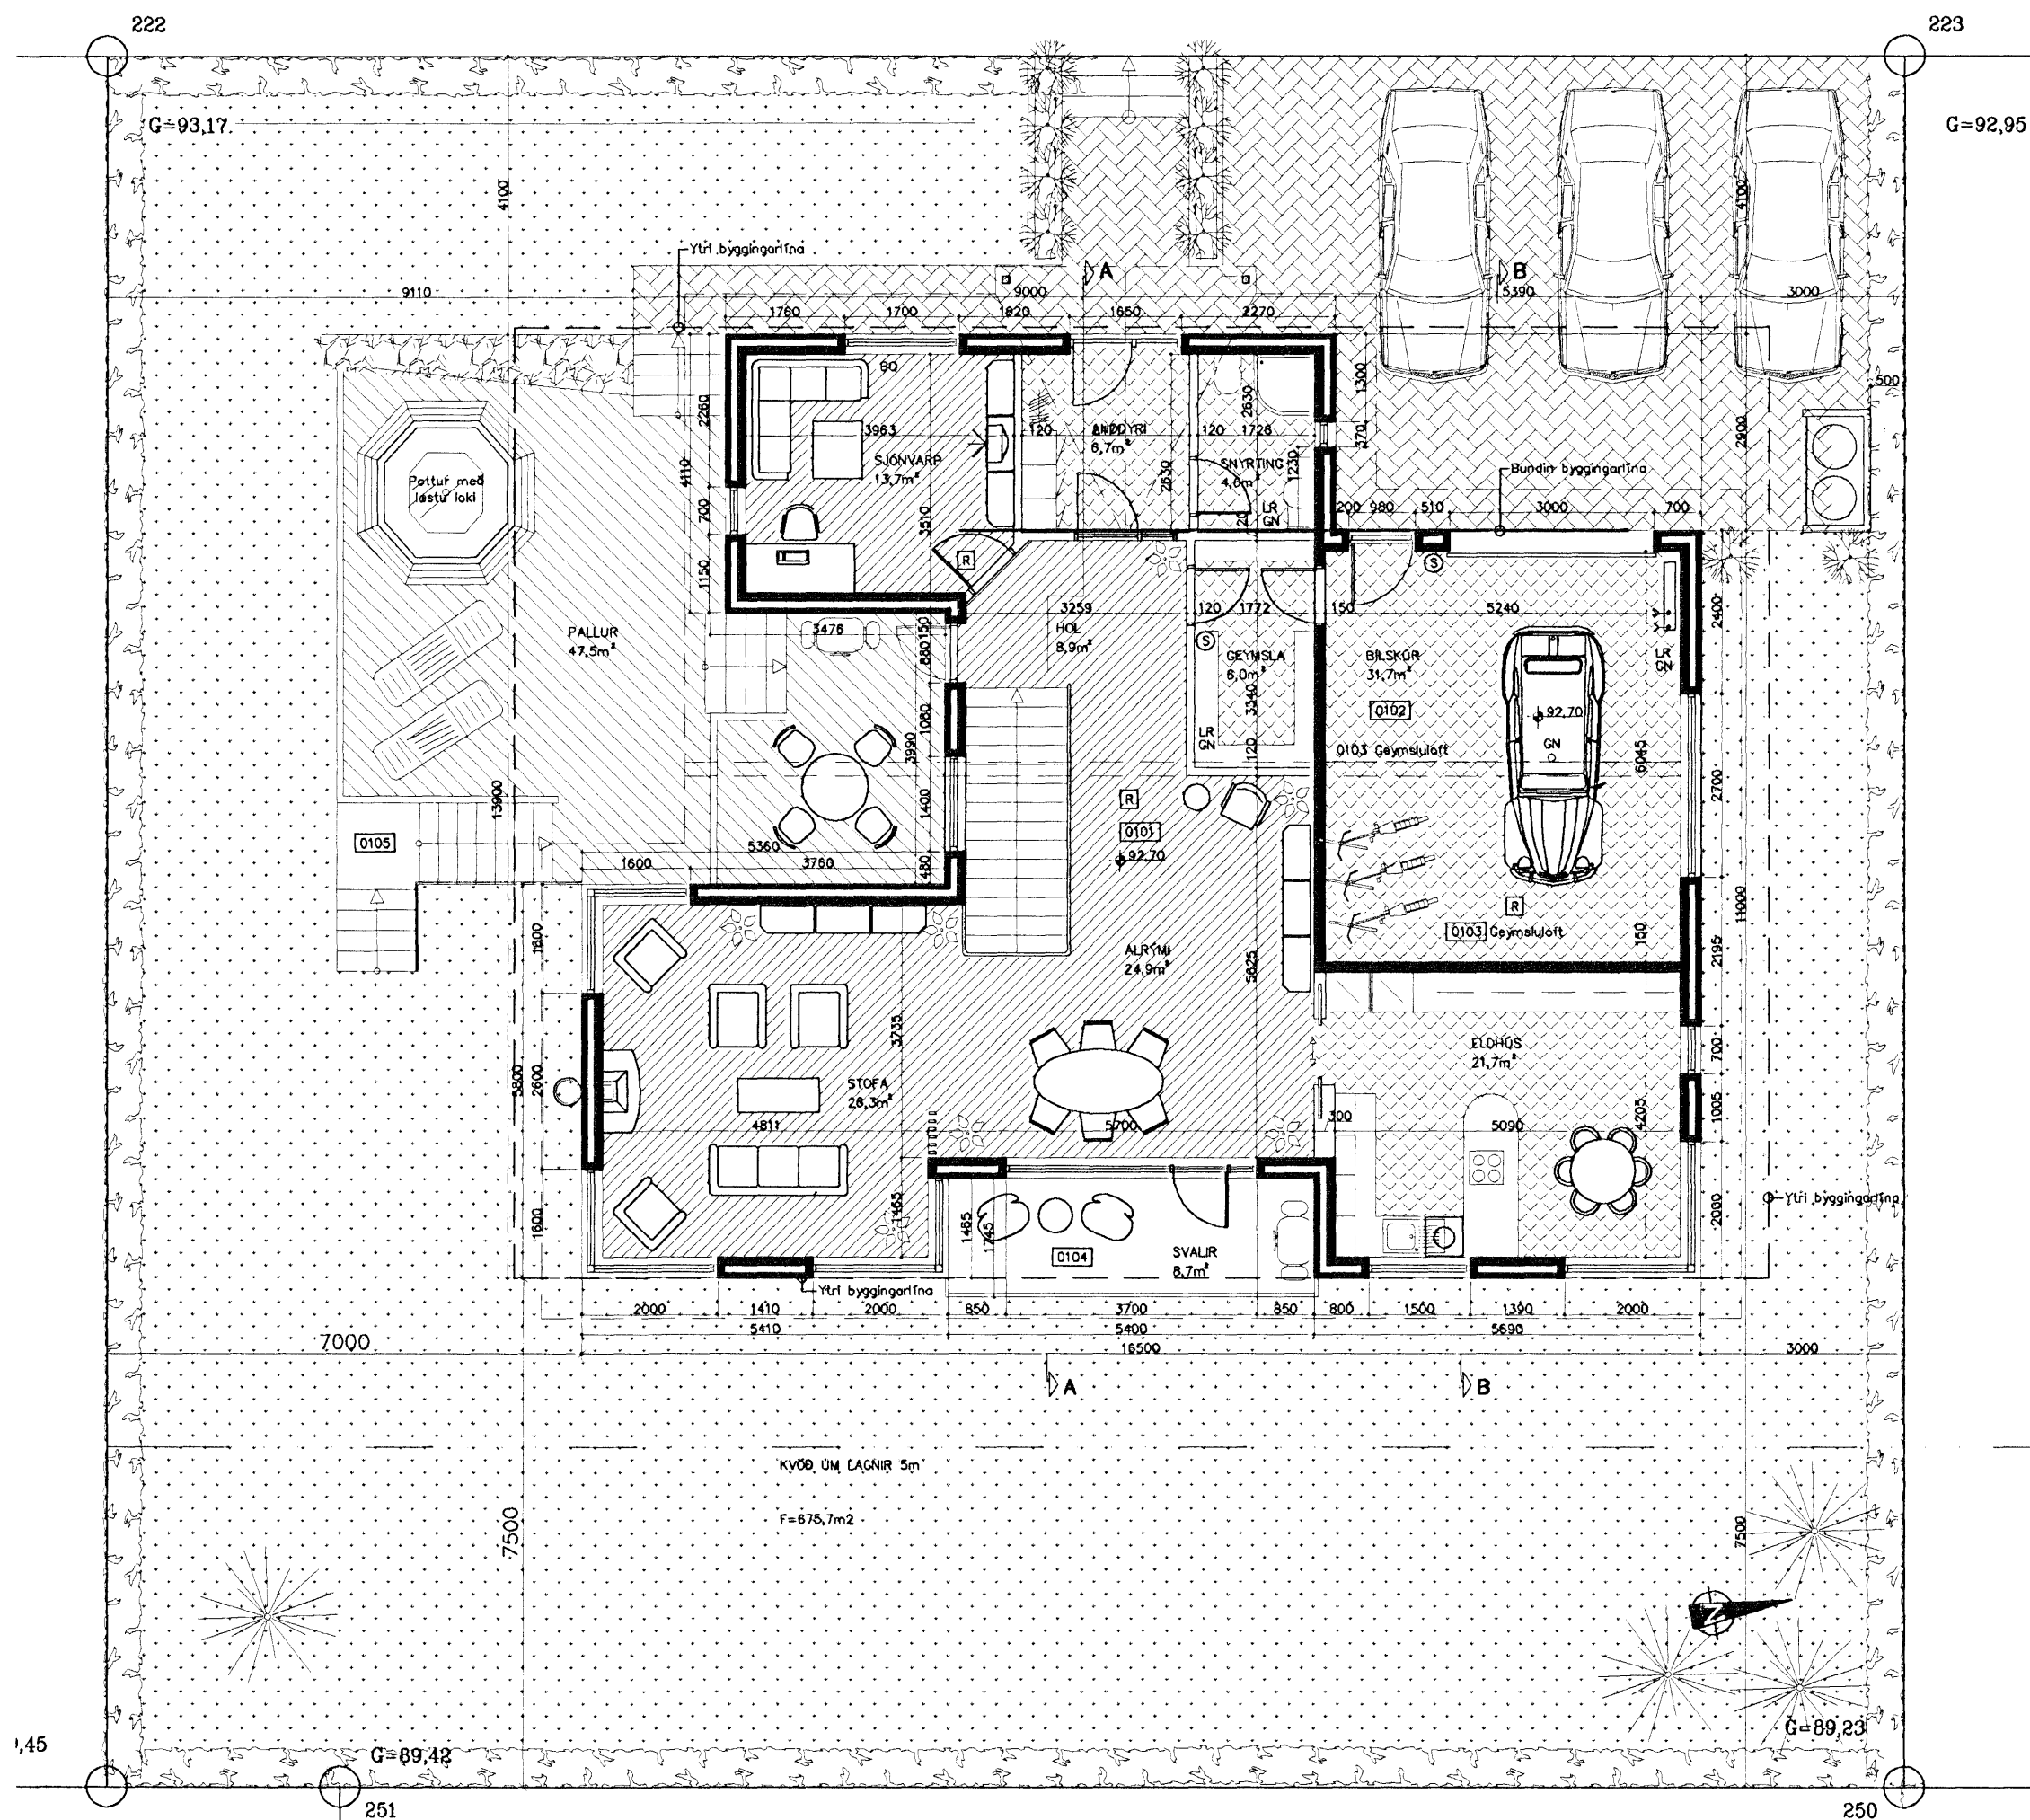

KVÖÐ UM LAGNR 5m
F=675,7m²

1* = Sorpgeymsla færð 50cm frá lóðarmörkum í samræmi við samþykkt eiganda aðliggjandi lóðar, og runnabeldi sett 6 mill.

Önyx ehf			Brynjart Danielsson Byggingafr. Skjólslólum 9 201 Kópavogi Sími. 861 5655 Fax. 587 2610 Netfang. onyx@simnet.is		
nr.	Breyting.	af	dags	VERKEFNI	DAGS.
1	1*	BD	23.02.07	BREKKUÁS 27 HF	Nóv 06
2				TEIKNING.	TEIKNAD AF.
3				Grunnmynd efri hæð	BRYNJAR
4				Sneiðing B-B	TEIKN nr.
5					A101
6				YFIRFARIN OG SAMÞYKKT.	Kt.
7				M.E.LIKVARDI 1:100	09.04.67-5229
8				Ólí mál á teikningum eru í mm	0,0 100 200 300 400 500 600 700 800 900 1000mm