



Samþykkt þann
 23 MAÍ 2007
 Byggingafulltrúinn í Hafnarfirði
 F.h. Kristján Þórarinnsson

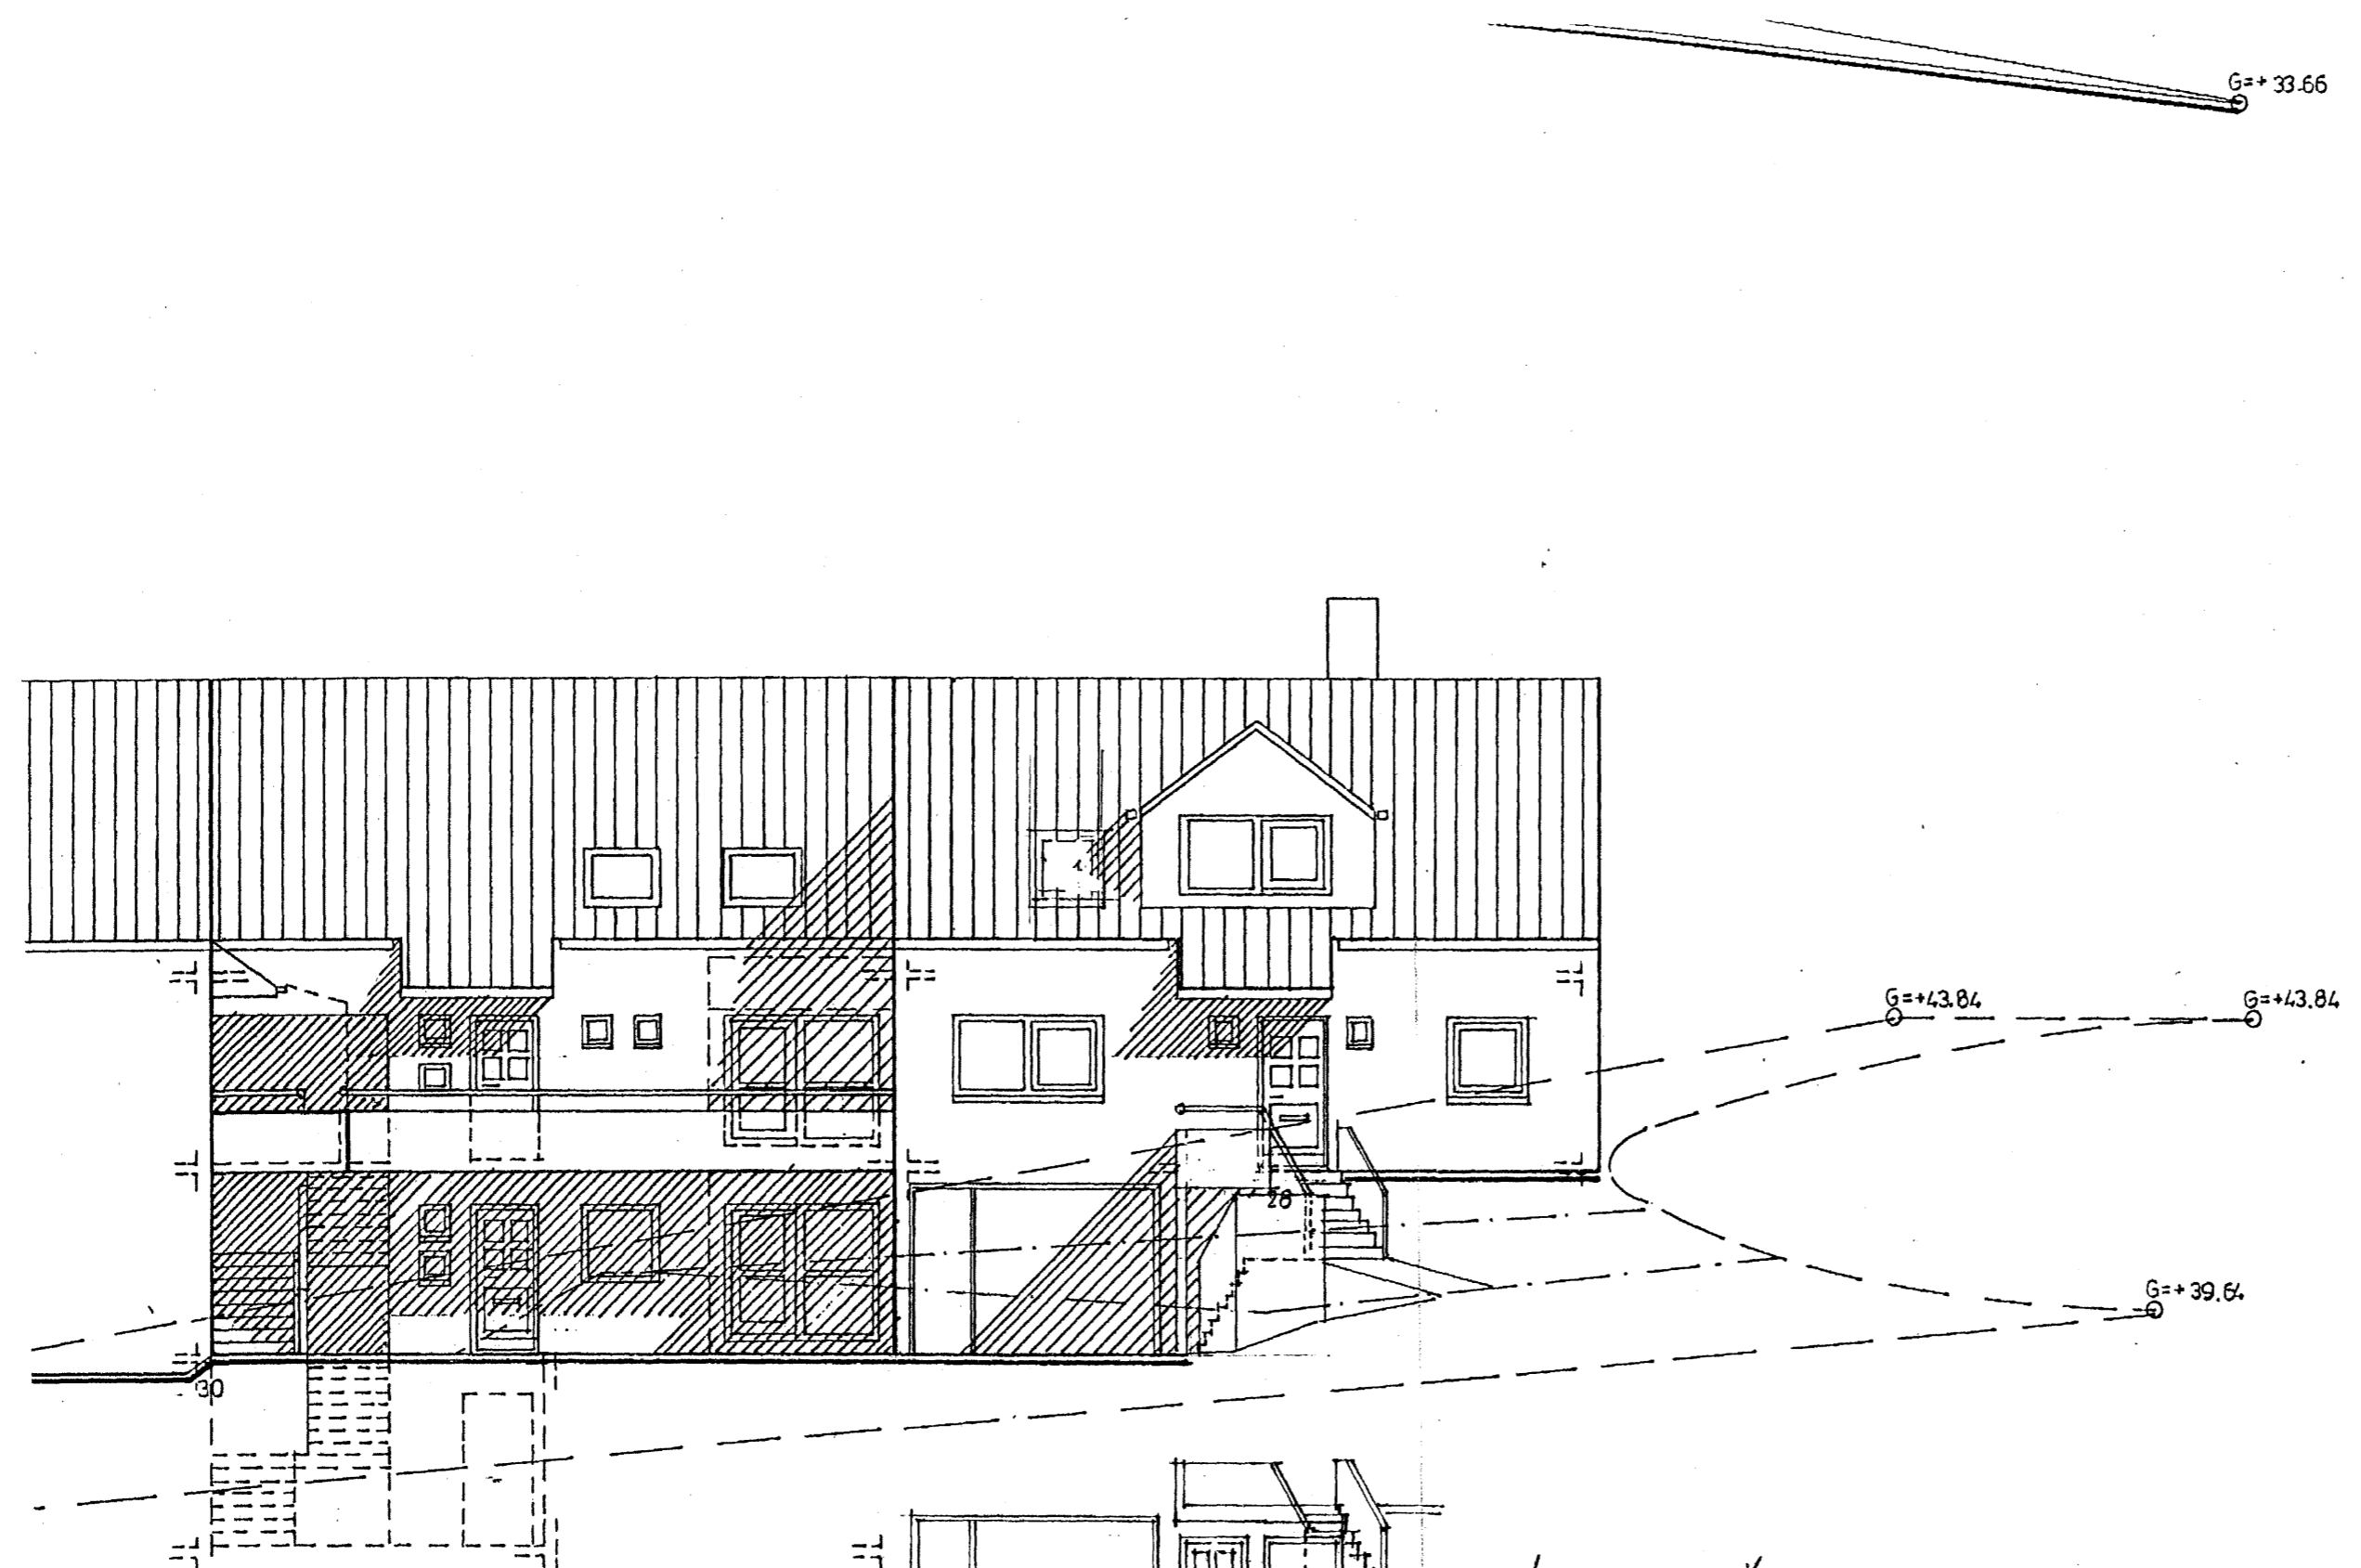

STUR

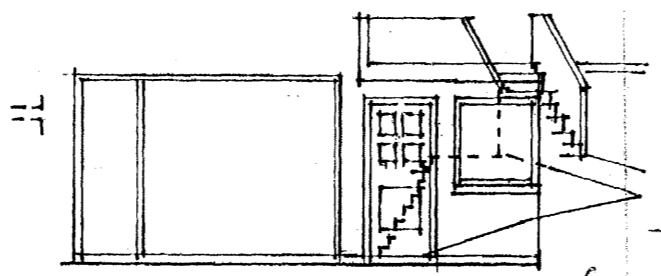

BR. 18.07.07 HURÐ + GUNGI UNDIR
 TRÖPFU Á VESTURHLÍP

Linnfríð Ástafeyrn

ALFHOLT 28, HAFNARFIRÐI
 útlit austur, vestur+sniðmynd B-B
 Mkv.: 1:100 dag.: 07.07.1990 bl.: 08/09
 Sigurbór Aðalsteinsson, arkitekt fAI

Breytt 18.07.1991/
 sólst.kjallari 1.

Linnfríð Ástafeyrn