


Samþykkt þann
 23 MAÍ 2007
 Byggingafultrúinn í Hafnarfirði
 F.h. Kristján Þórarinnsson

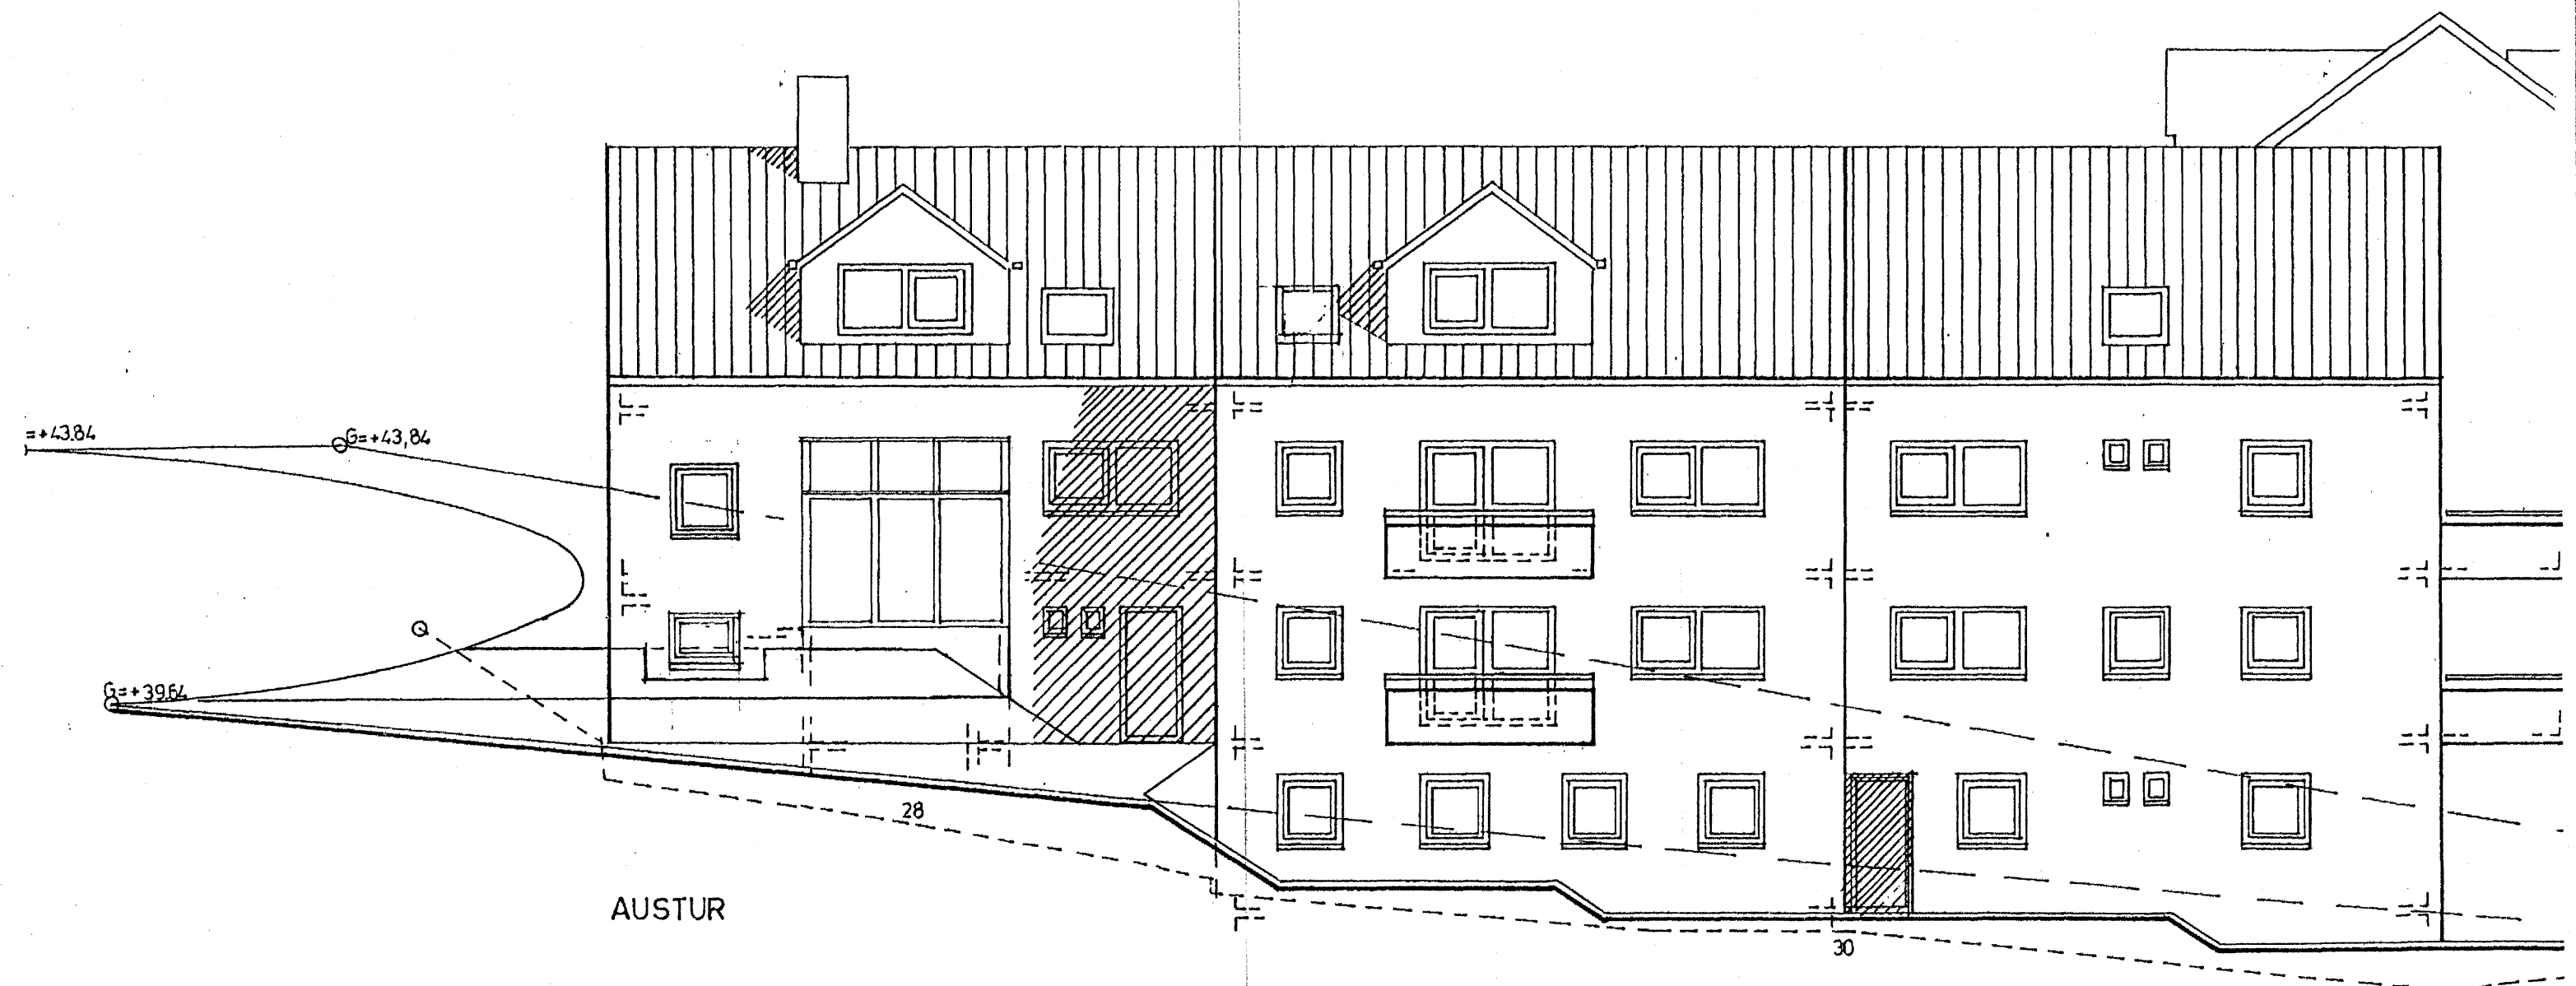

BR 18.05.07.
 KAULARAGLUGGI 'A AUSTURHÚP'
 breytt 18.07.1991.
 sólst.kjallari

Sigurbór Aðalsteinsson

A L F H O L T 28 , HAFNARFIRÐI
 útlit austur, vestur+sniðmynd B-B
 Mkv.: 1:100 dag.: 07.07.1990 bl.: 09
 Sigurbór Aðalsteinsson, arkitekt FAI

Sigurbór Aðalsteinsson
Sigurbór Aðalsteinsson