



ÚTLIT VESTUR

Samþykkt þann
04 APR. 2007
Byggingafulltrúinn í Hafnarfirði
F.h. Kristján Þórarinnsson

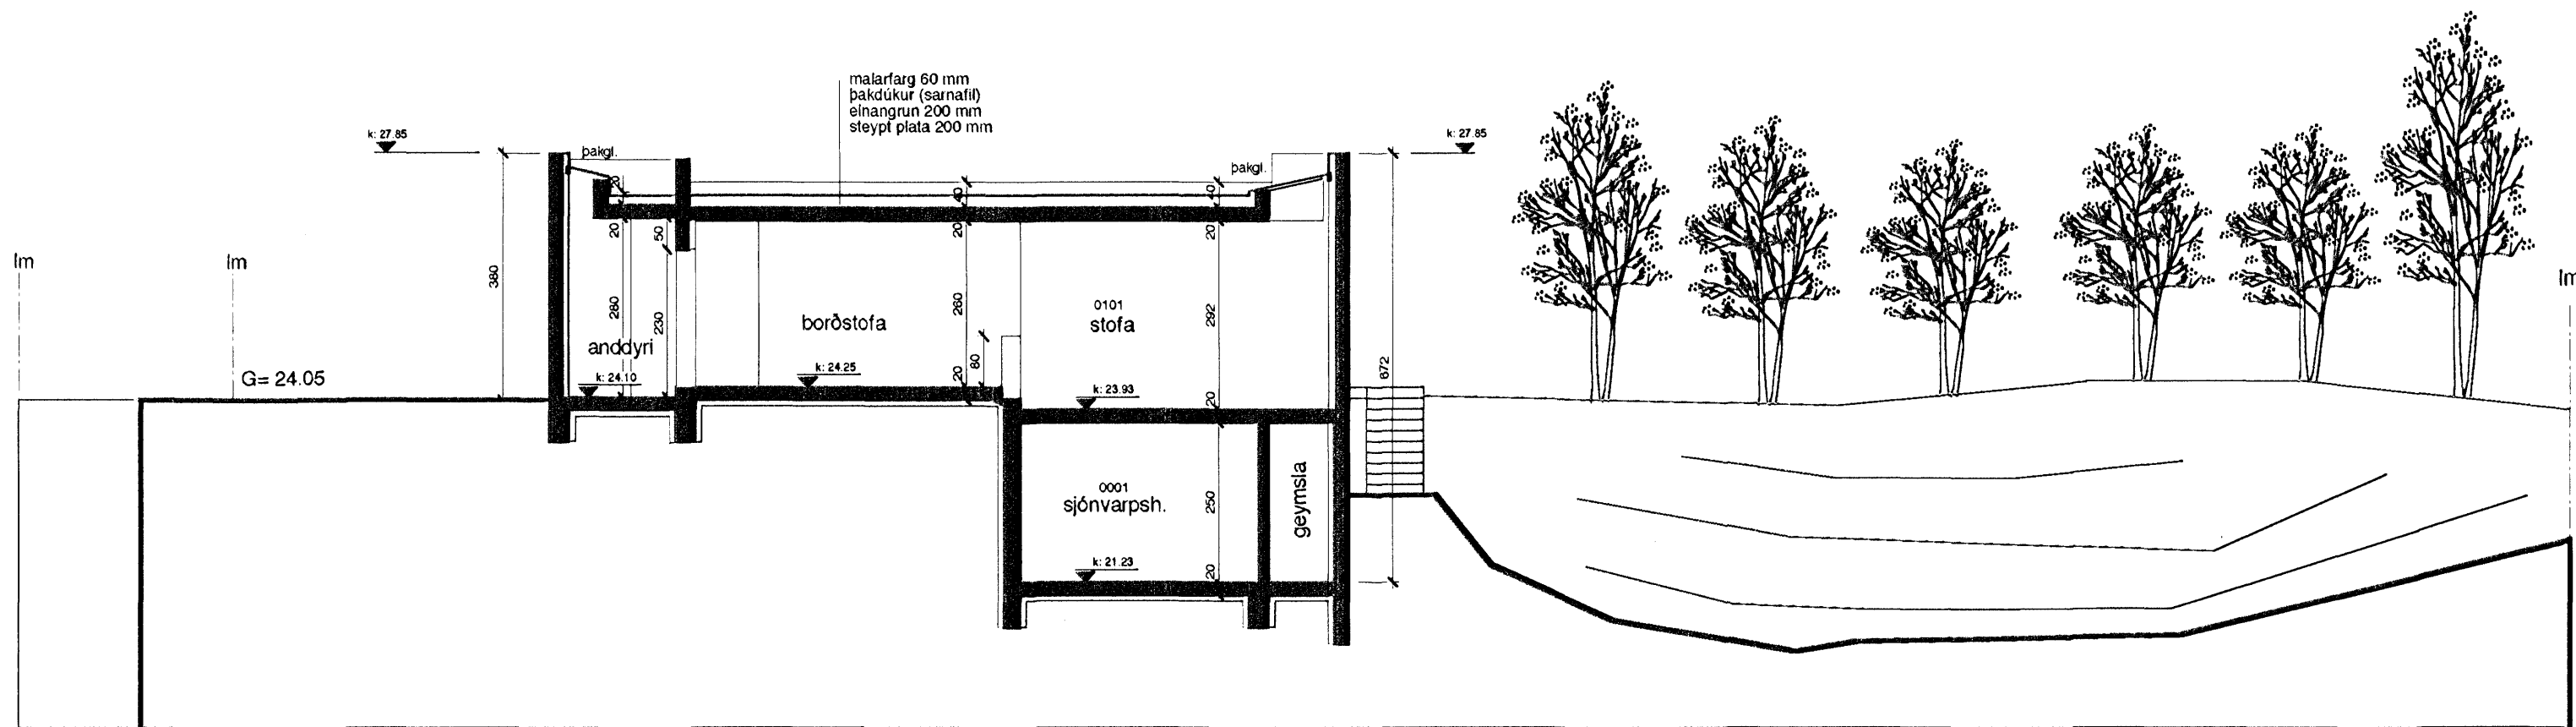

SNID AA

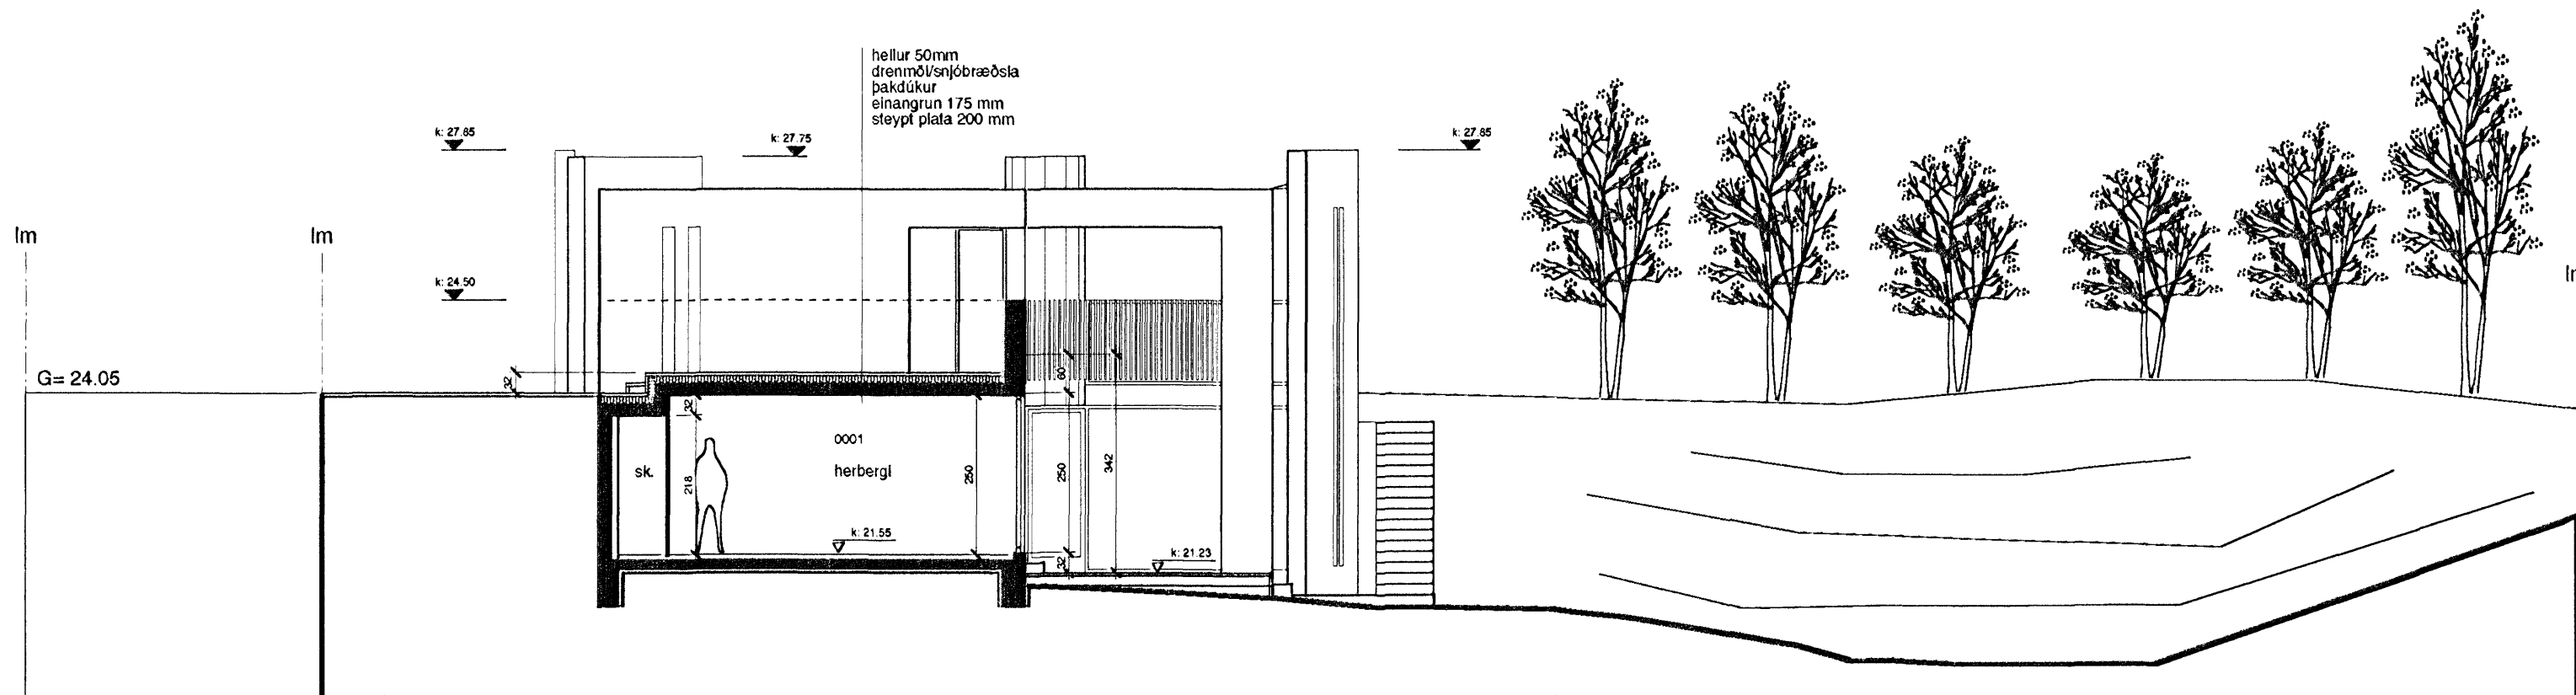

SNID BB
STÆKKUN

súla og skjólveggur fært (frá lóðamörkum) í upprunalegt horf. (eins og húsið er byggt) hg 26.03.07

ný stækkun fyrir nýrjan eiganda 19/01/07
lóðarstærð, glerbaki sleppt 23/06/06
stærðum á lóð, viðbygg. og blískur 23/05/06
stærðum á lóð, viðbygg. og blískur 08/11/05



Mávahraun 7

ÚTLIT VESTUR teikning
SNIDMYND AA/BB mkv
1:100 09.09.04 dags

pk - arkitektar

LYNGHÁLS 4
REYKJAVÍK 110
5518050 SIMI
5518077 FAX
palmar@pk.is
pálmar kristmundsson arkitekt
0904556269

A 500 - E

teikning nr
útgáfa

PÁLMAR KRISTMUNDSSON ARKITEKT
0904556269