

# NORÐURHELLA 5 HAFNARFIRÐI




Byggingarfulltrúi  
samþykkir erindið.

23 MAÍ 2007

Bent skal á að samþykki þessi verður ekki virk,  
því en eftir þinglyngu eigna skiptavélisráðgjafar  
málar og skráningu leimur hjá Þarsteinnamatríkulni  
Byggingarfulltrúi í Hafnarfirði  
Eli Kristján Þorsteinsson

*[Handwritten signature]*

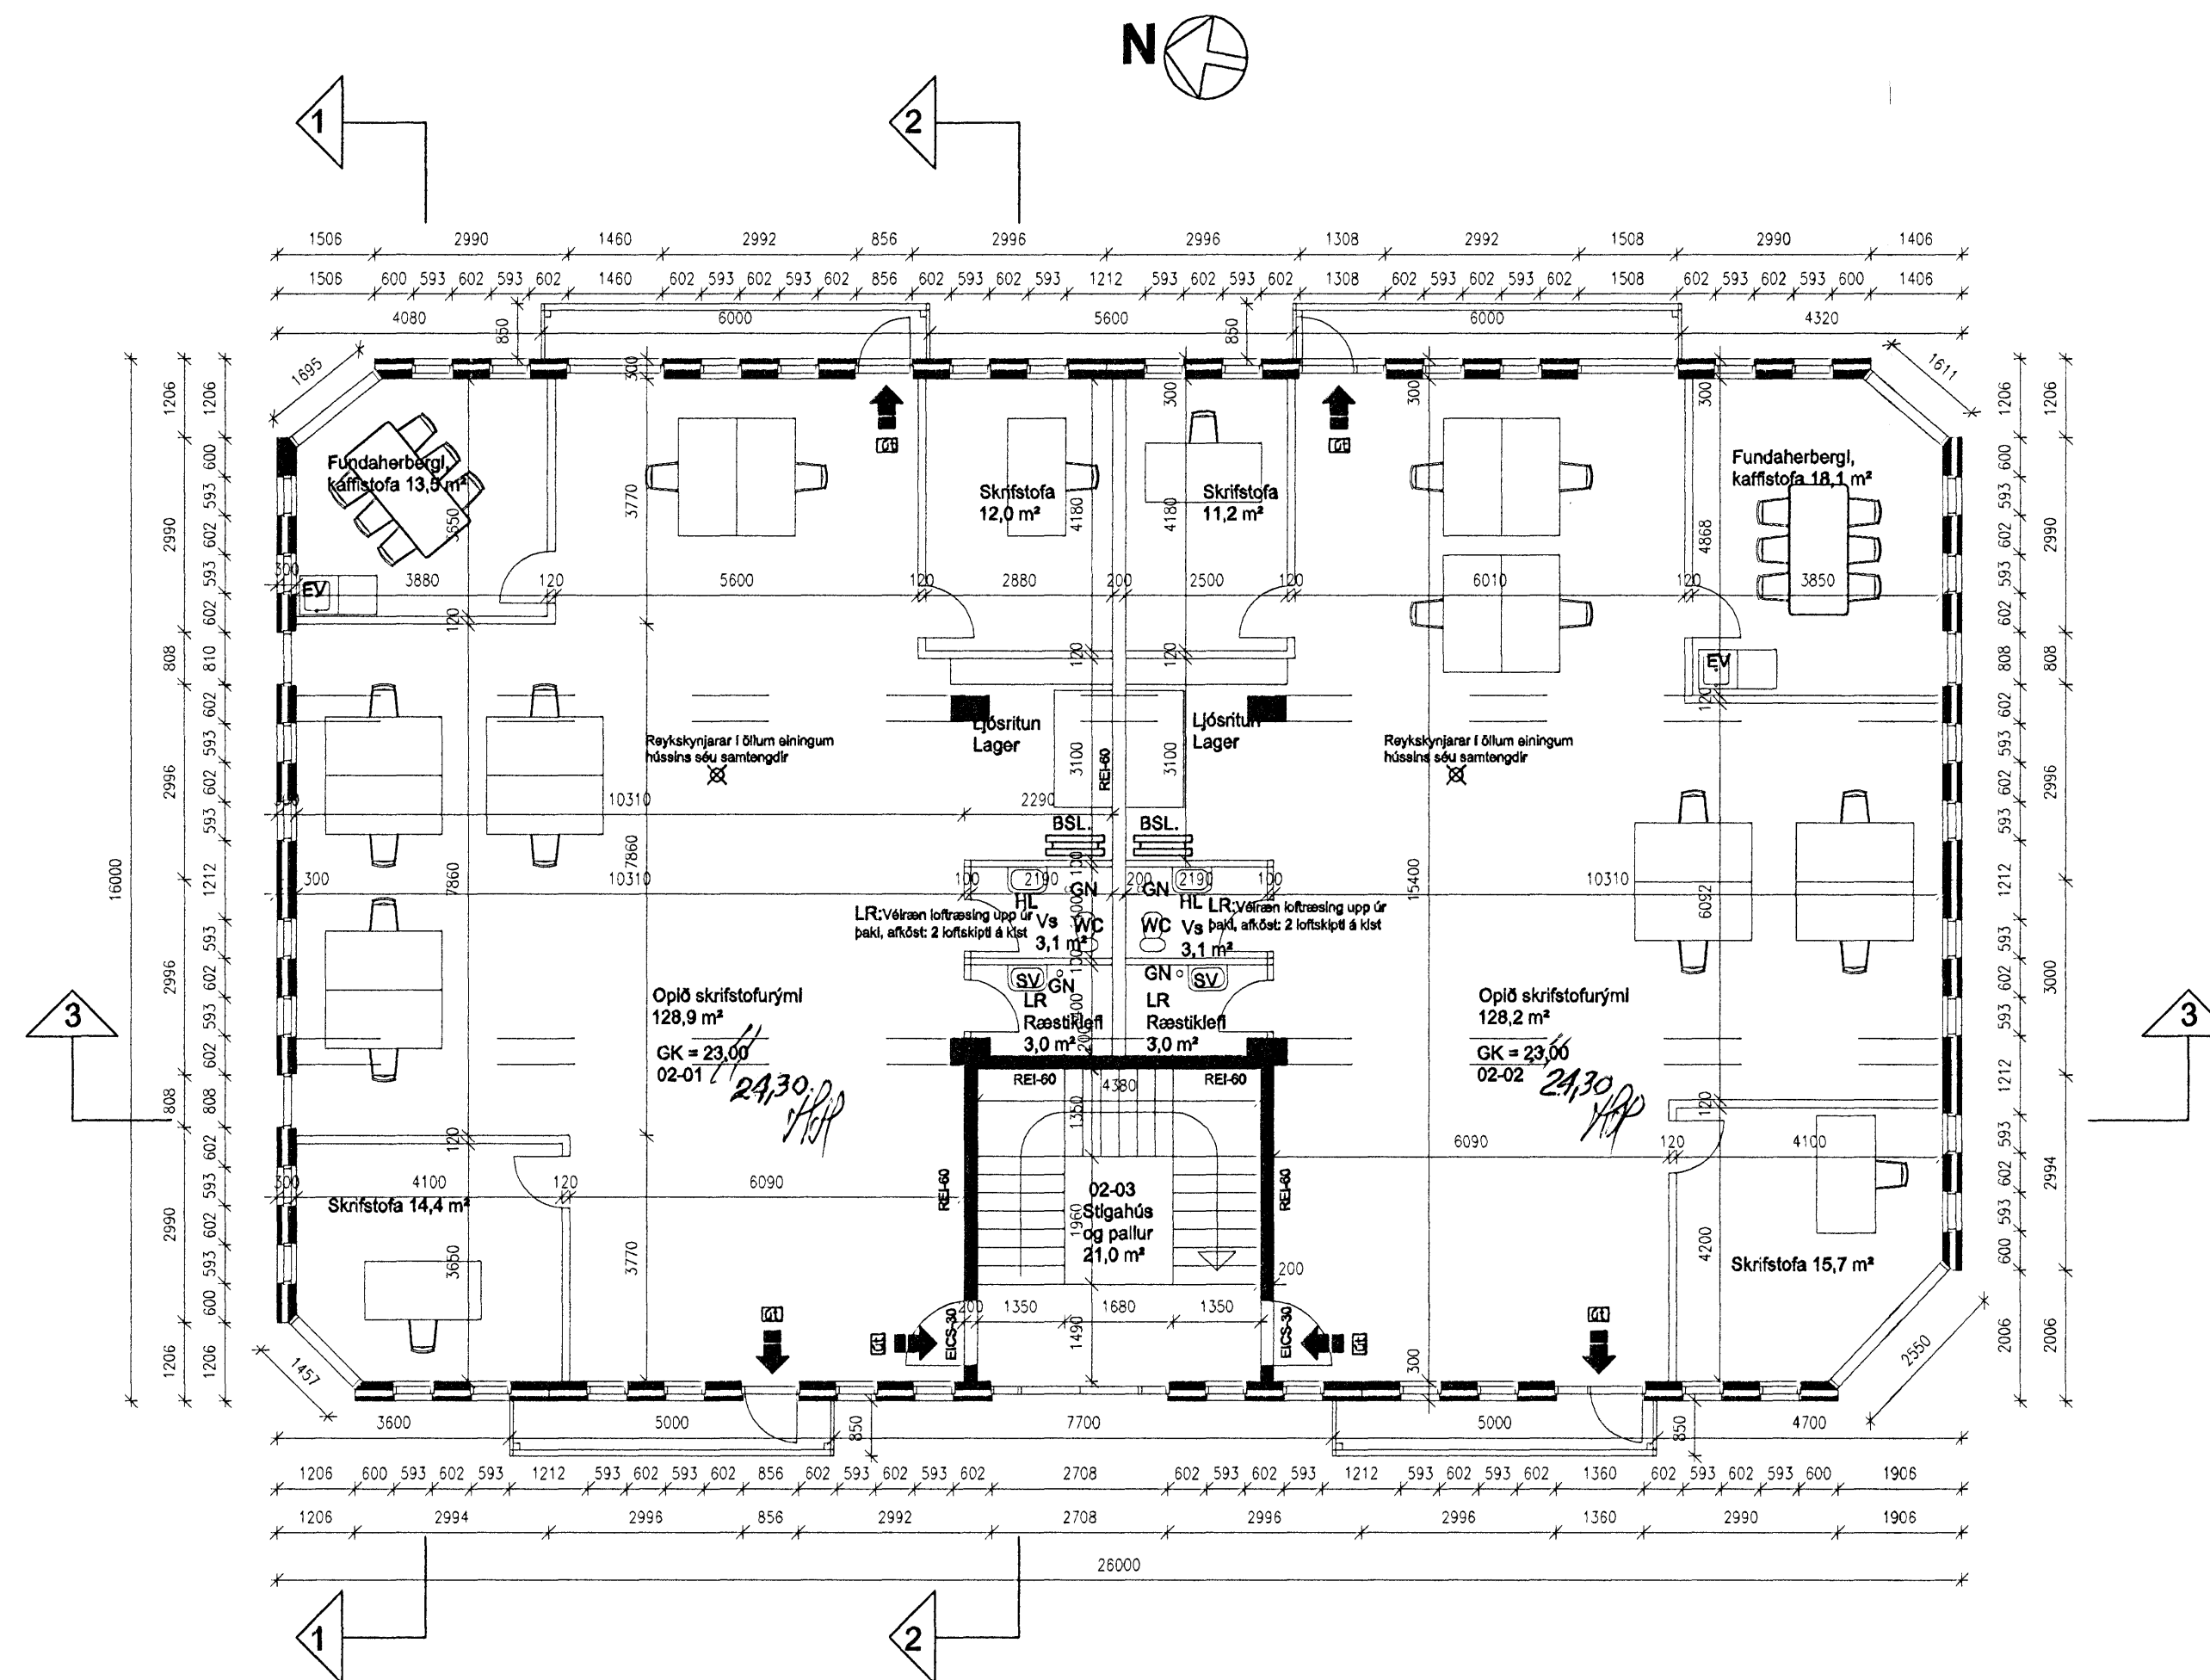

GRUNNMYND 2. HÆÐAR MKV. 1:100



HEILBRIGÐISEFTIRLIT  
HAFNARFJARÐAR-  
OG KÓPAVOGSSVÆÐIS  
Garðatorgi 7 - 210 Garðabæ  
*[Handwritten signature]*

VERKFRÆÐISTOFA HALLDÓRS HANNESSONAR S.5654355 GUNNARSSUNDI 10 HAFNARFIRÐI	
Norðurhella 5 Hafnarfirði	Mkv. 1:100
Grunnmynd 2. hæðar	Reiknað H H
	Telknað JH
	Kl. hönnuðar: 141139-2159
	Braytt: 10. maí 2007
Verk: Norðurhella	Telkn.nr.: 2
	Dags.: 27. nóv. 2008