



SUÐVESTUR

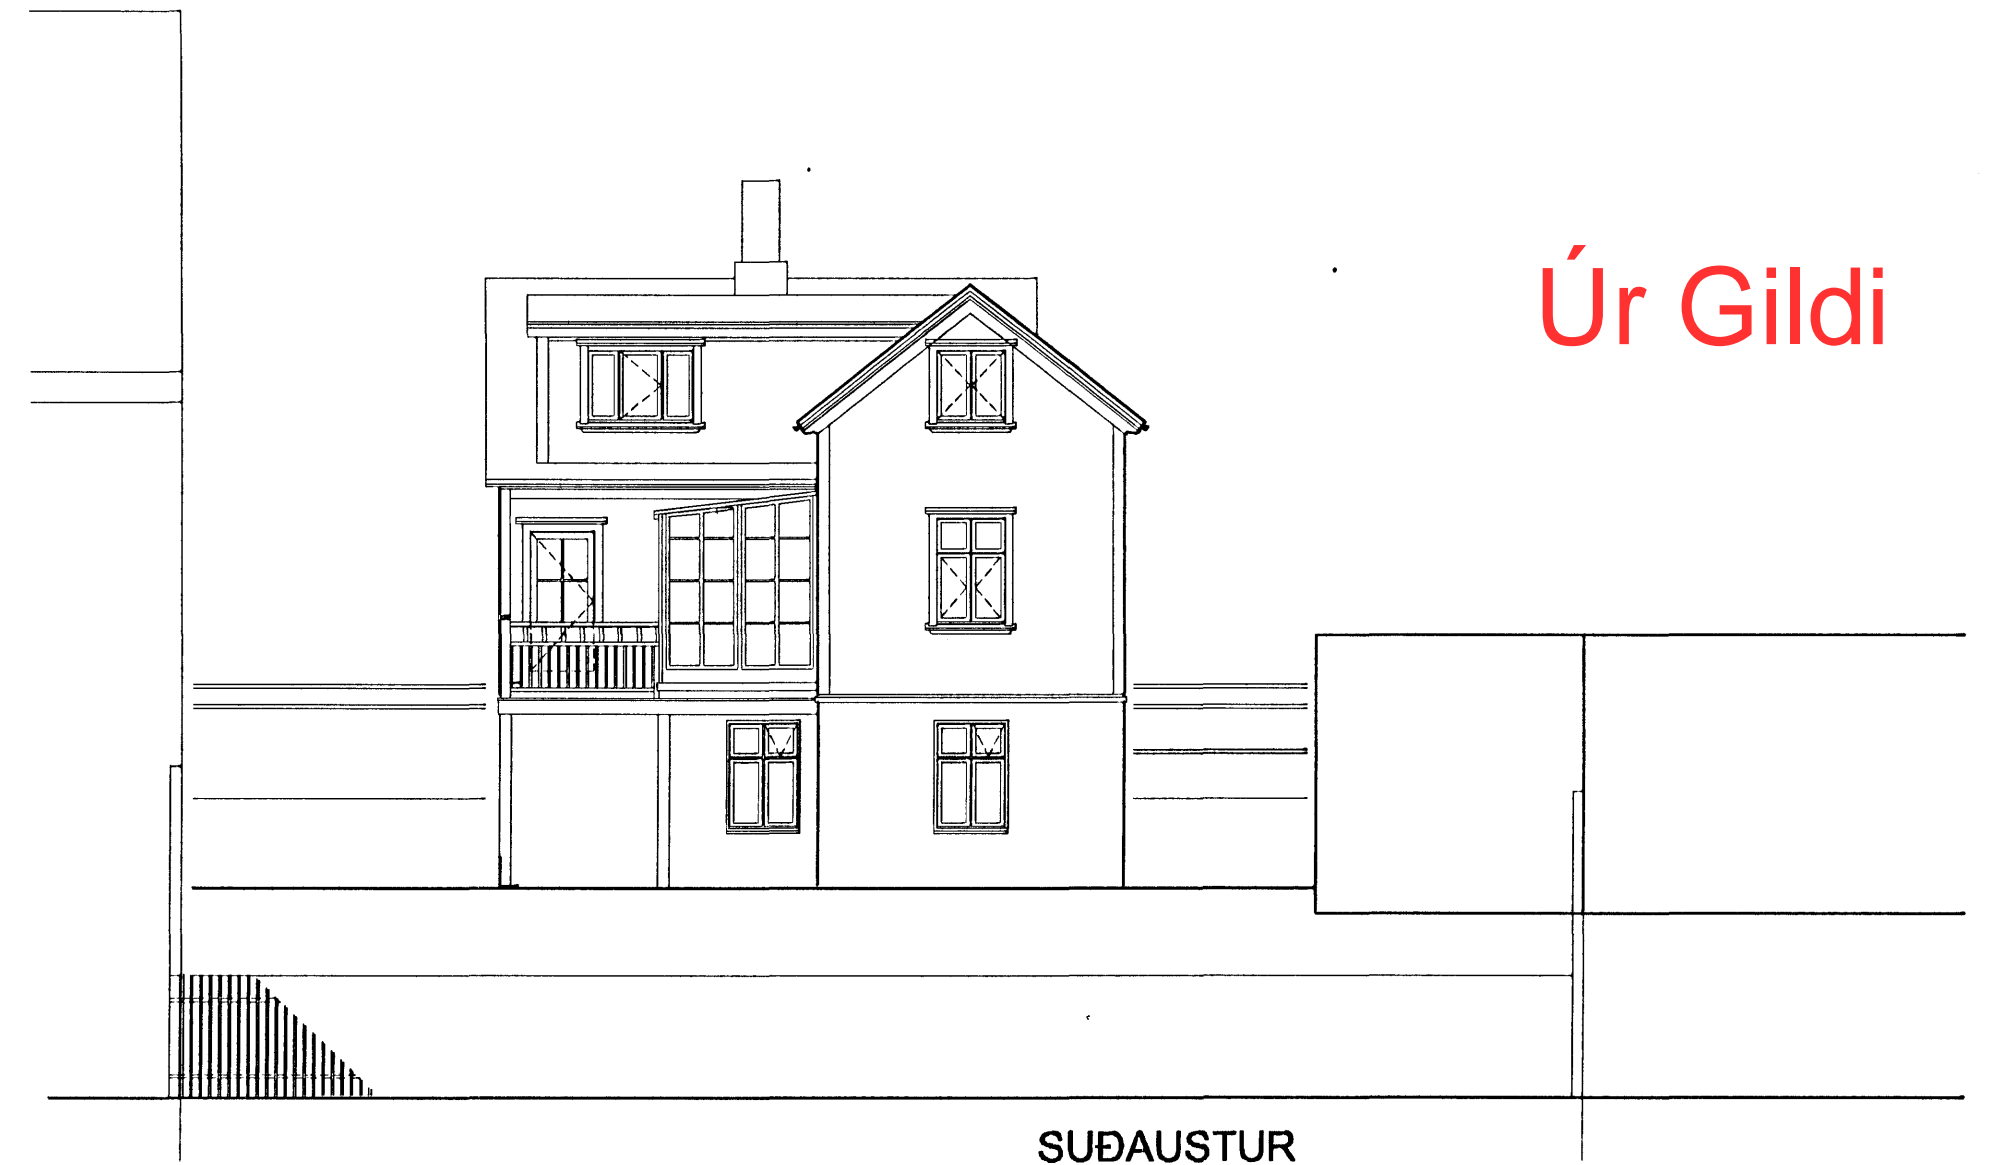

SUÐAUSTUR

Úr Gildi

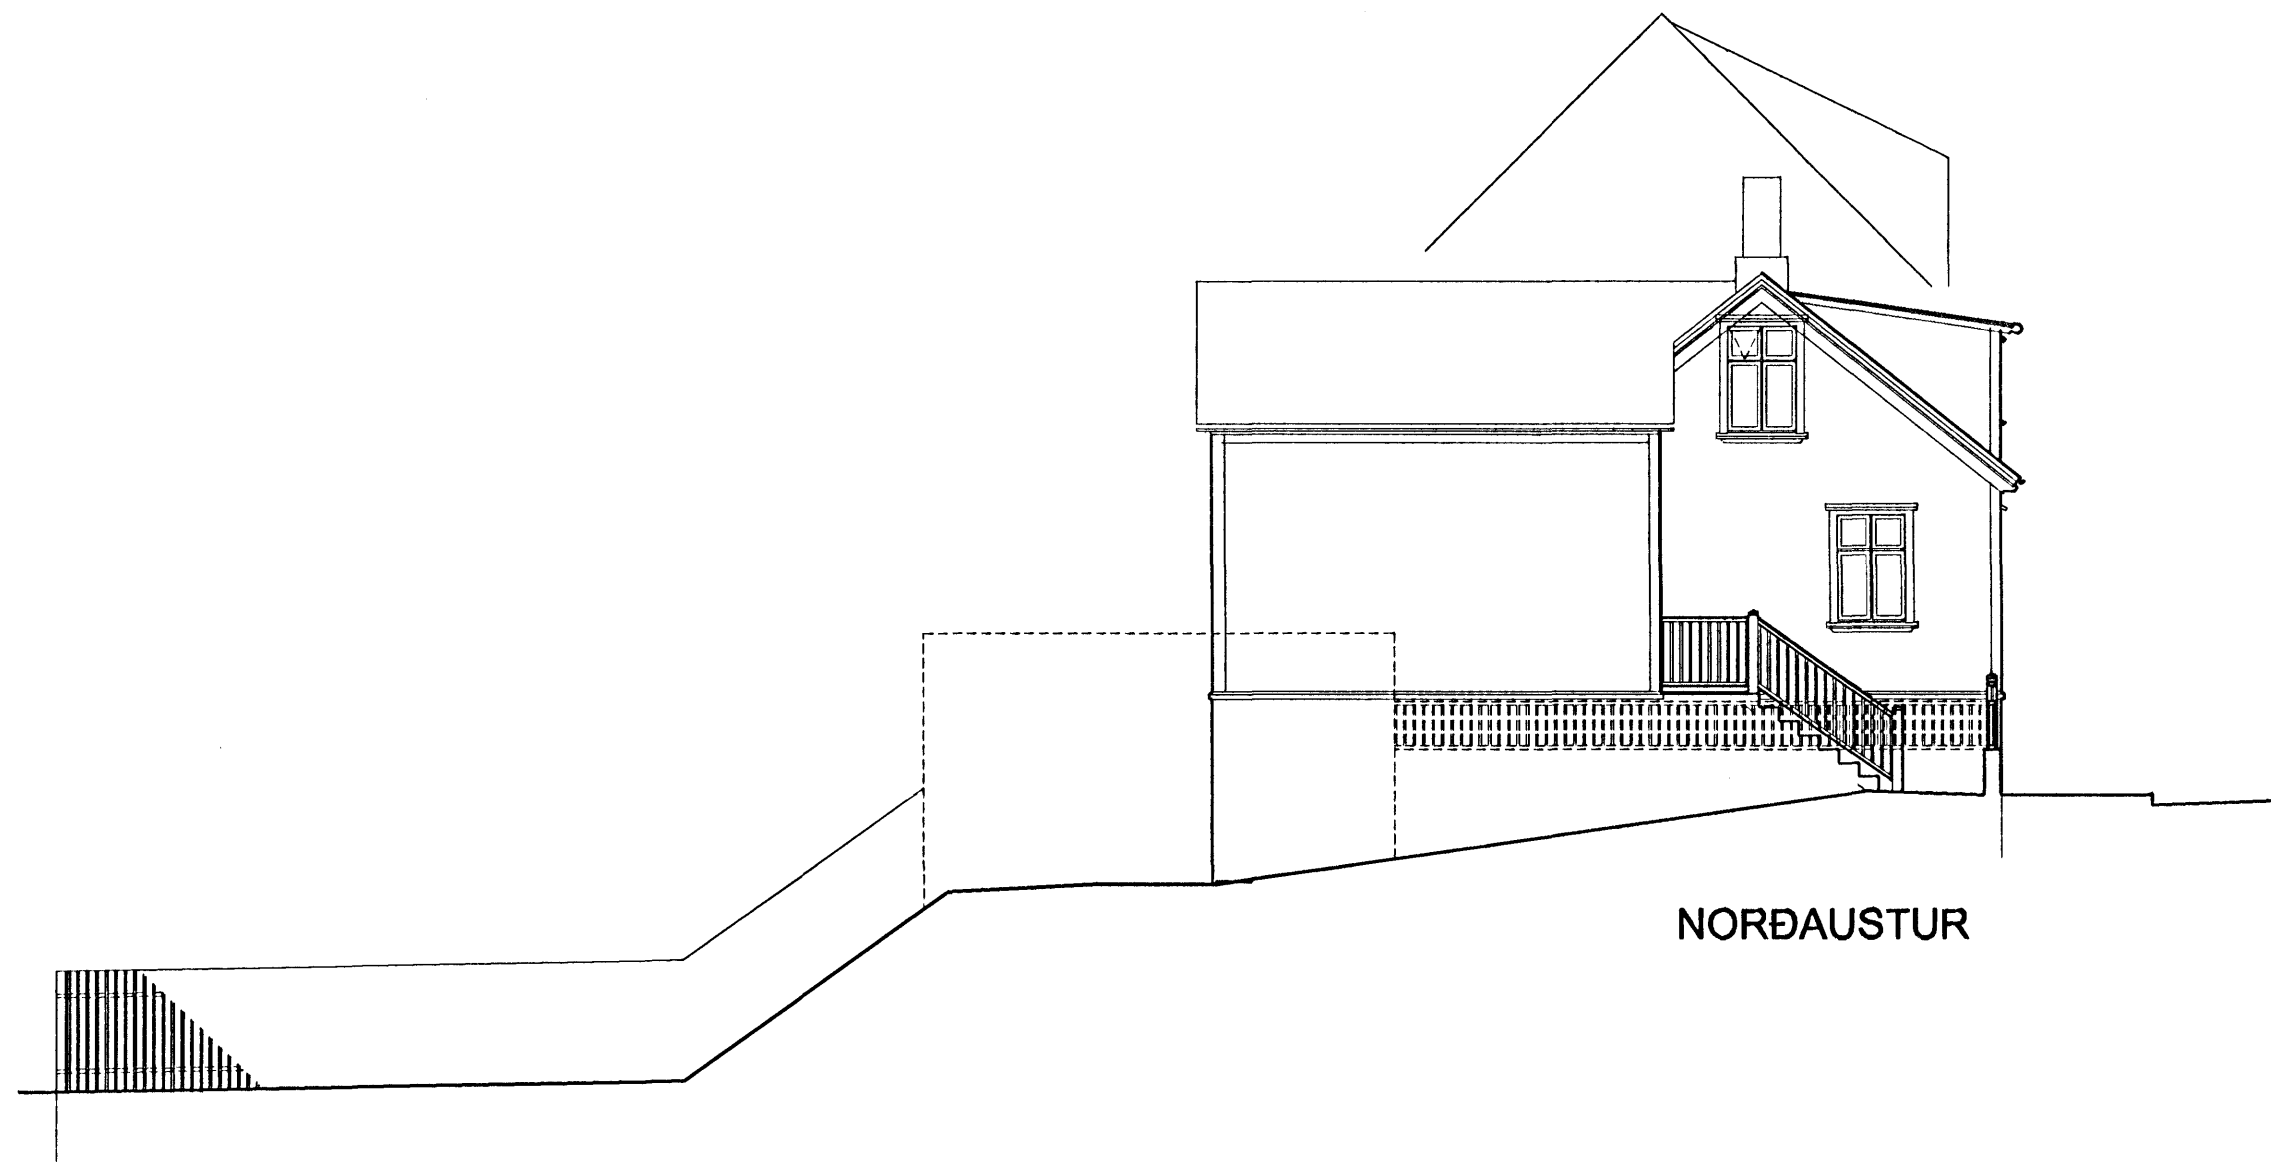

NORÐAUSTUR



NORÐVESTUR