


Byggingarfulltrúi
samþykkir erindið.


24 JAN. 2007

Bent skal á að samþykkt þessi verður ekki virk, fyrr en eftir þinglýsingu eignaskiptasíðingaráttinnar og skráningu hennar hjá Fastegnamati ríkissins.
Byggingarfulltrúinn í Hafnarfirði
F.h. Kristján Þórarinnsson


Úr Gildi

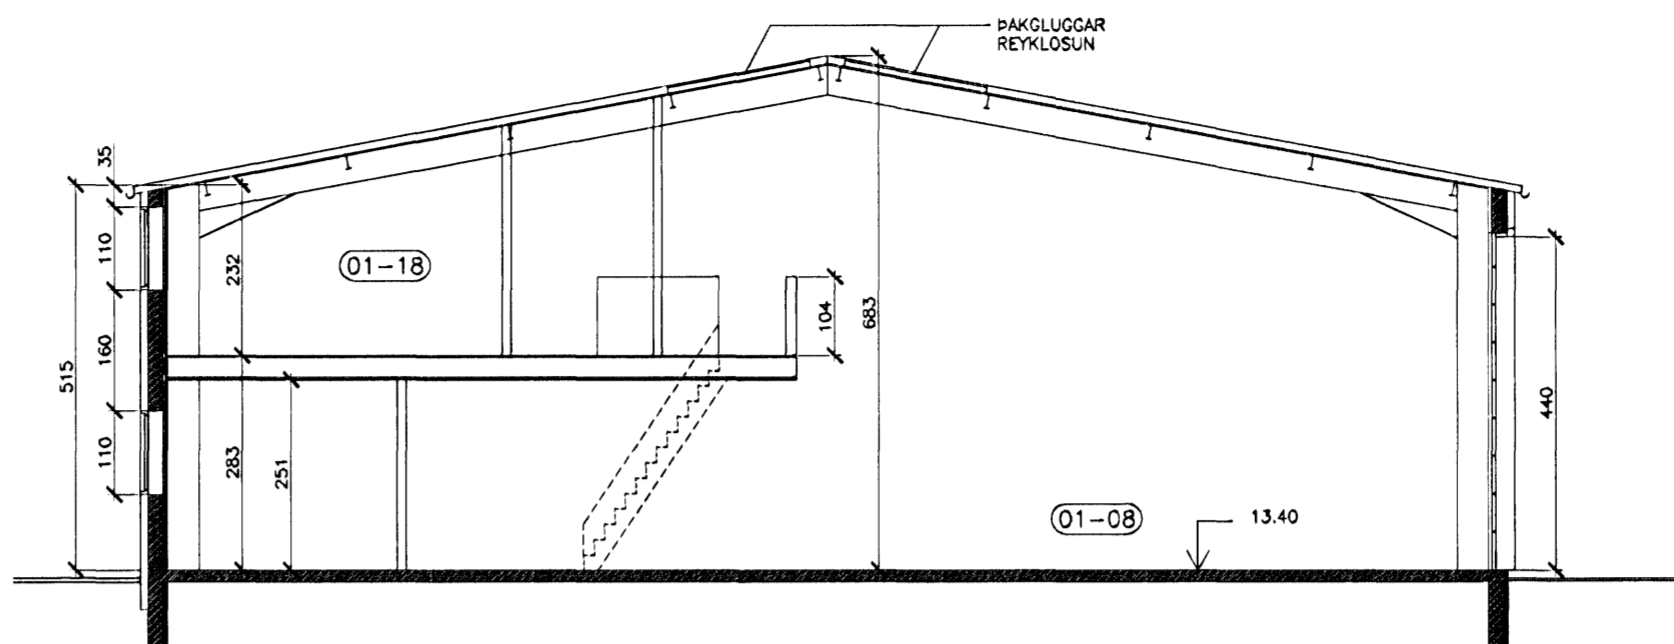

SNEDING C-C

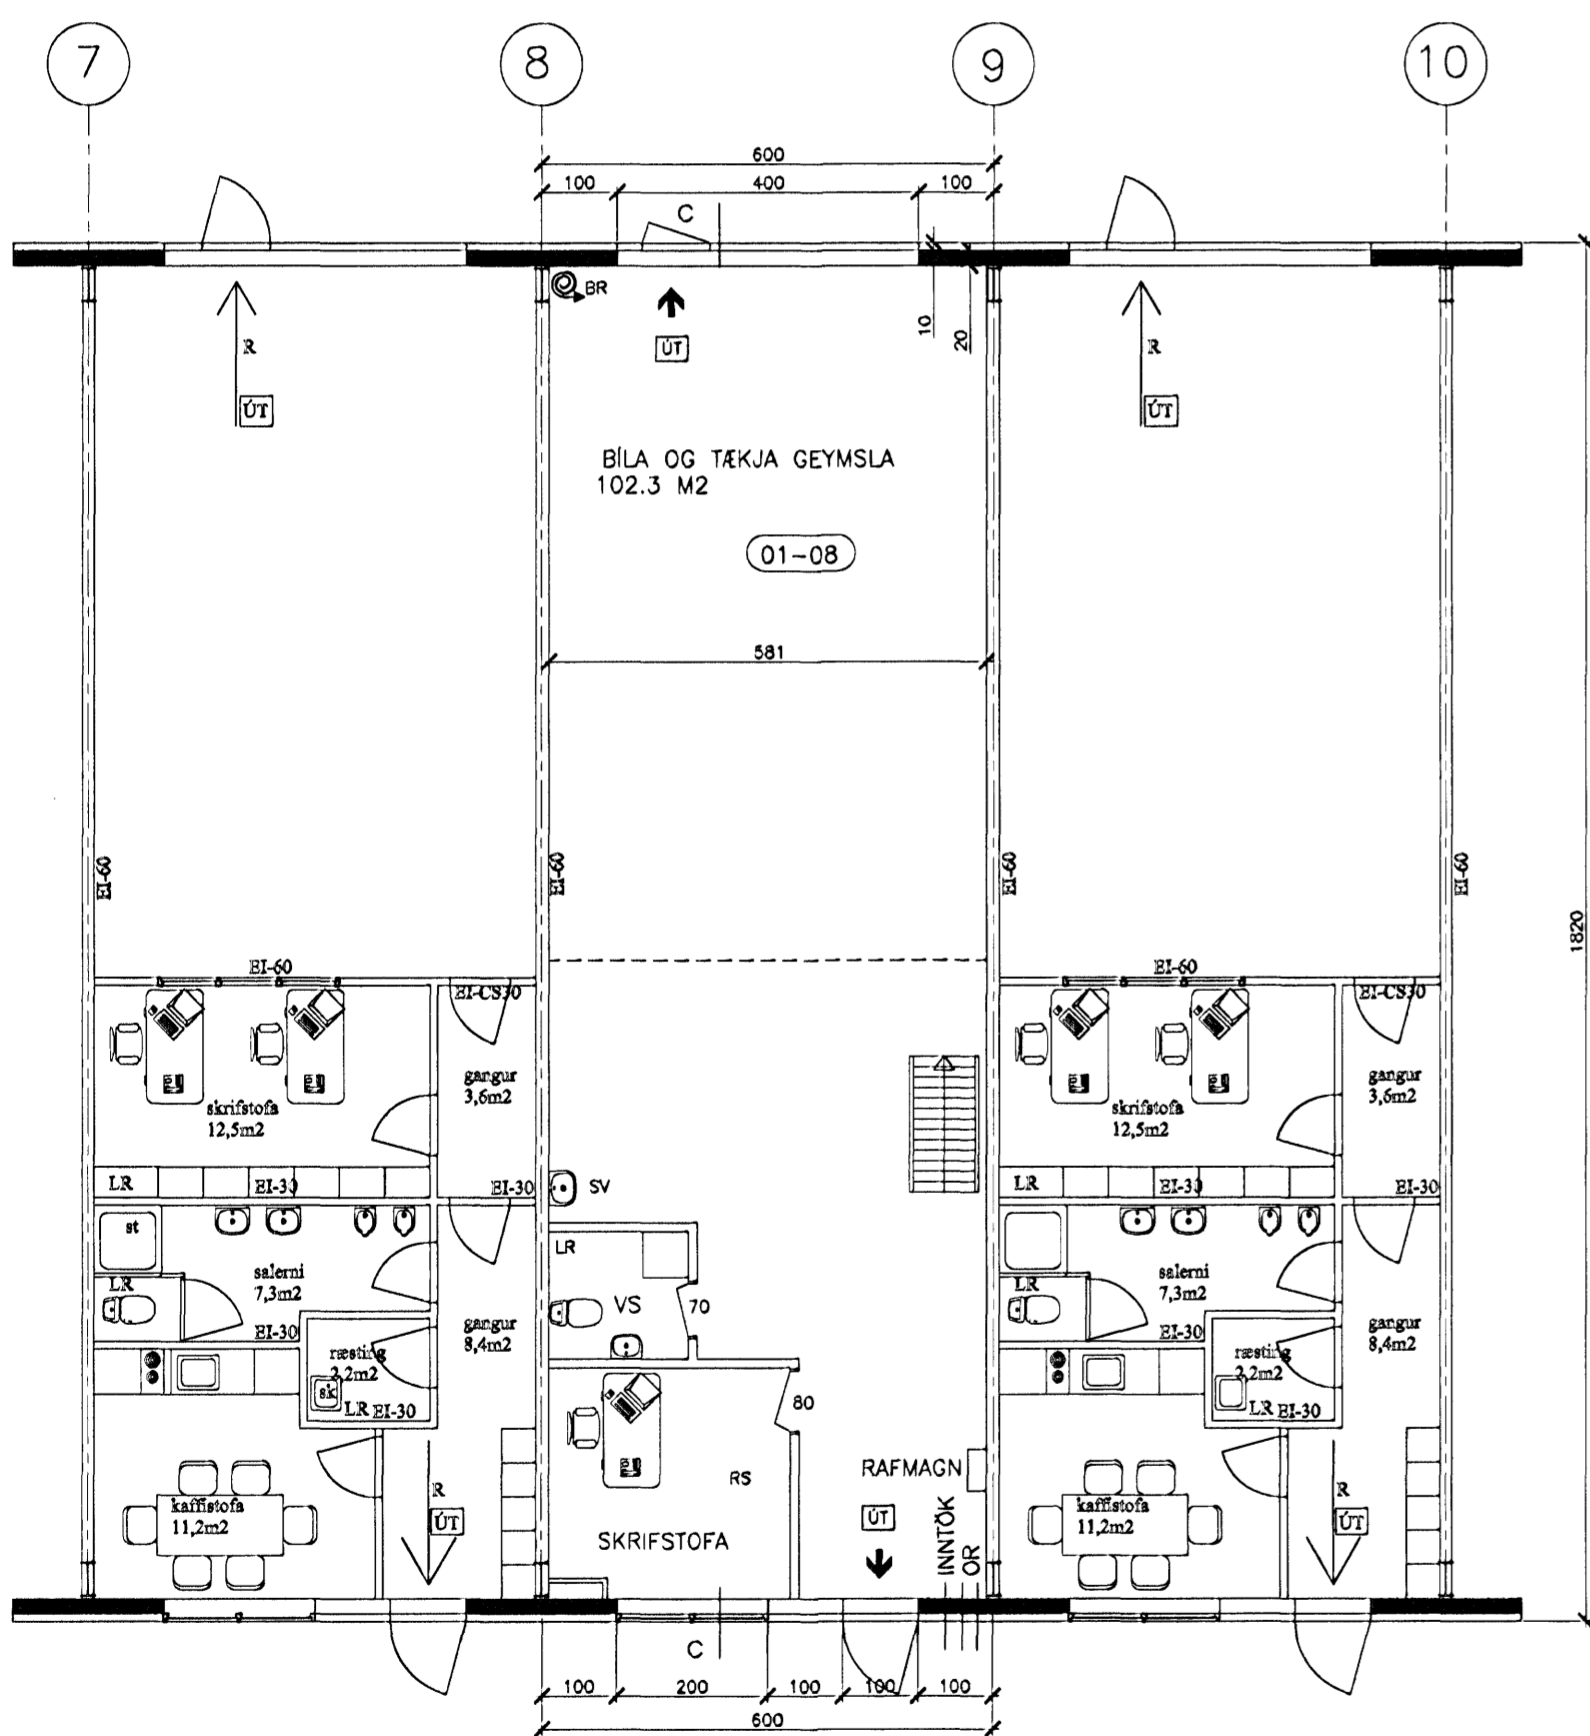

GRUNNMYND

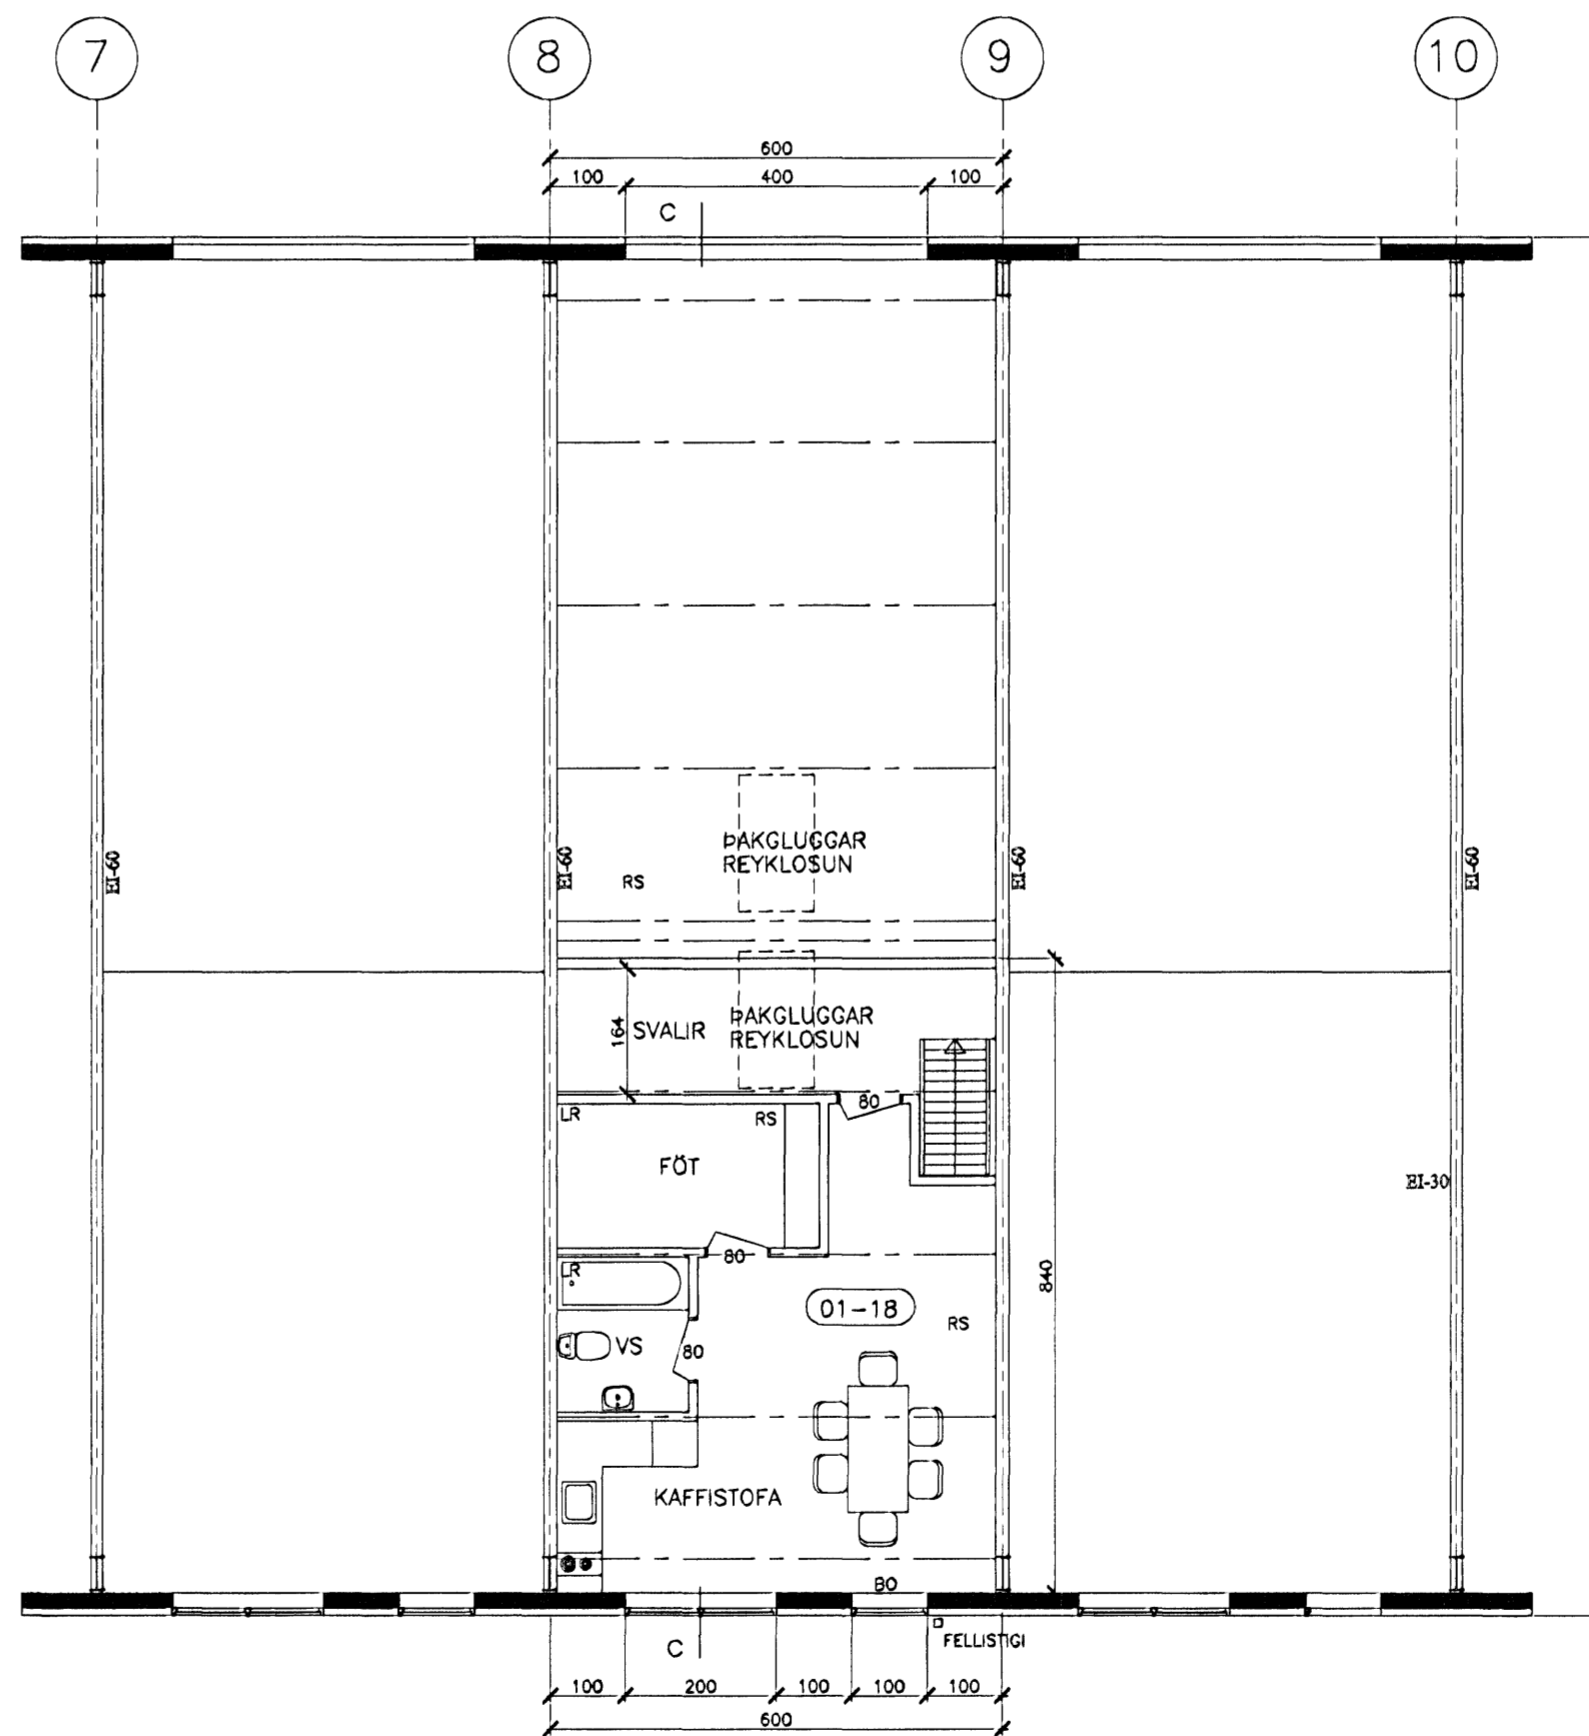

GRUNNMYND EFRI HÆÐ

BYGGINGARLÝSING :
SÖKKLAR OG BOTNPLATA ERU STEINSTEYPT
UNDIRSTÖÐUR HVÍLA Á ÞJAPPADRI HRAUNFYLLINGU
BURDARGRIND ÚTVEGGJA ER STEINSTEYPA, ÞAK ER ÚR STÁLI
100 MM SAMLOKUEININGAR ERU Á ÚTVEGGJUM
U-GILDI, W/M2 K=0,38
150 MM SAMLOKUEININGAR ERU Á ÞAKI
U-GILDI, W/M2 K=0,27
SAMLOKUEININGARNAR ERU MED STEINULLAREINANGRUN
OG KLÆDDAR LITUDU STÁLI BEGGJA MEGIN
VEGGUR MILLI EIGNAHLUTA ER EI60 Þ.E. BLIKKSTODIR
35X120 MM C/C 600 MM, 125 MM ÞÉTTULL
OG KLÆDNING 13 MM GIFS BEGGJA MEGIN, HLJÓDSTIG 30 DB
GÓLF BOTNPLÖTU ER STEYPT VÉLSLIPAD, HVÍLIR Á
ÞJAPPADRI HRAUNFYLLINGU MED SANDLAGI YFIR
BOTNPLATA ER ÖEINANGRUD EN
SÖKKLAR ERU EINANGRADIR 50 SM NIDUR FYRIR PLÖTU
MED 75 MM PLASTI
ÞAKKÚPLAR ERU ÚR AUBRENNANLEGU PLASTI
TIL REYKRÆSTINGAR
I GLUGGUM ER TVÖFALT EINANGRUNARGLER
12 MM LOFTBIL I FÖSTUM GLUGGUM OG 9 MM LOFTBIL I
OPNANLEGUM GLUGGAFÖGUM
ALLAR KLÆDNINGAR ERU I FL. 1
LR: TÁKNAR LOFTRÆSTINGU
RS: TÁKNAR REYKSKYNJARA
BO: TÁKNAR ÞJÖRGUNAROP
ÚT → ÚTGÖNGU OG NEYDARLÝSING
BRUNASLANGA 25 M

HÖNNUDUR HÜSS: SIGURBJARTUR HALDÖRSSON

RAUDHELLA 1
01-08 BILA OG TÆKJAGEYMSLA
GRUNNMYNDIR, ÚTLIT OG SNEIDING, REYNDARTEIKNING



NÝJA
TEIKNISTOFAN EHF
SIDUMULA 20
108 REYKJAVIK
SÍMI 568 8899 FAX 568 0868

VERK NR 5
MÁL 1:100
DAGS 15.01.2007
HS/SIGURDUR EINARSSON 140432-4749

Sigurmann