


Byggingarfulltrúi
samþykkir erindið.

24 JAN. 2007

Bent skal á að samþykkt þessi verður ekki virk,
fyrir en eftir þinglýsingu eignaskiptasýrslingar-
innar og skráningu hennar hjá Fasteignanamáti ríkisins.
Byggingarfulltrúinn í Hafnarfirði
F.h. Kristján Þórarinnsson

Úr Gildi

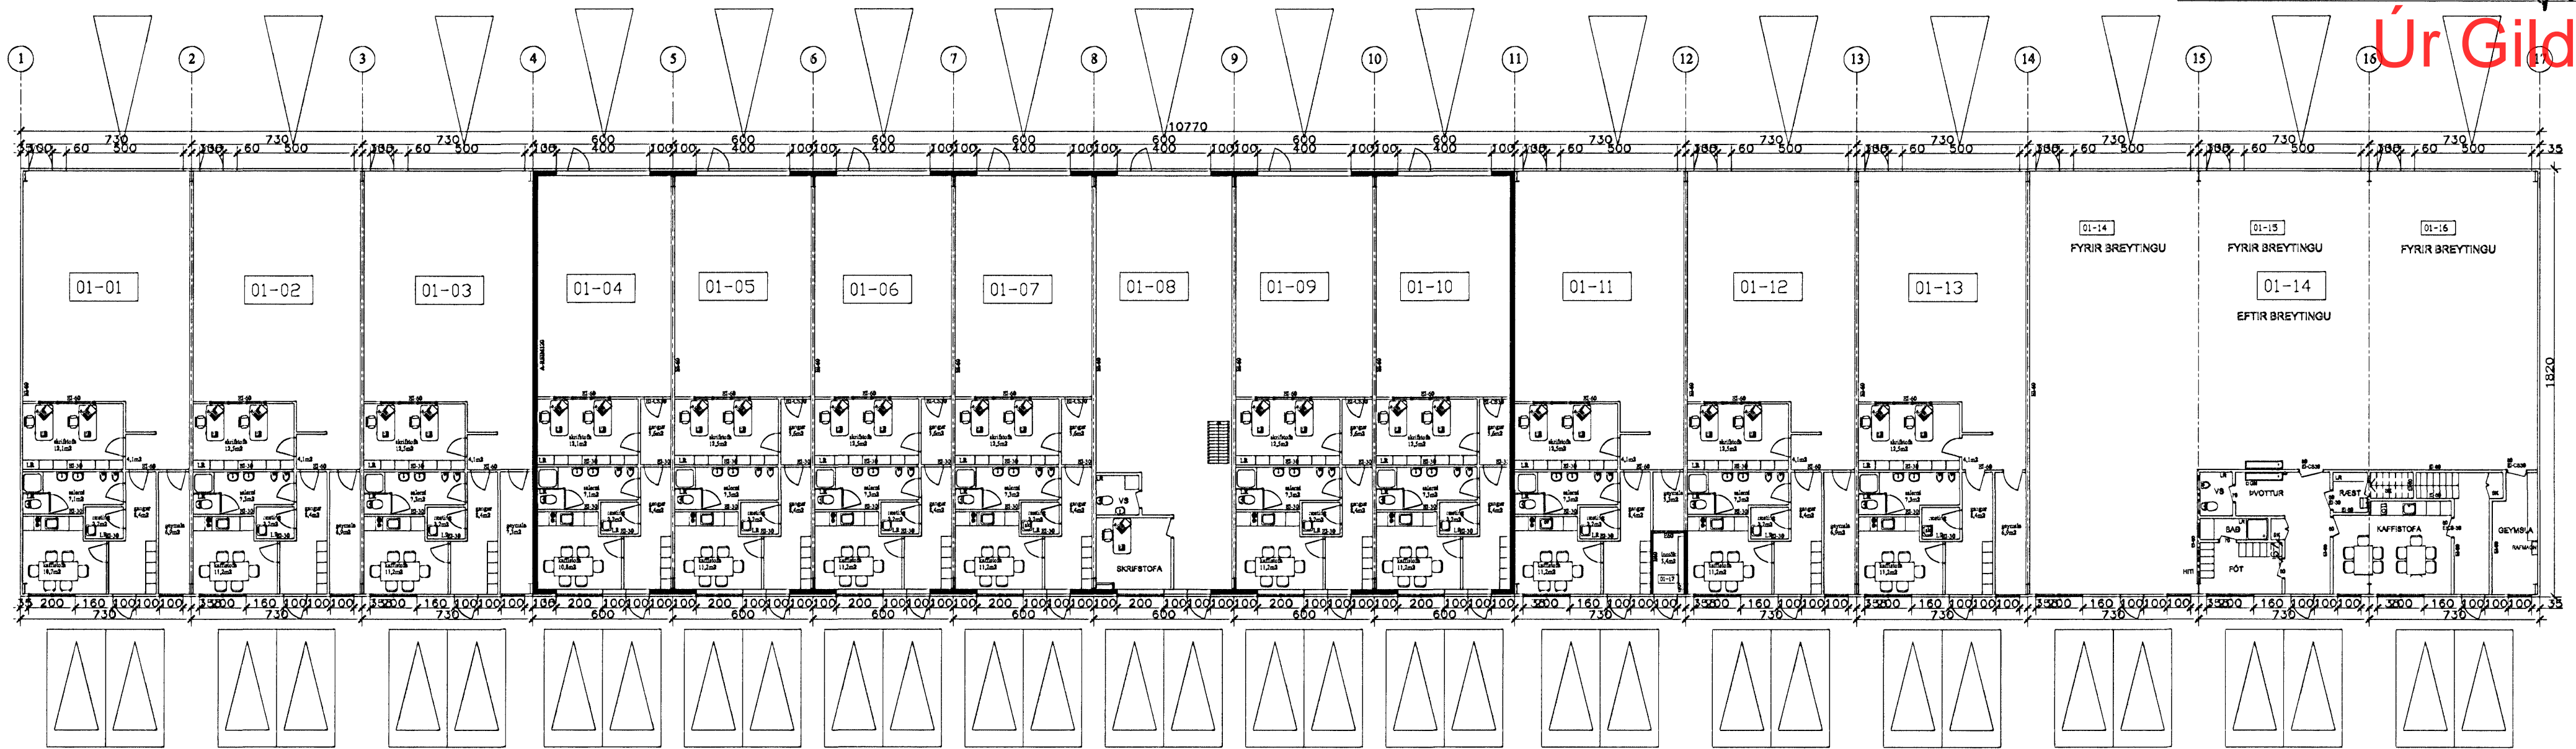

RAUDHELLA

HÖNNUÐUR HÚSS: SIGURBJARTUR HALLDÓRSSON



NÝJA
TEIKNISTOFAN EHF
SIDUMÚLA 20
108 REYKJAVÍK
SÍMI 568 8899 FAX 568 0868

RAUDHELLA 1
HLUTI 01-08
BÍLA OG TÆKJAGEYMSLA
VERK NR 2
MÁL 1:200 DAGS 15.01.2007
HS/ SIGURDUR EINARSSON 140432-4749