
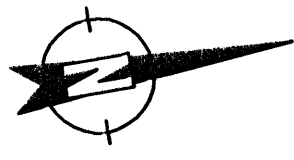


Sambykkt þann
23 MAI 2007
Byggingafræðingur í Hafnarfirði
F.h. Kristján Þórásson

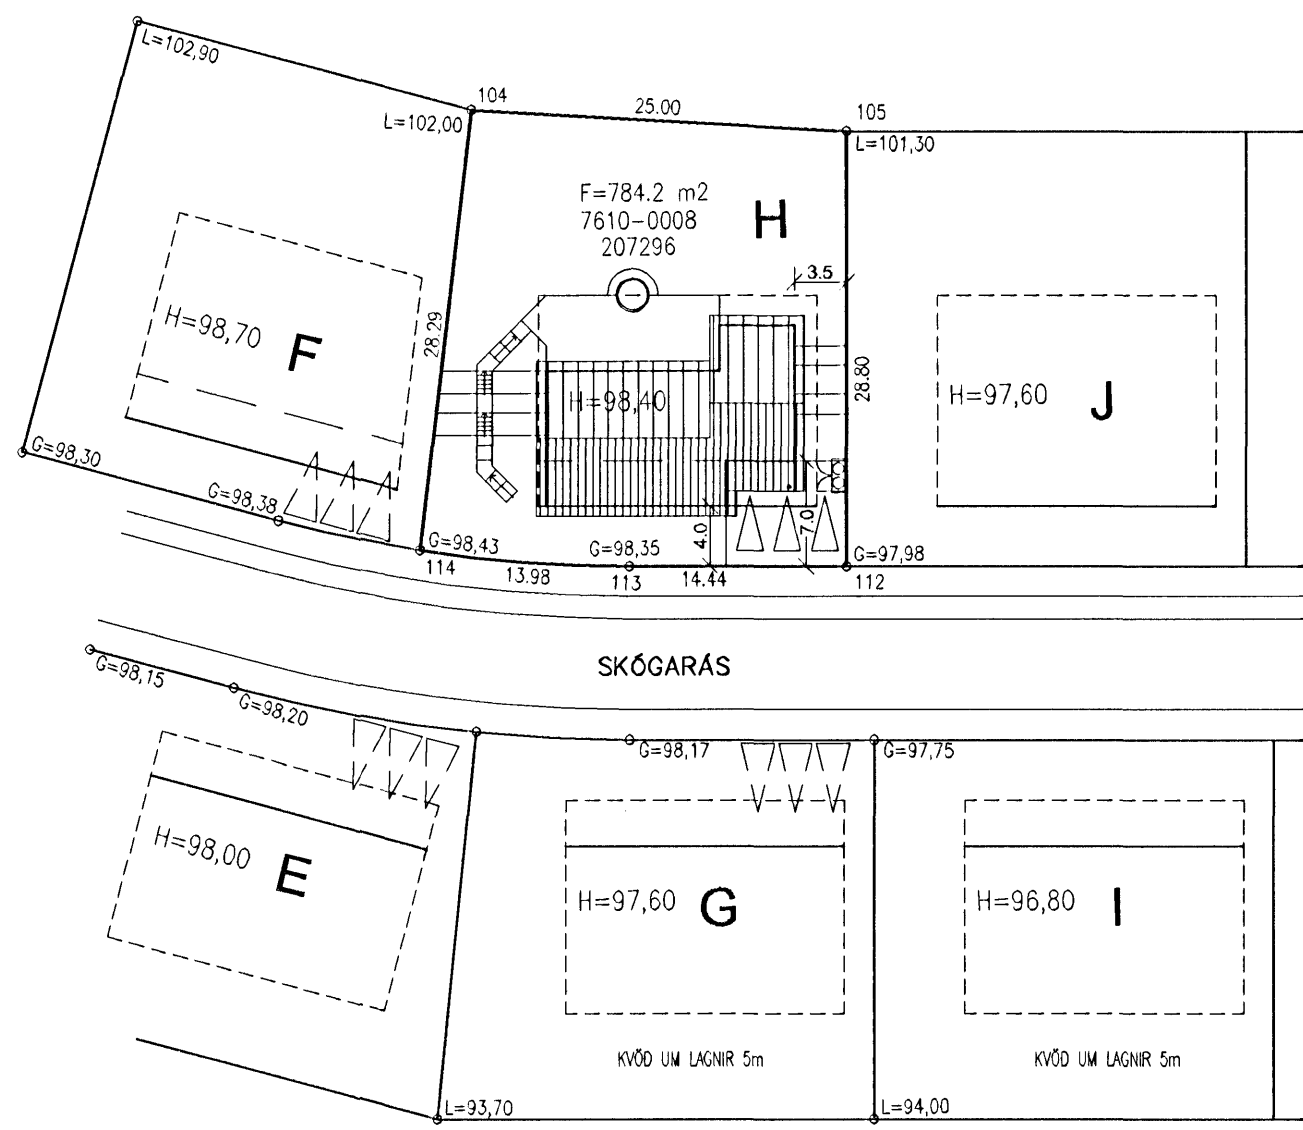

HNITASKRÁ :

HEITI	AUSTUR	VESTUR
104	356622.667	397492.068
105	356628.373	397516.408
112	356656.731	397511.385
113	356654.213	397497.170
114	356650.723	397483.646

AFSTÖDUMYND 1:500

BYGGINGARLÝSING

NEDRI HÆÐ ER BYGGD ÚR STEYPTUM EININGUM FRÁ LOFTORKU. EFRI HÆÐ ER BYGGD ÚR TIMBRI, ÚTVEGGIR OG ÞAK. ÚTVEGGIR KOMA Í SAMSETTUM EININGUM FRÁ FINNLANDI. HÚSÍÐ ER KLÆTT AD UTAN MED MÓRSTEINSKLÆDNINGU NOVA BRIK UNDIRSTÖÐUR HVÍLA Á FROSTPÓLUNNI ÞJAPPADRI FYLLINGU UNDIRSTÖÐUR OG GÓLFPLATA ERU STADSTEYPT

UPPBYGGING GÓLFS :
 LÖGN 70 mm MED GÓLFHITALÖGNUM
 STEYPT PLATA 120 mm
 PLASTEINANGRUN 100 mm UNDIR PLÖTU
 PLASTEINANGRUN 50 mm MED SÖKKULVEGGJUM
 ÞJÖPPUD FYLLING
 LEIDNITAP 0,3 W/m2 C

UPPBYGGING STEYPTIR ÚTVEGGIR :
 YTRA BYRDI 70 mm
 EINANGRUN 100 mm
 INNRA BYRDI – BURDARVEGGUR 130 mm
 ÞREFALT GLER Í GLUGGUM, LEIDNITAP 1,5 W/m2 C
 HURDIR, LEIDNITAP 2,0 W/m2 C
 ÚTVEGGUR LEIDNITAP 0,36 W/m2 C

UPPBYGGING MILLIGÓLF :
 GÓLFEFNI
 LÖGN/GÓLFHITI 70 mm
 ÁSTEYPULAG 140 mm
 FILIGRANPLÖTUR 60 mm

UPPBYGGING ÚTVEGGJA ÍBÚÐARHÚS :
 MÓRSTEINSKLÆDNING NOVA BRIK
 LOFTUNARLISTAR 22 mm
 KRÖSSVIÐUR 12 mm
 TRÉGRIND 45x195 c/c 600 mm
 STEINULL 195 mm, 30 kg/m3,
 steinull er með 10 mm yfirsterð á milli stoða
 RAKAVARNARLAG – ÖLDRUNARÞOLIÐ
 TREFJAGIFSPLOTUR 13 mm
 ÞREFALT GLER Í GLUGGUM, LEIDNITAP 1,3 W/m2 C
 HURDIR, LEIDNITAP 2,0 W/m2 C
 ÚTVEGGUR LEIDNITAP 0,20 W/m2 C
 BRUNAPÓL 65 mín >REI30

UPPBYGGING ÞAKS :
 ÞAKSTÁL Í FLOKKI T
 ÞAKPAPPI
 BORDAKLÆDNING
 SPERRUR 48x223 c/c 600 mm
 STEINULL 200 mm MED VINDPAPPA
 steinull er fest með 2 mm vír c/c 300 mm
 BURDARBITAR – LÍMTRÉ
 RAKAVARNARLAG – ÖLDRUNARÞOLIÐ
 RAFLAGNAGRIND
 KLÆDNING Í FLOKKI 2
 BRUNAPÓL 48 mín >REI30
 LEIDNITAP 0,20 W/m2 C

HITATAP VEGID MEDALTAL ÚTVEGGJA 0.52 W/m2 C
 HITATAP MIDAD VID GÓLFFLOTT HÓSS 1.00 W/m2 C

STÆRDIR

BOTN		30.1 m3
ÍBÚÐARHÚS 1. hæð	105.8 m2	294.2 m3
BLGEYMSLA 1. hæð	44.1 m2	122.6 m3
ÍBÚÐARHÚS 2. hæð	144.9 m2	583.4 m3
STÆRD ALLS	294.8 m2	1.030.4 m3
LÓDARSTÆRD NÝTING Á LÓÐ		784.2 m2 0.38

NR.	DAGS.	BREYTING
A	MAI 07	BETT INN ÚTIPALLI OG TRÖPPUM

SKÝRINGAR

TEIKNINGASKRÁ :

A 001	AFSTÖDUMYND, BYGGINGARLÝSING
A 002	GRUNNMYND 1. hæð
A 003	GRUNNMYND 2. hæð OG SNID
A 004	ÚTLIT

8/507 26
SÆMUNDUR EIRÍKSSON 261249-2949

SKÓGARÁS H
220 HAFNARFJÖRDUR

KLÖPP
 KLÖPP ARKITEKTAR-VERKFRÆÐINGAR EHF
 NETHYL 2E, PÓSTHÓLF 10050, 130 REYKJAVÍK
 Sími 577 2277, 699 7747 – klopp@simnet.is

HEITI TEIKN. AFSTÖDUMYND, BYGGINGARLÝSING
SKRÁNINGARTAFLA

MELIKVARDI 1:500 DAGS. FEB 2007

TEIKNING A 001 VERK V 06-308
 BREYTING A YFIRFARID S.E.

Skráningartafla: Skógarás H				Skrásetjari: Gunnar Órn Steingrímsson															
Landnúmer: 207298				Kennitala: 041050-4799															
Matslutunúmer: 01				Dags: 19.2.2007															
Útgáfa: 4.01b																			
Uppskipting og lýsing				Stærðir															
D0	D1	D2	D3	D4	D5	D5M	D6	D7	D8	D9	D10a	D10b	D11	D12	D16	D17			
Lokun	Rými hæð-réð	Noctun textil	Höfuð- flokkun	Eignar- hald	Botnflötur m²	Milflötur m²	Stigar m²	Op m²	Brúttóflötur m²	Brúttóflötur sh < 1.8 m²	Salarhæð min	Salarhæð max	Brúttó rúmmál m³	Nettóflötur m²	Birt fláarmál m²	Reiðitala skiptarúmmáls	Skiptarúmmál m³		
		Matshlutur			300,2	0,0	5,4	5,4	294,8	0,0			1.030,4	268,4	294,8		889,912		
		Botn											30,1						
A	0101	1. hæð		0101	149,9	0,0	5,4	0,0	149,9	0,0			418,8	128,8	149,9				
A	0102	Íbúð	N	0102	105,8		5,4		105,8		2,78	2,78	294,2	92,4	105,8	2,78	258,872		
		Bílskúr	B		44,1				44,1		2,78	2,78	122,6	38,4	44,1	2,78	101,192		
		2. hæð			150,3	0,0	0,0	5,4	144,9	0,0			583,4	129,8	144,9				
A	0201	Íbúð	N	0101	150,3			5,4	144,9		2,78	4,97	583,4	129,8	144,9	3,88	502,346		
C	0202	Svalir	S	0101	9,0				9,0							1,00	9,000		
Athugasemdir																			
Bílskúr 0102 tilheyrir eign 0101																			
Samtögnir sumra																			
Eignarhald																			
	Eignar- hald	Noctun textil	Birt fláarmál m²	Skiptarúmmál Séðign m³	Séðign m³													Séðign m³	
	0101	Íbúð	250,7	788,720	788,720														
	0102	Bílskúr	44,1	101,192	101,192														
		Alls	294,8	889,912	889,912														