


A Grunnmynd - kjallari
mkv. 1:100

SMYRLAHRAUN

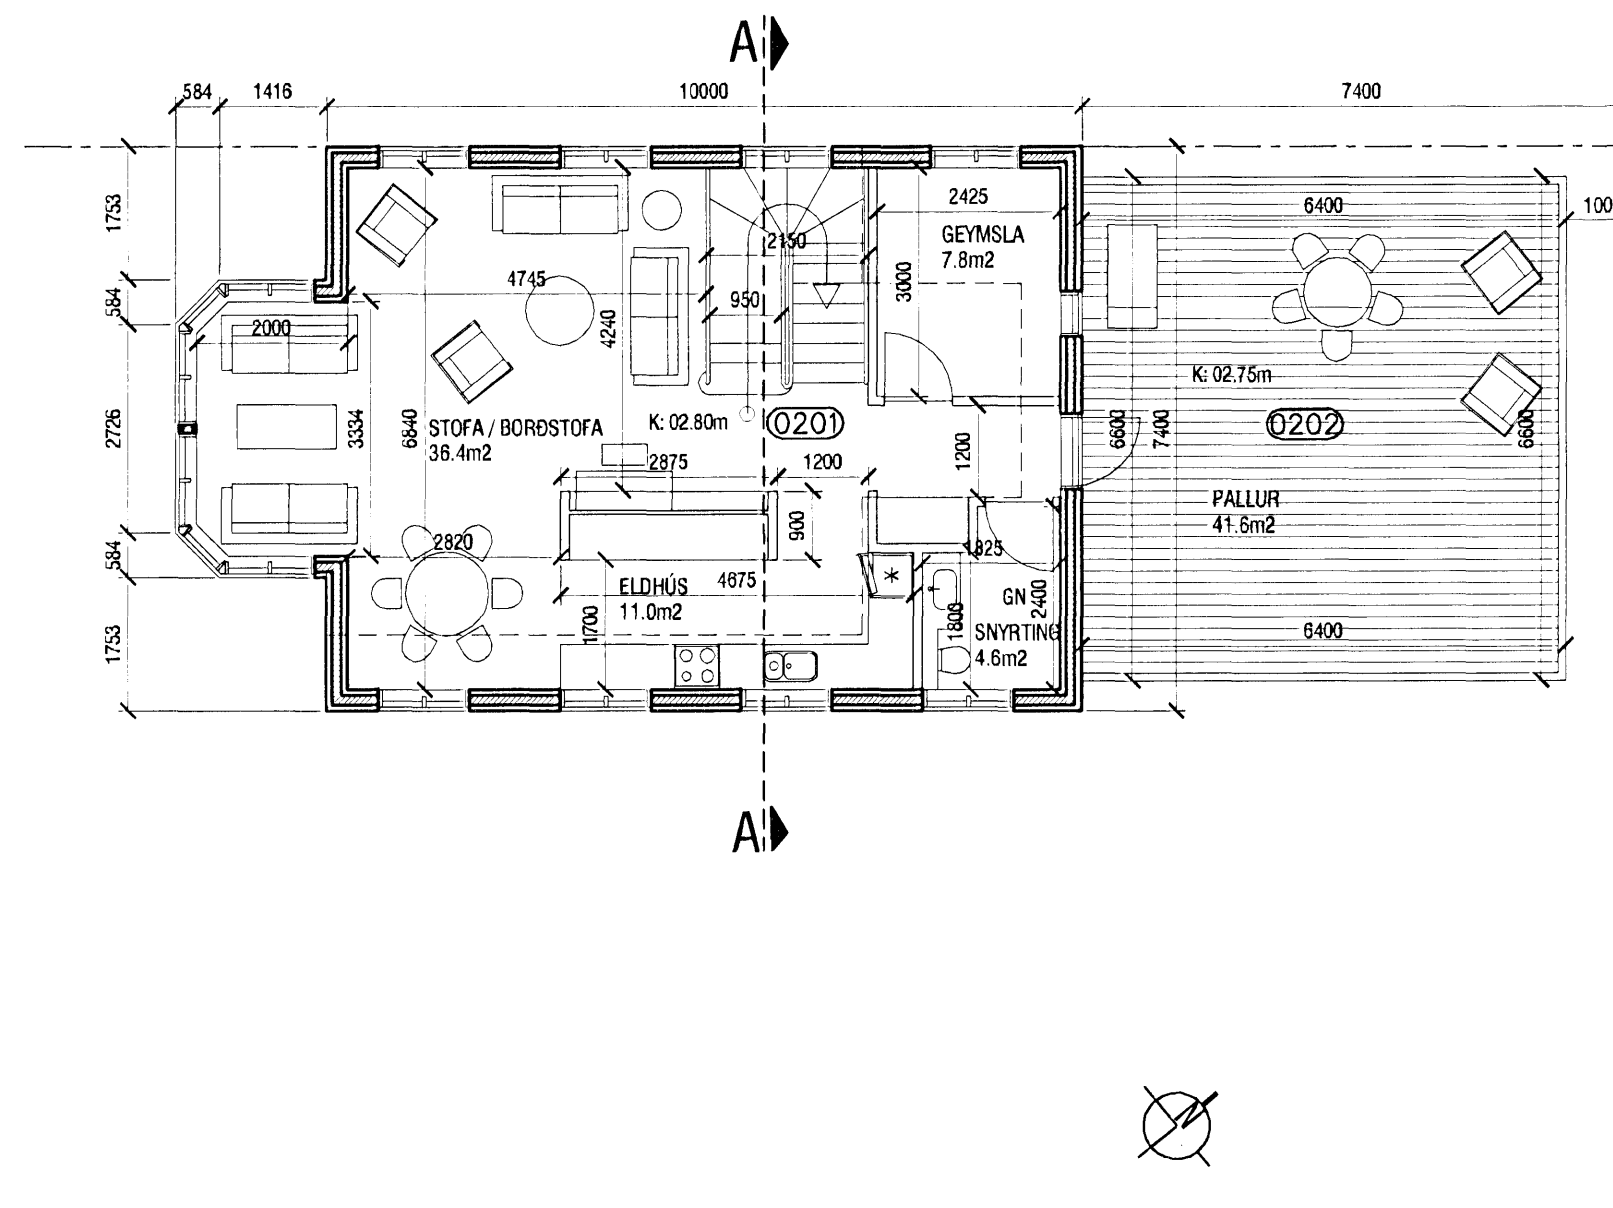

A Grunnmynd - 1. hæð
mkv. 1:100

A BYGGINGARLÝSING

Fyrirhugaðar breytingar felast í að núverandi hús er stækkað um 1m í norðvestur og suðaustur, og um 2m í suðvestur. Einnig er mænishæð hækkuð um 1.1m frá núverandi húsi, og undir steiptum palli frá húsi að kletti á lóðarmörkum verður opið bílskyli. Á samþykktum breytingauppráttum SA Sægeims Arkitekta dags.08.06.2000 er gert ráð fyrir að húsið lengist um 1m í norðvestur og að mænishæð hækki um 1.1m.

Yfir opnu bílportu eru staðsteyptar með vatnshálhúsinu eru í dag tvær íbúðir, en eftir breytinga verður ein íbúð.

7- STÆRÐIR SKV. SKRÁNINGARTÖFLU:

Heildarflatarmál / birt flatarmál: 210.9m²
Heildarrúmmál: 637,1m³
Skiptarrúmmál: 455,400m³

Lóðarstærð er 329,0m², nýtingarhlutfall=0,64


KÓLNUNARTÖLUR (hámarksgildi):

Útveggir	0.4 W/m ² K
Útv. (veglið meðaltal)	0.85 W/m ² K
Þak	0.2 W/m ² K
Gólf á fyllingu	0.3 W/m ² K
Gluggar og gler	2.0 W/m ² K
Hurðir	3.0 W/m ² K

SKÝRINGAR:

HV=	Inntak hitaveitu
VV=	Inntak vatnsveitu
RV=	Inntak rafveitu
S=	Inntak síma
GN=	Gólfniðurfal
PNF=	Þakniðurfal
L=	Loftræst rými

BO Björgunarop

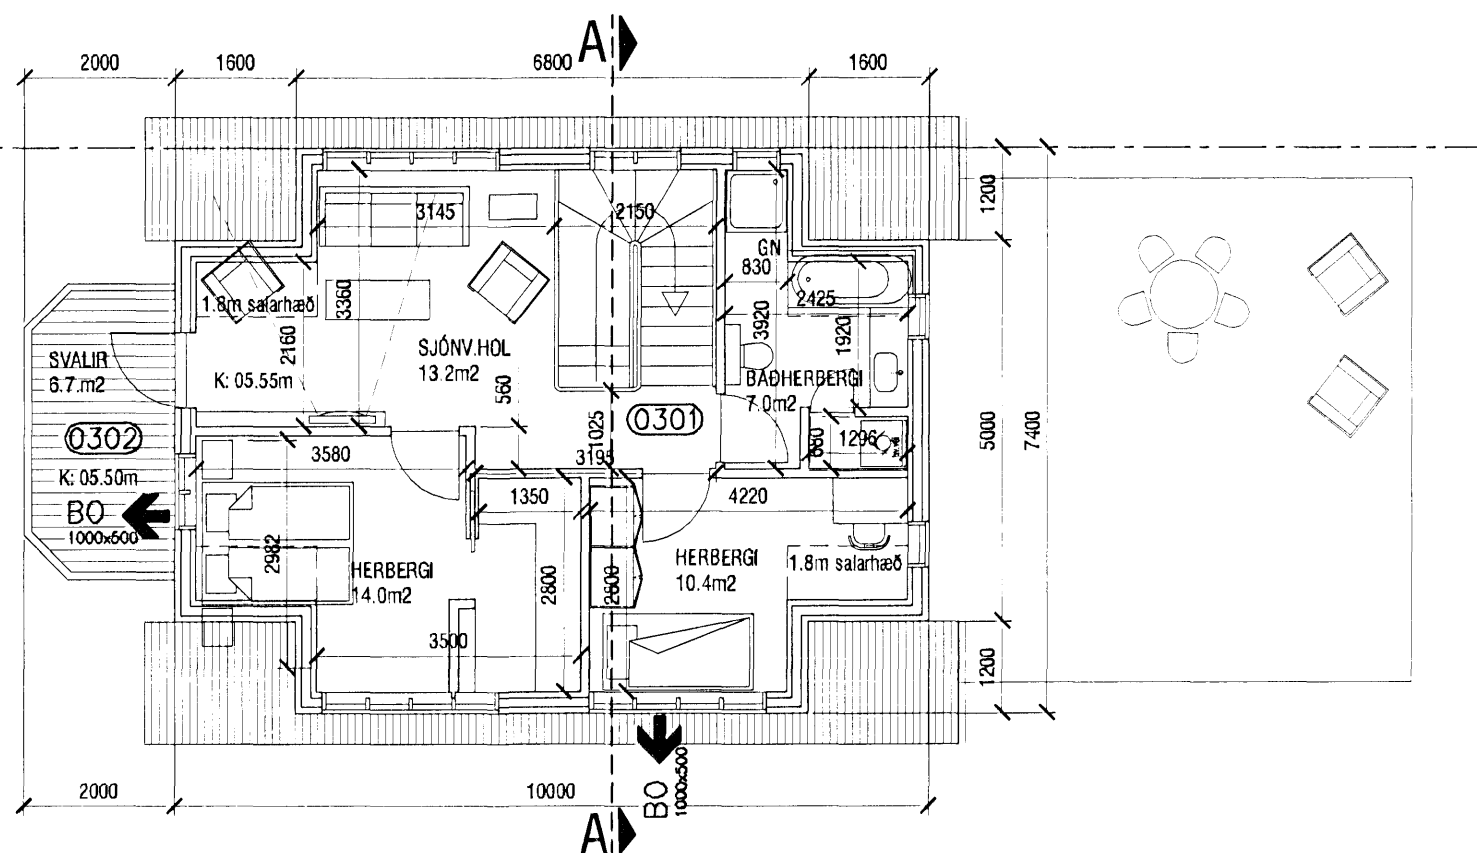

Grunnmynd - ris
mkv. 1:100

Samþykkt þann
7 MAR 2007
Byggingafulltrúinn í Hámarfirði
F.h. Jón Sigurðsson

A - 20.02.2007 - Gluggi á geymslu, hurð á þvottahúsi og aðalhæð og gólf úr steypu í stað timbers.

R. P. Jónsson
VERKSTÆÐI ARKITEKTA ehf. - Gunnarssundi 5 - 220 Hfj. - sími: 565 9779
KARI EIRIKSSON arkitekt FAJ - kt: 070385-4059 - email: kari@aok.is - www.aok.is

verk
Smyrlahraun 1, Hfj.
Nýbygging

teikning	Grunnmyndir	teikning nr.	0532
hannab	KE	teiknað	KE
dag	01.nóv.2006	dag	01.nóv.2006
prentað	15.nóv.2006	prentað	15.nóv.2006

Byggingarlýsing
ADALUPPRÁTTUR

hannab KE teiknað KE dag 01.nóv.2006
mkv. 1:100 teiknað 0532-201.dwg prentað 15.nóv.2006

blaðstærð **A2** Öll mál eru í millimetrum. Öll vafaatriði skal bera undir hönnuð. Mælið ekki af teikningum, öll mál athugist á staðnum. Öll afnot og afritun teikninga, að hluta eða í heild, er háð skriflegu leyti höfundar.