



A Sneiðing A-A
mkv. 1:100

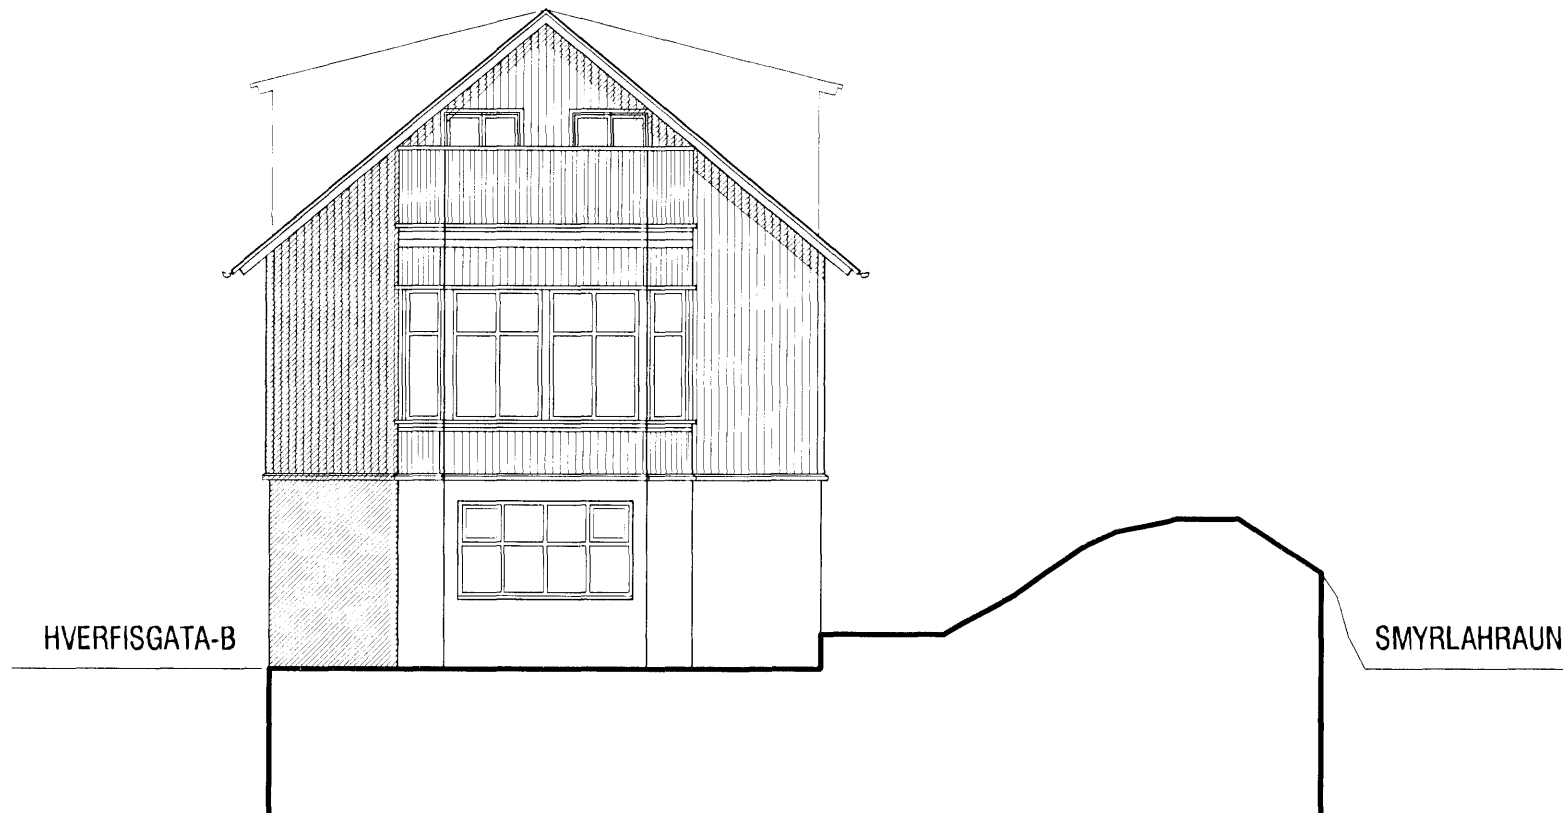

Ásýnd Suð-Vestur
mkv. 1:100

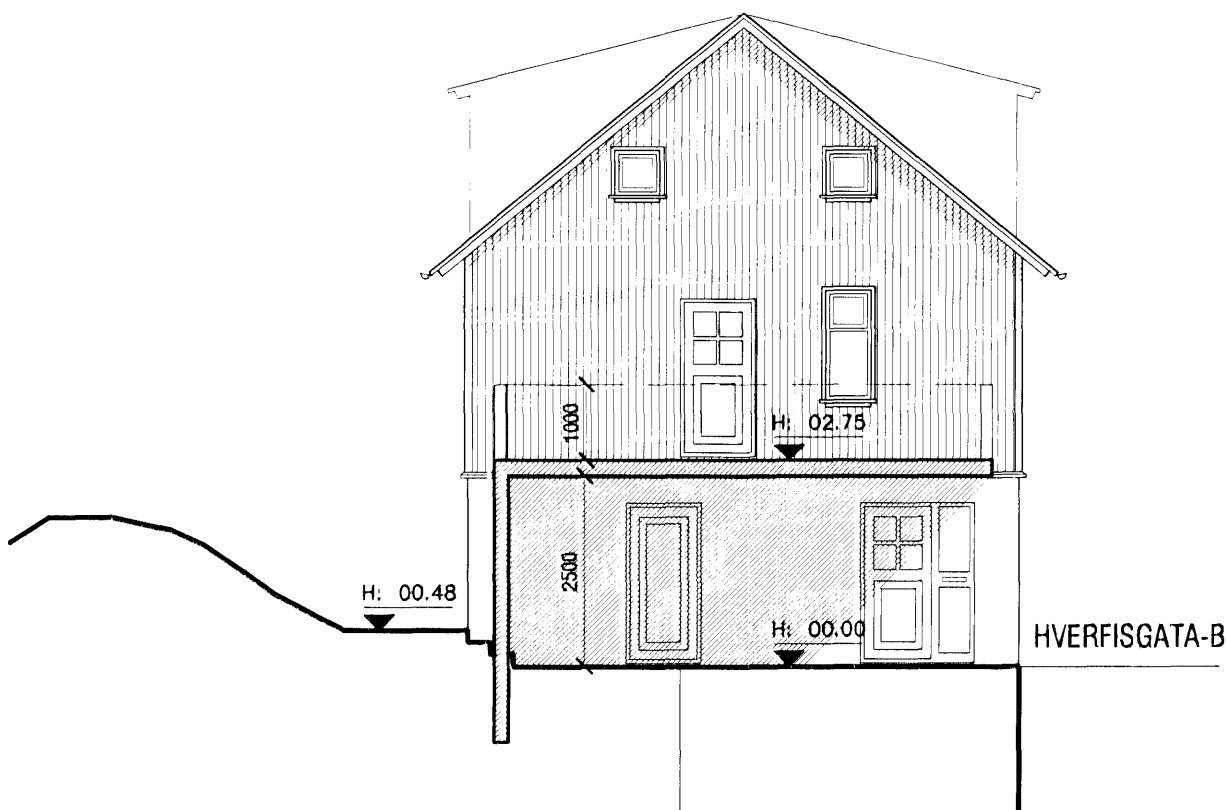

A Ásýnd Norð-Austur
mkv. 1:100



Ásýnd Suð-Austur
mkv. 1:100



Ásýnd Norð-vestur
mkv. 1:100

Samþykkt þann
7 MAR 2007
Byggingaálfurinn / Hljórnarfirði
F.h. Jón Sigurðsson

A - 20.02.2007 - Gluggi á geymslu, hurð á þvottahúsi og aðal hæð og gölf úr steypu í stað timbers.

Kári Eiríksson
aok!
VERKSTÆÐI ARKITEKTÁ ehf - Gunnarssundi 5 - 220 Hfj. - sími: 565 9779
KÁRI EIRÍKSSON arkitekt FAF - kt: 070365-4059 - email: kari@aok.is - www.aok.is

verk Smyrlahraun 1, Hfj. Nýbygging			teikning nr. 0532 202
teikning Ásýndir og Sneiðing A-A			
AÐALUPPDRÁTTUR			
hannað KE	teiknað KE	dags. 01.nóv.2006	
mkv. 1:100	töluskrá 0532-202.dwg	prentað 15.nóv.2006	
bláa stærð A2	Öll mál eru í millimetrum. Öll vafatríði skal bera undir hönnuð. Mælið ekki af teikningum, öll mál athugist á staðnum. Öll afnot og afritun teikningar, að hluta eða í heild, er háð skriflegu leyfi höfundar.		