
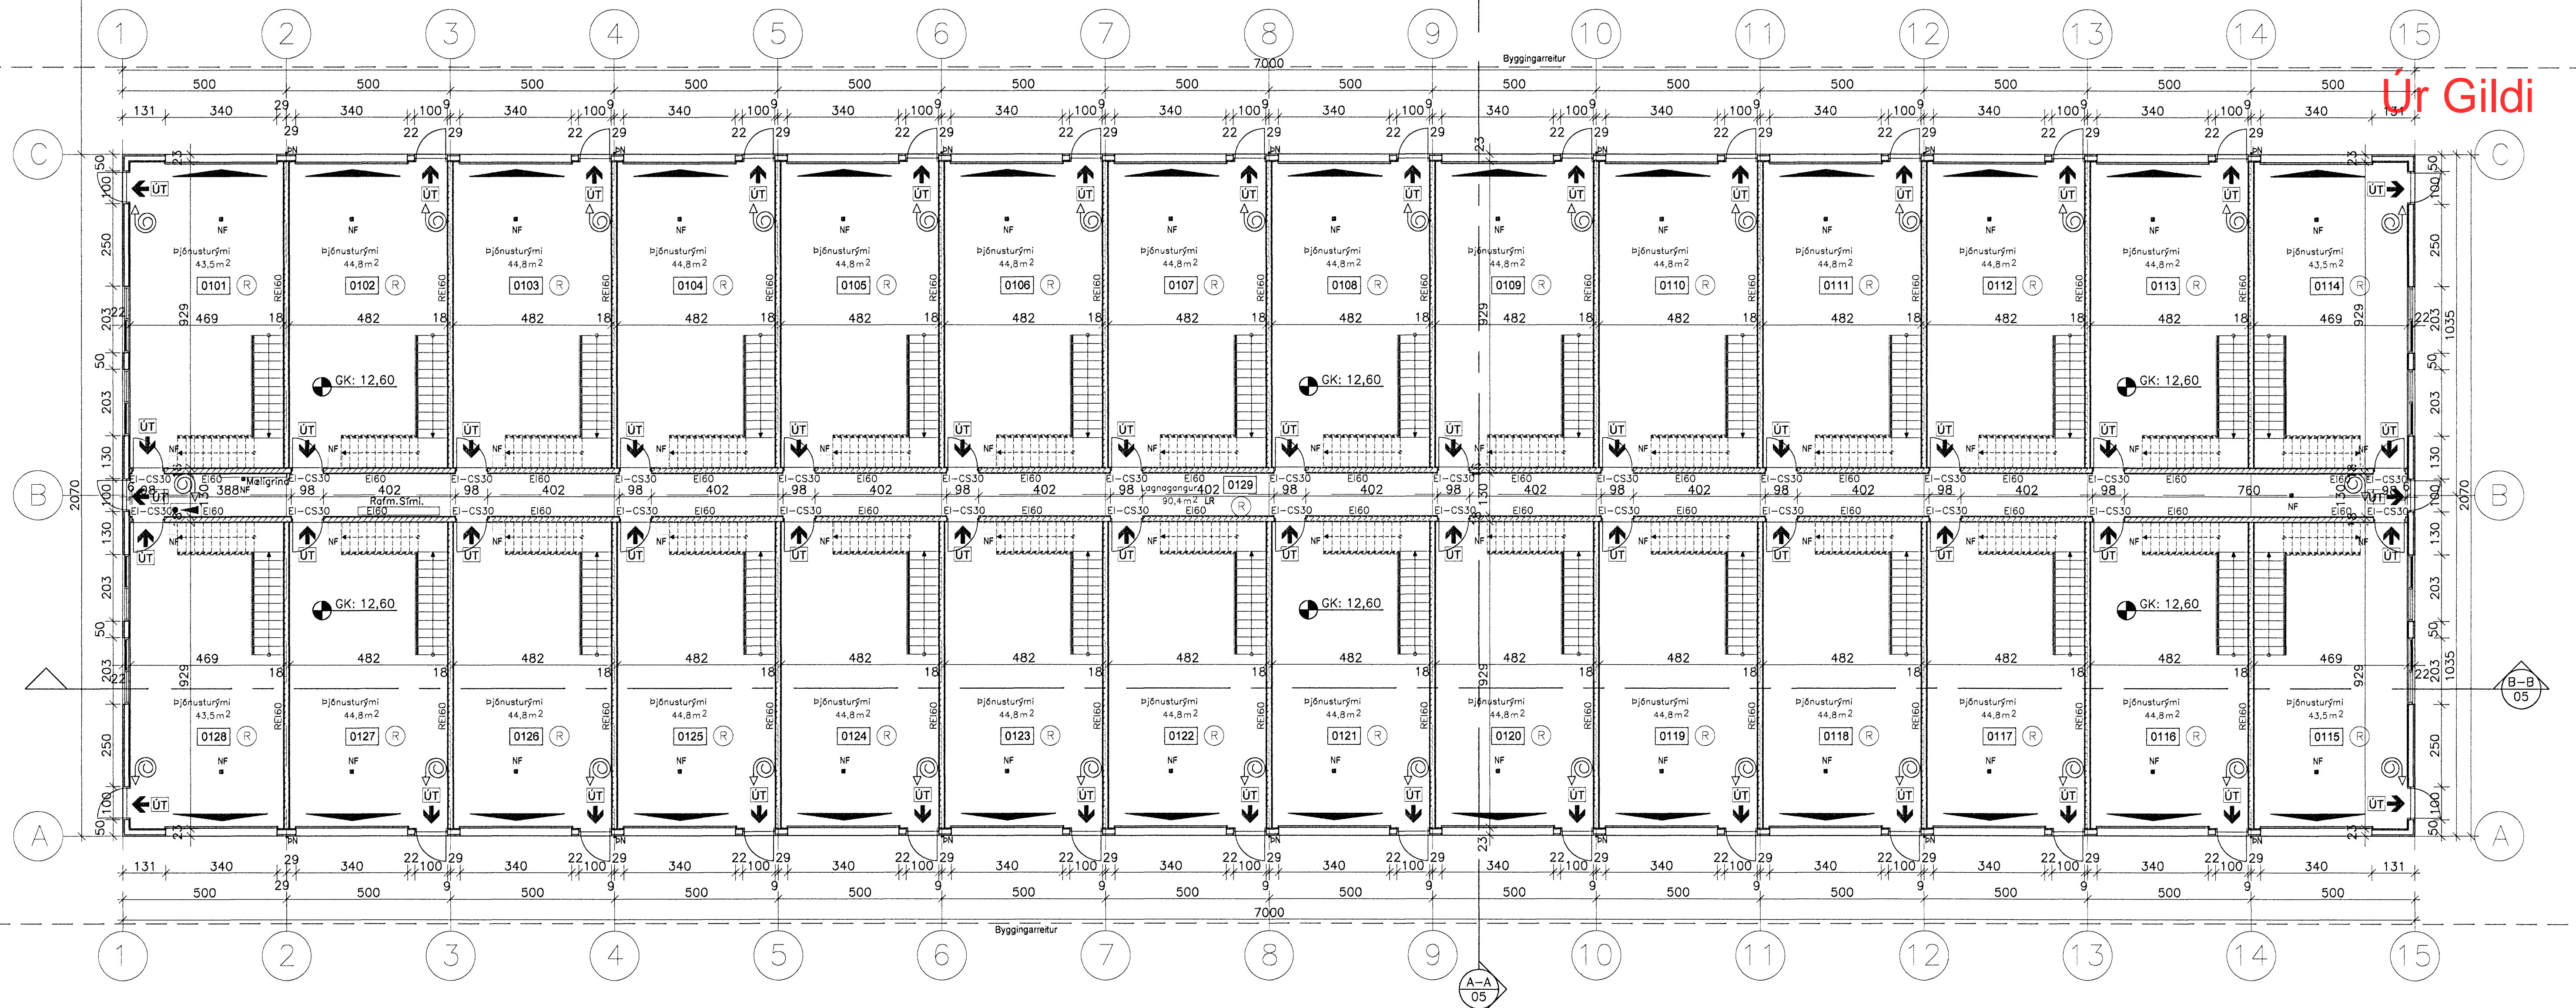


Samþykkt þann  
 7 MAR 2007  
 Byggingafulltrúi Hafnarfirði  
 P.h. Jón Sigurðsson

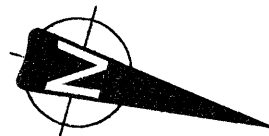

Úr Gildi

GRUNNMYND 1. HÆÐAR  
 1:100

- TÁKN Á ELDVARNARUPPDRETTI
- REYKSKYNJARI
  - ELDTÉFJANDI VEGGUR
  - HURDIR: C = SJÁLFLOKANDI  
S = REYKÞÉTT
  - MERKTUR OG NEYÐARLÝSTUR ÓTANGUR
  - BRUNASLANGA

BREYTT HEITI VERNIS		Steinhella 14	
HEITI TEIKNINGAR		GRUNNMYND 1. HÆÐAR	
SKALA	1:100		
FRÁVÁÐ	TEIKNÁÐ	VEKUR	BREYTINGAR
DKK	DKK	1.097	00
DAGS			27.10.2006
SAMÞYKKT			TEIKN. NR.
			02
TEIKNISTOFAN H.R. ehf Húsbýggingar og ráðgjöf Davíð Karl Karlsson Byggingafræðingur BFI Nausturá 2, 110 Reykjavík			
SÍMI: 597 8111 FAX: 597 8111 E-MAIL: dkk@netnet.is KT: 231256-2339			

HEILBRIGÐISEFTIRLIT  
 HAFNARFJARDAR-  
 OG KÓPAVOGSSVÆÐIS  
 Garðaporgi 7 - 210, Garðabý  
 17.11.2006

